

V Praze dne 1. 2. 2022

Oznámení o změně vlastnické struktury a změně v osobách členů statutárních orgánů společnosti
HERKUL a.s.

Vážení obchodní partneři,

dovolujeme si Vás tímto informovat o změně vlastnické struktury a změně v osobách členů statutárních orgánů ve společnosti HERKUL a.s.

- společnost **HERKUL a.s.**, IČO: 250 04 638, se sídlem Průmyslová 228, 435 21 Obrnice, zapsaná v obchodním rejstříku vedeném u Krajského soudu v Ústí nad Labem pod sp. zn. B 1820 (dále jen „**HERKUL**“);

Jediným akcionářem společnosti HERKUL, se s účinností od 31. 1. 2022 stala společnost **AVE CZ odpadové hospodářství s.r.o.**, IČO: 493 56 089, se sídlem Pražská 1321/38a, Hostivař, 102 00 Praha 10. V návaznosti na to došlo s účinností od 31. 1. 2022 také ke změně v osobách členů statutárních orgánů společnosti HERKUL.

Na základě rozhodnutí jediného akcionáře v působnosti valné hromady společnosti HERKUL ze dne 31. 1. 2022 došlo s účinností od 31. 1. 2022 ke změnám v osobách členů statutárních orgánů jmenovaných společností, přičemž nový stav je následující:

- členové představenstva společnosti HERKUL jsou Ing. Šárka Bukovská (předseda představenstva), Ing. Michal Klimeš (člen představenstva) a Ing. Zbyněk Matys (člen představenstva);

Výše uvedené změny u společnosti HERKUL jsou již zaneseny i v obchodním rejstříku.

Zároveň dochází k provedení odpovídajících změn v evidenci skutečných majitelů ve vztahu kvýše jmenovaným společností.

S úctou

HERKUL a.s.
Ing. Šárka Bukovská
předseda představenstva

HERKUL a.s.
Ing. Zbyněk Matys
člen představenstva

Šárka Balážová
Krajská správa a údržba silnic
Zborovská 11
150 21 Praha 5 - Smíchov

Naše značka: 210437011 Vyřizuje: Mikoš Marek-Jakub Vaše značka: S-2395/00066001/2021 V Obrnicích dne 19.4.2022

Oznámení o navrhované změně propustku v km 3,279

Společnost Herkul a.s., jako dodavatel díla: „**III/2385 Velká Dobrá – Kladno, opatření ke zvýšení bezpečnosti**“, tímto na základě smlouvy o dílo č. S-2395/00066001/2021 uzavřené dne 5.10.2021, oznamuje objednateli, že z důvodu zkrácení doby kompletní uzavírky silnice č. III/2385 byla navržena změna propustku, která spočívá v nahrazení dvou trub DN 500 za jednu troubu DN 800. S ohledem na prostorové možnosti stávajícího terénu lze realizovat propustek DN 800 bez zásahu do nivelety silnice a s dostatečným krytím trouby pod konstrukcí vozovky.

Dodavatel tímto žádá objednatele o sdělení stanoviska k tomuto oznámení.

Tato změna způsobí navýšení nákladů na realizaci a zároveň navýšení ceny díla.
O návrhu změny bylo jednáno a tato skutečnost je uvedena v Žádosti magistrátu města Kladno.

Přílohy:
Stanovisko AD
Žádost magistrátu města Kladno

HERKUL a.s.
Průmyslová 228
435 21 Obrnice

Váš dopis značky/ze dne

Naše značka

Vyřizuje/telefon
Š. Balážová /

Kladno
9.5.2022

**III/2385 Velká Dobrá - Kladno, opatření ke zvýšení bezpečnosti - vyjádření
k nepředvídatelným změnám**


Na základě oznámení zhotovitele stavby „**III/2385 Velká Dobrá - Kladno, opatření ke zvýšení bezpečnosti**“ ze dne 19.4.2022 se jedná o následující nepředvídatelnou změnu:

Propustek ve staničení km 3,279 - z důvodu vysoké frekvence dopravy osobní i nákladní na krajské komunikaci III/2385 bylo Magistrátem města Kladno požádáno o zkrácení úplné uzavírky této komunikace (4 měsíce), a proto byla zhotovitelem navržena změna konstrukce propustku ve staničení km 3,279 ze dvou trub DN 500 za jednu troubu DN 800, kterou odsouhlasil i AD této stavby.

Krajská správa a údržba silnic Středočeského kraje, příspěvková organizace (dále jen KSÚS SK), jako správce a zároveň zástupce Středočeského kraje jako vlastníka silnic II. a III. tříd, tj. dotčené krajské komunikace č. III/2385, a jako zadavatele výše zmíněné stavby tímto vydává pokyn k realizaci dle zhotovitelem předloženého navrženého řešení a zároveň žádá zhotovitele o zpracování ZBV k této změně stavby, a to v souladu se zákonem o zadávání VŘ a příslušnou směrnicí KSÚS SK.

Přílohy: oznámení zhotovitele o nepředvídatelné změně ze dne 19.4.2022

S pozdravem

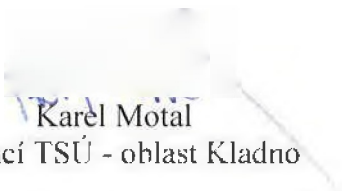
Karel Motal
vedoucí TSÚ - oblast Kladno

Naše zn: O-22-0317
Vyřizuje: Ing. Pavel Paška
E-mail: p
Tel.

KSUS p.o.
Zborovská 11
150 21 Praha5
Šárka Balážová (oblast Kladno)

Věc: Vyjádření AD k navrhovaným změnám propustku v km 3,279

Akce: III/2385 Velká Dobrá - Kladno, opatření ke zvýšení bezpečnosti

Zhotovitel na základě urychlení výstavby předmětné stavby předložil dopisem čj. 210437011 návrh na záměnu propustku, která spočívá v nahrazení dvou trub DN 500 za jednu troubu DN 800. Cílem této změny je urychlení výstavby a zkrácení doby kompletní uzavírky silnice č. III/2385. S ohledem na prostorové možnosti stávajícího terénu lze realizovat propustek DN 800 bez zásahu do nivelety silnice a s dostatečným krytím trouby pod konstrukcí vozovky.

Autorský dozor s návrhem předložené změny zhotovitele **souhlasí**.

V Praze dne: 12. 5. 2022

.....
Ing. Pavel Paška



Statutární
město **Kladno**

Magistrát města Kladna
Odbor dopravy a služeb

ADRESA PRACOVISTĚ:

Magistrát města Kladna
Odbor dopravy a služeb
Plk. Stříbrného 11
272 52 Kladno

DORUČOVACÍ ADRESA:

Magistrát města Kladna
náměstí Starosty Pavla 44
272 52 Kladno

ADRESA:

HERKUL a.s.
Průmyslová 228
435 21 Obrnice

Č. jednací:

ODaS/640-A/22

Vyřizuje:

Jaroslav Fridrich
Číslo pověření: T-2/2006-ODaS

Kladno,

13. května 2022

Sdělení

k PD stavby vs. termín realizace

Magistrát města Kladna, Odbor dopravy a služeb, jako příslušný silniční správní úřad podle § 40 zákona č. 13/1997 Sb., na základě projednání uzavírky, předloženého harmonogramu a dopravního významu sil. III/2385, požaduje ve smyslu § 24 odst. 4 zákona č. 13/1997 Sb., provedení stavby v takovém rozsahu, které povede ke zkrácení termínu realizace.

Na základě projednání při KD stavby dne 13.5.2022 takovým provedením může být úprava řešení jmenovité světlosti propustku v km 3,279, bez dopadu na stabilitu silnice a funkci propustku.

„otisk razítka“

Jaroslav Fridrich
odborný referent

Výpis

z obchodního rejstříku, vedeného
Krajským soudem v Ústí nad Labem
oddíl B, vložka 1820

Datum vzniku a zápisu:	10. června 1996
Spisová značka:	B 1820 vedená u Krajského soudu v Ústí nad Labem
Obchodní firma:	HERKUL a.s.
Sídlo:	Průmyslová 228, 435 21 Obrnice
Identifikační číslo:	250 04 638
Právní forma:	Akciová společnost
Předmět podnikání:	projektová činnost ve výstavbě
	oprávnění k hornické činnosti v rozsahu § 2 písm. c) - zřizování, zajišťování a likvidace důlních děl a lomů, zák. ČNR č. 61/1988 Sb.
	oprávnění k činnosti prováděné hornickým způsobem v rozsahu § 3 písm. e) - zemní práce prováděné za použití strojů a výbušnin, pokud se na jedné lokalitě přemísťuje více než 100 000 m krychlových horniny, s výjimkou zakládání staveb, zák. ČNR č. 61/1988 Sb.
	oprávnění k projektování a navrhování objektů a zařízení, která jsou součástí hornické činnosti a při činnosti prováděné hornickým způsobem
	vodoinstalátérství, topenářství
	provádění staveb, jejich změn a odstraňování
	opravy silničních vozidel
	činnost účetních poradců, vedení účetnictví, vedení daňové evidence
	podnikání v oblasti nakládání s nebezpečnými odpady
	výroba, obchod a služby neuvedené v přílohách 1 až 3 živnostenského zákona
	montáž, opravy a rekonstrukce chladících zařízení a tepelných čerpadel
	zámečnictví, nástrojářství
	výroba, instalace, opravy elektrických strojů a přístrojů, elektronických a telekomunikačních zařízení
	montáž, opravy, revize a zkoušky elektrických zařízení
	silniční motorová doprava - nákladní provozovaná vozidly nebo jízdními soupravami o největší povolené hmotnosti přesahující 3,5 tuny, jsou-li určeny k přepravě zvířat nebo věcí, - nákladní provozovaná vozidly nebo jízdními soupravami o největší povolené hmotnosti nepřesahující 3,5 tuny, jsou-li určeny k přepravě zvířat nebo věcí
	malířství, lakýrnictví a natěračství
	poskytování služeb v oblasti bezpečnosti a ochrany zdraví při práci
	poskytování technických služeb k ochraně majetku a osob

Statutární orgán - představenstvo:

Předseda

představenstva:

Ing. ŠÁRKA BUKOVSKÁ, dat. nar. 23. dubna 1983
Lipová 76, Dolní Lomnice, 251 69 Kunice
Den vzniku funkce: 31. ledna 2022
Den vzniku členství: 31. ledna 2022

Člen představenstva:

Ing. MICHAL KLIMEŠ, dat. nar. 3. prosince 1981
Čáповá 316, Zdiměřice, 252 42 Jesenice

Den vzniku členství: 31. ledna 2022

Člen představenstva:

ZBYNĚK MATYS, dat. nar. 24. prosince 1979
 Osiková 175, 250 73 Přezletice
 Den vzniku členství: 31. ledna 2022

Počet členů: 3**Způsob jednání:** Za společnost jedná představenstvo společnosti tak, že navenek za něj jednají společně předseda představenstva s jedním dalším členem představenstva.**Dozorčí rada:****Předseda dozorčí rady:**

Ing. ALEŠ HAMPL, dat. nar. 25. listopadu 1980
 U louky 486/3, Újezd u Průhonic, 149 00 Praha 4
 Den vzniku funkce: 31. ledna 2022
 Den vzniku členství: 31. ledna 2022

Člen dozorčí rady:

Ing. JAN ŽUREK, dat. nar. 14. července 1979
 Na Horizontu 478, 267 01 Králův Dvůr
 Den vzniku členství: 31. ledna 2022

Člen dozorčí rady:

Ing. RADOVAN DUŠEK, dat. nar. 11. června 1971
 Sportovní 1914, 434 01 Most
 Den vzniku členství: 31. ledna 2022

Počet členů: 3**Jediný akcionář:**

AVE CZ odpadové hospodářství s.r.o., IČ: 493 56 089
 Pražská 1321/38a, Hostivař, 102 00 Praha 10

Akcie:

18 ks kmenové akcie na jméno v zaknihované podobě ve jmenovité hodnotě 600 000,- Kč

10 ks kmenové akcie na jméno v zaknihované podobě ve jmenovité hodnotě 120 000,- Kč

Základní kapitál: 12 000 000,- Kč
Splaceno: 100%**Ostatní skutečnosti:**

Obchodní korporace se podřídila zákonu jako celku postupem podle § 777 odst. 5 zákona č. 90/2012 Sb., o obchodních společnostech a družstvech.

Společnost s ručením omezeným HERKUL spol. s r.o., se sídlem Most - Vtelno, Mostecká 85, 434 01 Most, IČO 250 04 638, změnila svou právní formu na akciovou společnost HERKUL a.s..

GEODETICKÁ DOKUMENTACE SKUTEČNÉHO PROVEDENÍ STAVBY 28/2022

Technická zpráva

Stavebního objektu: **III/2385 Velká Dobrá - Kladno – opatření ke zvýšení bezpečnosti PD**

Stavba: **Sít' komunikací**

Kraj : **Středočeský**

Okres : **Kladno**

Investor-projektant-dodav. or-

Obec : **Velká Dobrá**

ganizace-zadavatel:

Kat. území: **Velká Dobrá**

Herkul a.s.

Souř. s.: **JTSK**

Výšk. s.: **Bpv.**

Druh měření: *polohové a výškové zaměření komunikace*

Způsob měření: *polární, trigonometricky*

Měřítko: *1 : 1000*

Terénní práce: *Lokalita byla zaměřena metodou GNSS.*

Trasa byla zaměřena totální stanicí TRIMBLE R12i.

Kancelářské práce: *Souřadnice podrobných bodů byly vypočteny geodetickým programem Geus. Grafické zpracování bylo provedeno grafickým programem MicroStation.*

Dosažená přesnost:


Pomocné měř.body :- viz protokol o výpočtu


Podrobné body: Testování je prováděno dle vyhlášky č.357/2013 Sb. Výsledná dosažená přesnost měření byla určena pomocí testování výběrové střední souřadnicové chyby s_{xy} z kontrolního zaměření identických bodů o rozsahu $N = 4$.

Vypočtené u_p jednotlivých bodů nepřekročily mezní odchylku $2 U_{xy} = 0.28m$ a přitom 80 % posuzovaných odchylek nepřekročilo kritérium $U_{xy} = 0.14m$.


Výběrová střední souřadnicová chyba $s_{xy} = 0,05$ vyhovuje kritériu $s_{xy} = 0.15m$.



Zaměřil: ING. L. POLAN	Zpracoval: ING. L. POLAN	Kreslil: ING. L. POLAN	Kontroloval: ING. L. POLAN	 ING. L. A. D. POLANOVÍ FOGNEROVA 1524 L D U N Y TEL. 415653619
Kraj: STŘEDOČESKÝ	Okres: KLADNO	Obec: VELKÁ DOBRÁ	Kat.území: VELKÁ DOBRÁ	
Souřad. s.:	S- JTSK	Výškový s.:	BPV.	
Odběratel:	HERKUL A.S.			
III/2385 VELKÁ DOBRÁ - Kladno OPATŘENÍ KE ZVÝŠENÍ BEZPEČNOSTI PD				

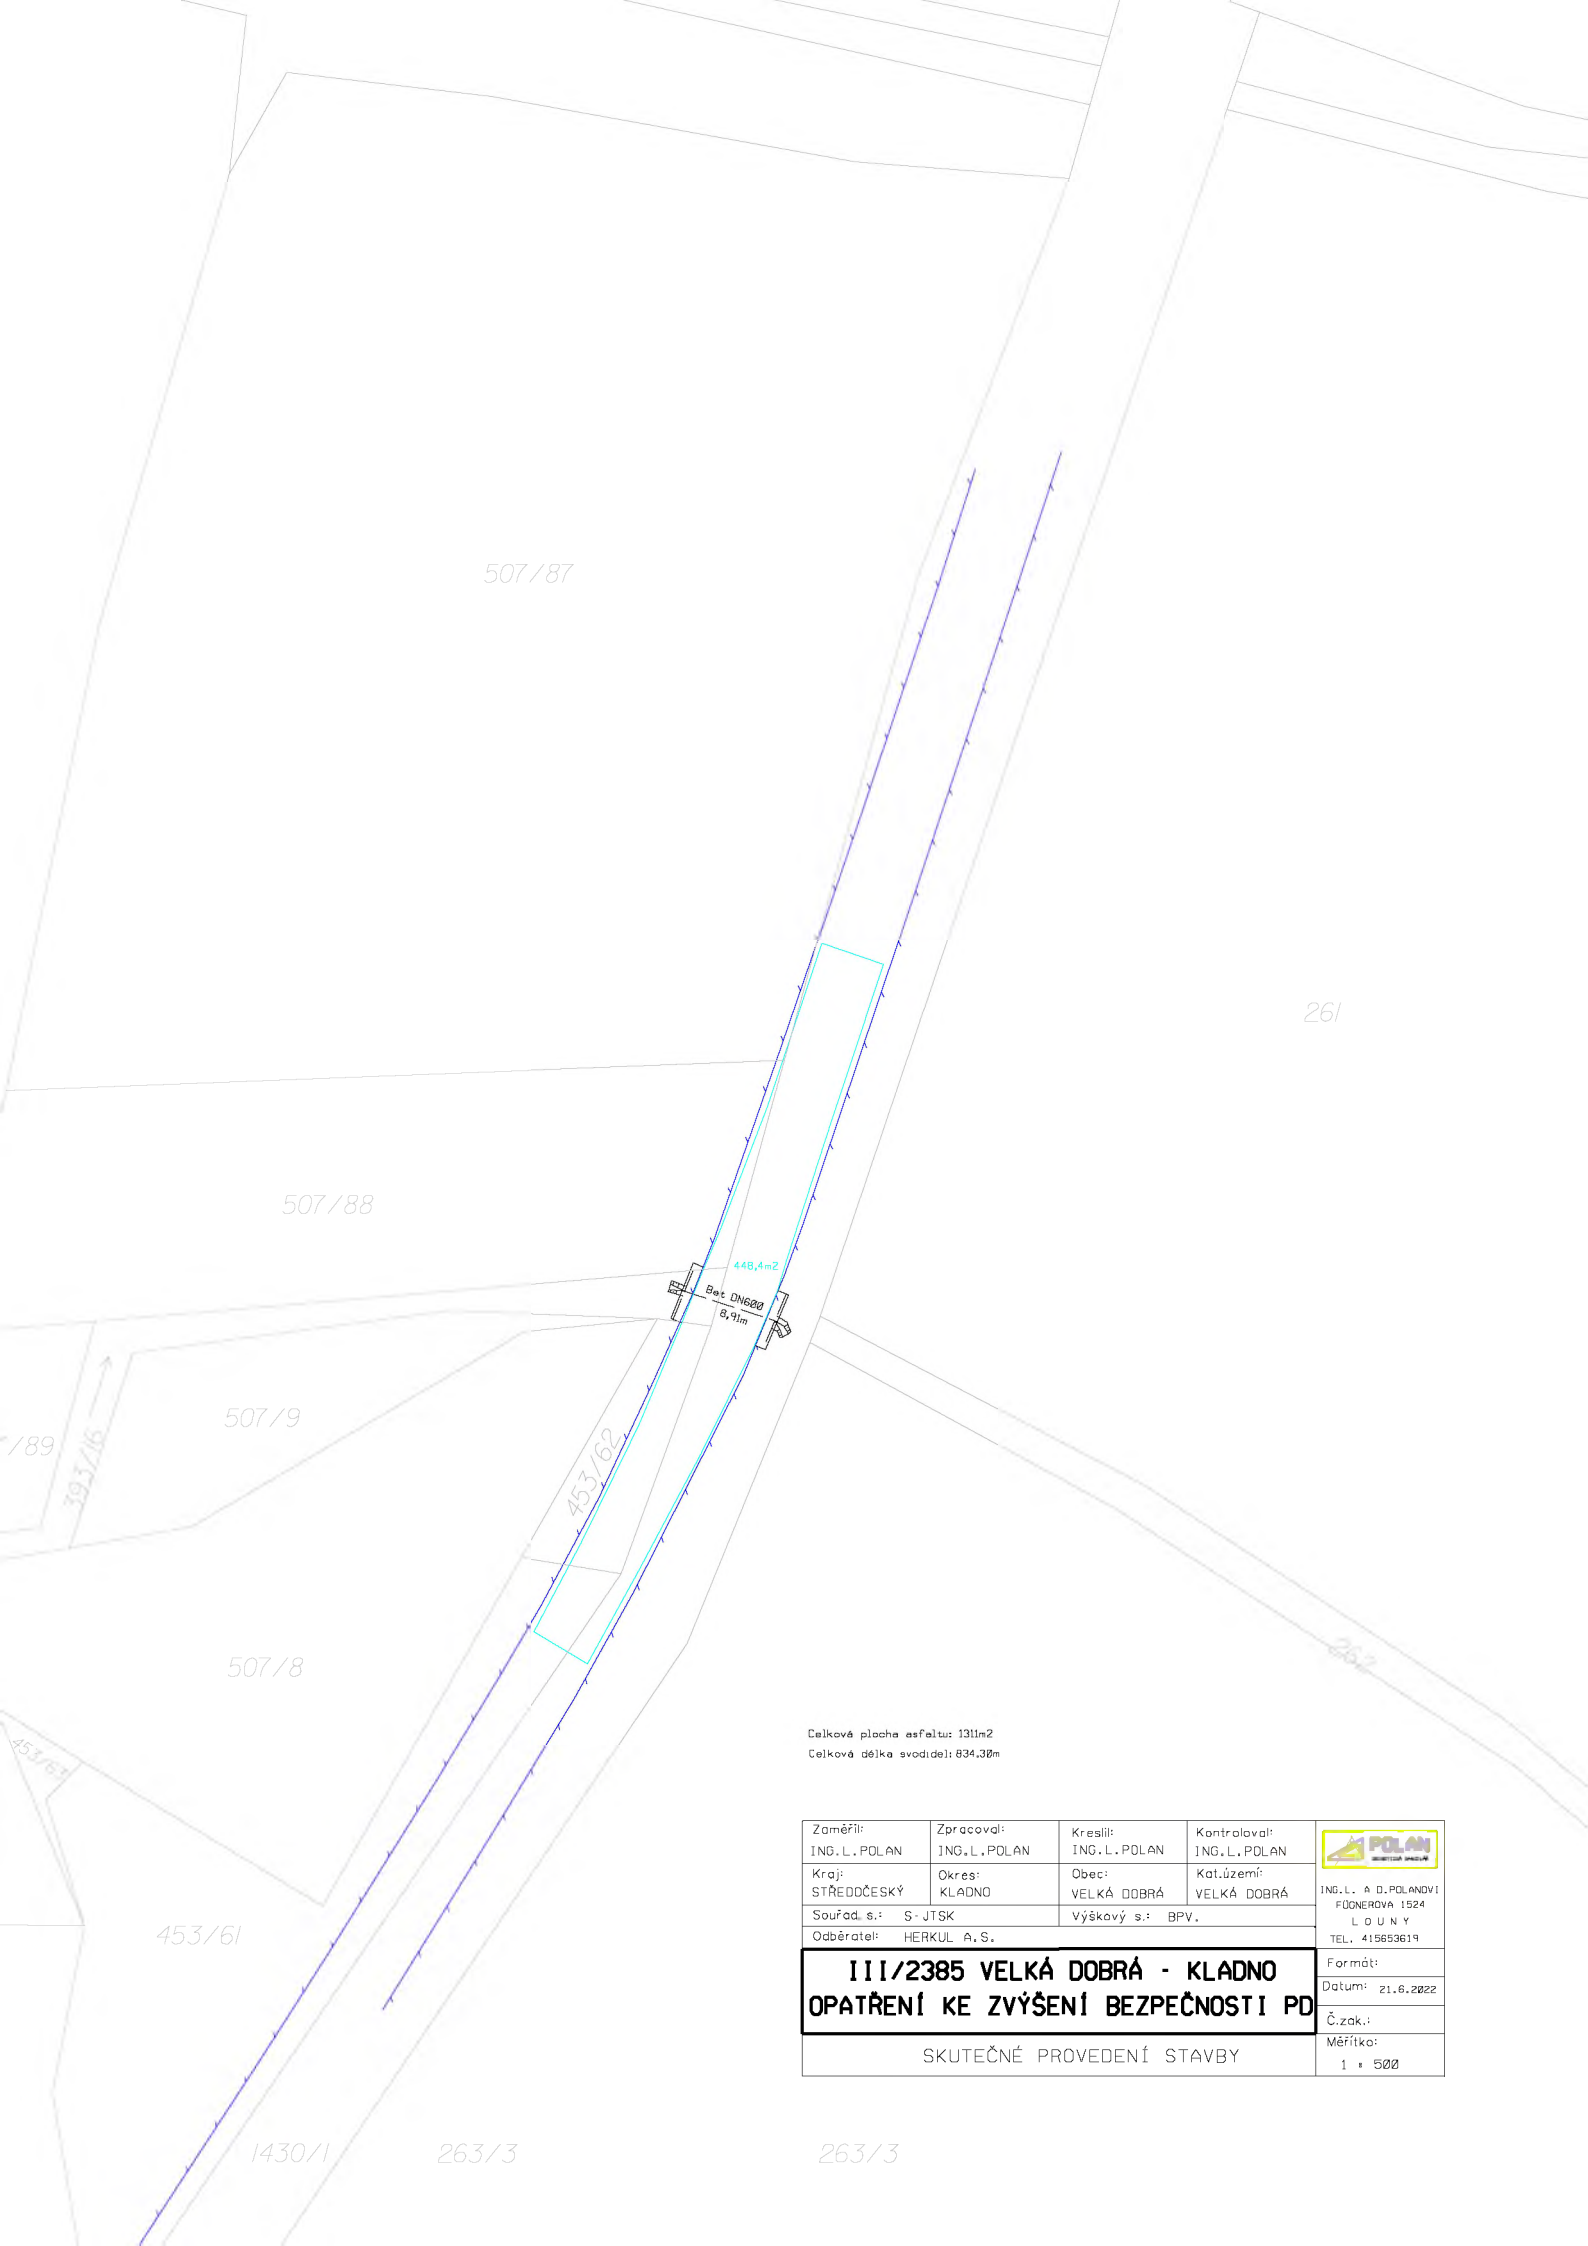

 Celková délka svodidel: 834,30m

Zaměřil: ING. L. POLAN	Zpracoval: ING. L. POLAN	Kreslil: ING. L. POLAN	Kontroloval: ING. L. POLAN	 ING. L. A. D. POLANOVÍ FÜGNEROVA 1524 L O U N Y TEL. 415653619
Kraj: STŘEDOČESKÝ	Okres: KLADNO	Obec: VELKÁ DOBRÁ	Kat.území: VELKÁ DOBRÁ	
Souřad. s.:	S- JTSK	Výškový s.:	BPV.	
Odběratel:	HERKUL A.S.			
III/2385 VELKÁ DOBRÁ - Kladno OPATŘENÍ KE ZVÝŠENÍ BEZPEČNOSTI PD				Formát:
SKUTEČNÉ PROVEDENÍ STAVBY				Datum: 21.6.2022
				Č.zak.:
				Měřítko: 1 : 500