

Šárka Balážová
Krajská správa a údržba silnic
Zborovská 11
150 21 Praha 5 - Smíchov

Naše značka: 210437011 Vyřizuje: Mikoláš Marek-Jakub Vaše značka: S-2395/00066001/2021 V Obrnicích dne 20.6. 2022

Oznámení o odečtu asfaltových ploch na základě skutečného zaměření a čištění vodotečí

Společnost Herkul a.s., jako dodavatel díla: „**III/2385 Velká Dobrá – Kladno, opatření ke zvýšení bezpečnosti**“, tímto na základě smlouvy o dílo č. S-2395/00066001 uzavřené dne 5.10.2021, oznamuje objednateli, že na základě skutečného stavu, zaměřeného na stavbě bude proveden odpočet asfaltového betonu pro obrusné, ložní a podkladní vrstvy. Na základě zjištěných skutečností při provádění stavebních prací dojde k uskutečnění narovnání objemů původního výkazu výměr odkopávek a čištění vodotečí.

Dodavatel tímto žádá objednatele o sdělení stanoviska k tomuto oznámení.

Tato změna způsobí navýšení nákladů na realizaci a zároveň navýšení ceny díla.
O této změně bylo jednáno na stavbě na základě skutečného stavu, zaměřeného na stavbě.

Miko
S:

Příloha:
Zaměření skutečného provedení SO 101.2

*Krajská správa a údržba silnic Středočeského kraje, příspěvková organizace
150 21 PRAHA 5, Zborovská 11*

**Herkul a.s.
Průmyslová 228
435 21 - Obrnice**

*Vás dopis značkový/ze dne
20.6.2022*

*Vyřizuje/telefon
Motal /*

*Praha
24.6.2022*

Věc: „III/2385 Velká Dobrá – Kladno, opatření ke zvýšení bezpečnosti“ - oznámení o zjištěné skutečnosti

Dle oznámení zhotovitele stavby ze dne 20.6.2022 a zaměření skutečného provedení stavby k akci „III/2385 Velká Dobrá – Kladno, opatření ke zvýšení bezpečnosti“ jde o odpočet asfaltového betonu pro obrusné, ložné a podkladní vrstvy a dále o narovnání objemů při odkopávce a čištění vodotečí. Tyto změny nešlo předem předvídat a vyplynuly ze zaměření skutečného provedení stavby.

Krajská správa a údržba silnic Středočeského kraje jako správce a zároveň zástupce Středočeského kraje jako vlastníka nemovitostí, tj. dotčené silnice III/2385 a jako zadavatel výše zmíněné stavby tímto **souhlasí** s výše uvedenými změnami a žádá zhotovitele o zpracování ZBV k těmto změnám stavby a to v souladu se zákonem o zadávání VŘ a příslušnou směrnicí KSÚS SK.

Přílohy: oznámení zhotovitele zde dne 20.6.20:

Naše zn: O-22-0560
Vyřizuje: Ing. Pavel Paška
E-mail: pavel.paska@4roads.cz
Tel.: 603 218 009

KSUS p.o.
Zborovská 11
150 21 Praha5
Šárka Balážová (oblast Kladno)

Věc: Vyjádření AD k ZBV č. 2

Akce: III/2385 Velká Dobrá - Kladno, opatření ke zvýšení bezpečnosti

Zhotovitel předložil AD k vyjádření ZBV č. 2.

ZBV č. 2 řeší méněpráce, které vznikly na základě skutečně provedených prací v rámci stavby. Méněpráce se týkají položek spojovacích postřiků a asfaltových vrstev stavebního objektu SO 101.2. Dále řeší změny, které vznikly na základě skutečně provedených prací stavby. Změny se týkají položek výkopových prací včetně skládkovného, čištění vodotečí a krajnic u stavebního objektu SO 101.2.

S předloženým ZBV č. 2 AD souhlasí.

Předložené změny nemění podstatu veřejné zakázky a vznikly na základě skutečně doložených stavebních prací v rámci měřeného kontraktu zhotovitele.

V Praze dne: 24. 06. 2022

.....
Ing. Pavel Paška

GEODETICKÁ DOKUMENTACE SKUTEČNÉHO PROVEDENÍ STAVBY 28/2022

Technická zpráva

Stavebního objektu: **III/2385 Velká Dobrá - Kladno – opatření ke zvýšení bezpečnosti PD**

Stavba: **Sít' komunikací**

Kraj : **Středočeský**

Okres : **Kladno**

Investor-projektant-dodav. or-
ganizace-zadavatel:

Obec : **Velká Dobrá**

Kat. území: **Velká Dobrá**

Herkul a.s.

Souř. s.: **JTSK**

Výšk. s.: **Bpv.**

Druh měření: *polohové a výškové zaměření komunikace*

Způsob měření: *polární, trigonometricky*

Měřítko: *1 : 1000*

Terénní práce: *Lokalita byla zaměřena metodou GNSS.
Trasa byla zaměřena totální stanicí TRIMBLE R12i.*

Kancelářské práce: *Souřadnice podrobných bodů byly vypočteny geodetickým programem Geus.
Grafické zpracování bylo provedeno grafickým programem MicroStation.*


Dosažená přesnost:

Pomocné měř.body :- viz protokol o výpočtu

Podrobné body: Testování je prováděno dle vyhlášky č.357/2013 Sb. Výsledná dosažená přesnost měření byla určena pomocí testování výběrové střední souřadnicové chyby s_{xy} z kontrolního zaměření identických bodů o rozsahu $N = 4$.

Vypočtené u_p jednotlivých bodů nepřekročily mezní odchylku $2 U_{xy} = 0.28m$ a přitom 80 % posuzovaných odchylek nepřekročilo kritérium $U_{xy} = 0.14m$.

Výběrová střední souřadnicová chyba $s_{xy} = 0,05$ vyhovuje kritériu $s_{xy} = 0.15m$.

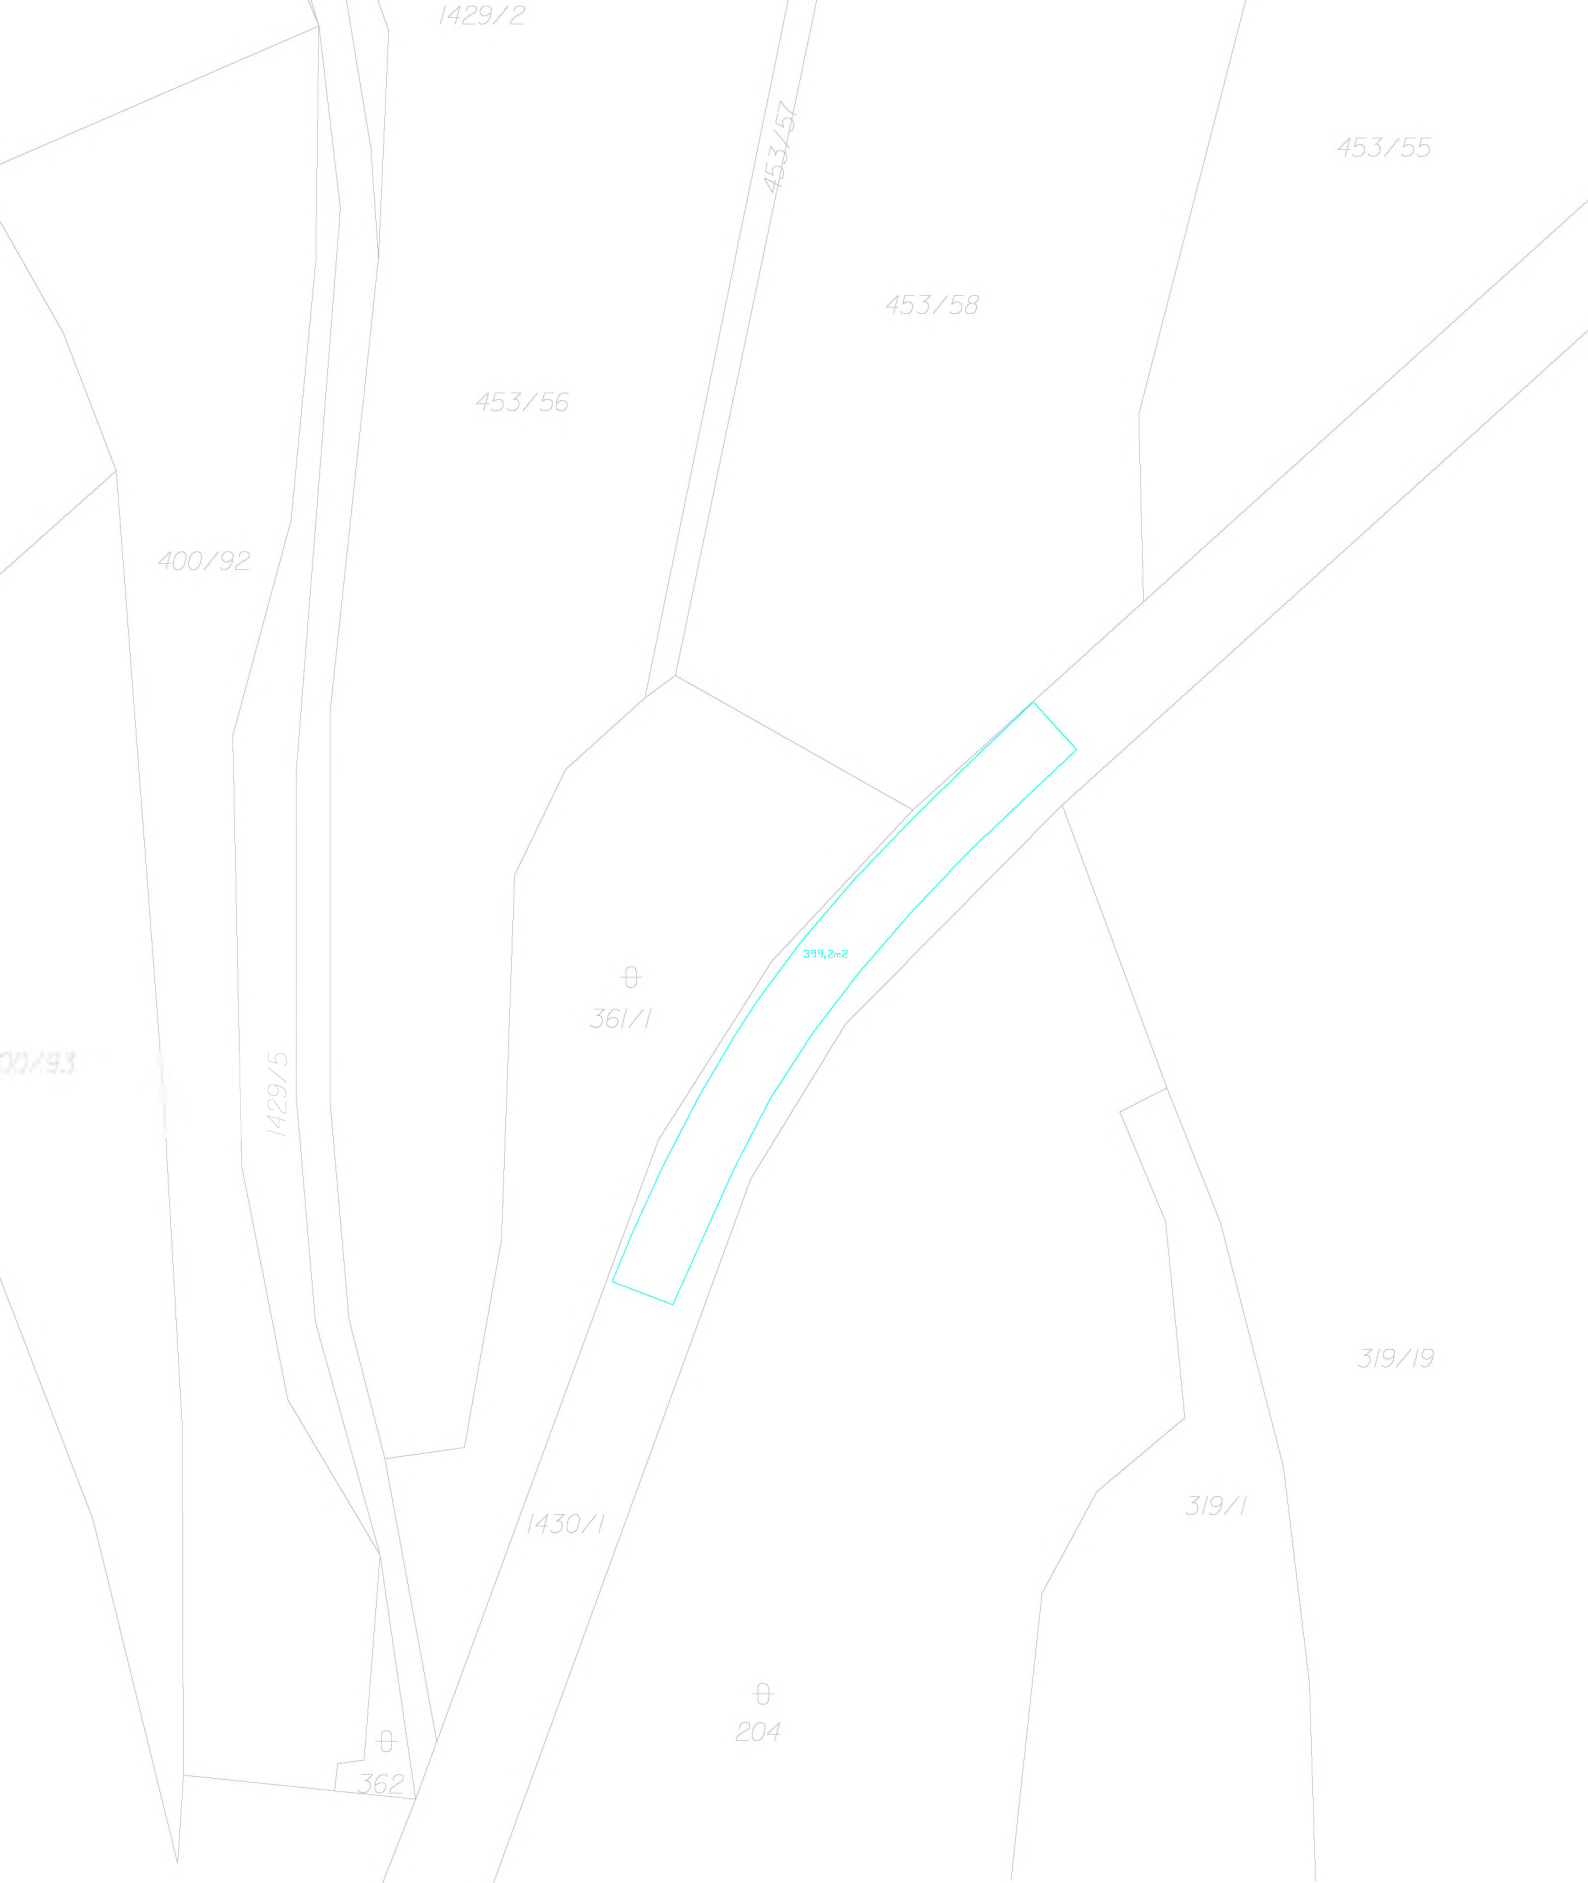

Zaměřil: ING. L. POLAN	Zpracoval: ING. L. POLAN	Kreslí: ING. L. POLAN	Kontroloval: ING. L. POLAN	 ING. L. A. D. POLANOVÍ FÜGNEROVA 1524 L O U N Y TEL. 415653619
Kraj: STŘEDOČESKÝ	Okres: KLADNO	Obec: VELKÁ DOBRÁ	Kat.území: VELKÁ DOBRÁ	
Souřad. s.: S-JTSK		Výškový s.: BPV.		Formát:
Odběratel: HERKUL A.S.				Datum: 21.6.2022
III/2385 VELKÁ DOBRÁ - Kladno OPATŘENÍ KE ZVÝŠENÍ BEZPEČNOSTI PD				Č.zak.:
				Měřítko: 1 : 500
SKUTEČNÉ PROVEDENÍ STAVBY				

V Praze dne 1. 2. 2022

**Oznámení o změně vlastnické struktury a změně v osobách členů statutárních orgánů společnosti
HERKUL a.s.**

Vážení obchodní partneři,

dovolujeme si Vás tímto informovat o změně vlastnické struktury a změně v osobách členů statutárních orgánů ve společnosti HERKUL a.s.

- společnost **HERKUL a.s.**, IČO: 250 04 638, se sídlem Průmyslová 228, 435 21 Obrnice, zapsaná v obchodním rejstříku vedeném u Krajského soudu v Ústí nad Labem pod sp. zn. B 1820 (dále jen „**HERKUL**“);

Jediným akcionářem společnosti HERKUL, se s účinností od 31. 1. 2022 stala společnost **AVE CZ odpadové hospodářství s.r.o.**, IČO: 493 56 089, se sídlem Pražská 1321/38a, Hostivař, 102 00 Praha 10. V návaznosti na to došlo s účinností od 31. 1. 2022 také ke změně v osobách členů statutárních orgánů společnosti HERKUL.

Na základě rozhodnutí jediného akcionáře v působnosti valné hromady společnosti HERKUL ze dne 31. 1. 2022 došlo s účinností od 31. 1. 2022 ke změnám v osobách členů statutárních orgánů jmenovaných společností, přičemž nový stav je následující:

- členové představenstva společnosti HERKUL jsou Ing. Šárka Bukovská (předseda představenstva), Ing. Michal Klimeš (člen představenstva) a Ing. Zbyněk Matys (člen představenstva);

Výše uvedené změny u společnosti HERKUL jsou již zaneseny i v obchodním rejstříku.

Zároveň dochází k provedení odpovídajících změn v evidenci skutečných majitelů ve vztahu kvýše jmenovaným společností.

S úctou

HERKUL a.s.

Ing. Šárka Bukovská
předseda představenstva

HERKUL a.s.

Ing. Zbyněk Matys
člen představenstva

Výpis

z obchodního rejstříku, vedeného
Krajským soudem v Ústí nad Labem
oddíl B, vložka 1820

Datum vzniku a zápisu:	10. června 1996
Spisová značka:	B 1820 vedená u Krajského soudu v Ústí nad Labem
Obchodní firma:	HERKUL a.s.
Sídlo:	Průmyslová 228, 435 21 Obrnice
Identifikační číslo:	250 04 638
Právní forma:	Akciová společnost
Předmět podnikání:	projektová činnost ve výstavbě
	oprávnění k hornické činnosti v rozsahu § 2 písm. c) - zřizování, zajišťování a likvidace důlních děl a lomů, zák. ČNR č. 61/1988 Sb.
	oprávnění k činnosti prováděné hornickým způsobem v rozsahu § 3 písm. e) - zemní práce prováděné za použití strojů a výbušnin, pokud se na jedné lokalitě přemísťuje více než 100 000 m krychlových horniny, s výjimkou zakládání staveb, zák. ČNR č. 61/1988 Sb.
	oprávnění k projektování a navrhování objektů a zařízení, která jsou součástí hornické činnosti a při činnosti prováděné hornickým způsobem
	vodoinstalátérství, topenářství
	provádění staveb, jejich změn a odstraňování
	opravy silničních vozidel
	činnost účetních poradců, vedení účetnictví, vedení daňové evidence
	podnikání v oblasti nakládání s nebezpečnými odpady
	výroba, obchod a služby neuvedené v přílohách 1 až 3 živnostenského zákona
	montáž, opravy a rekonstrukce chladících zařízení a tepelných čerpadel
	zámečnictví, nástrojářství
	výroba, instalace, opravy elektrických strojů a přístrojů, elektronických a telekomunikačních zařízení
	montáž, opravy, revize a zkoušky elektrických zařízení
	silniční motorová doprava - nákladní provozovaná vozidly nebo jízdními soupravami o největší povolené hmotnosti přesahující 3,5 tuny, jsou-li určeny k přepravě zvířat nebo věcí, - nákladní provozovaná vozidly nebo jízdními soupravami o největší povolené hmotnosti nepřesahující 3,5 tuny, jsou-li určeny k přepravě zvířat nebo věcí
	malířství, lakýrnictví a natěračství
	poskytování služeb v oblasti bezpečnosti a ochrany zdraví při práci
	poskytování technických služeb k ochraně majetku a osob

Statutární orgán - představenstvo:

Předseda

představenstva:

Ing. ŠÁRKA BUKOVSKÁ, dat. nar. 23. dubna 1983
Lipová 76, Dolní Lomnice, 251 69 Kunice
Den vzniku funkce: 31. ledna 2022
Den vzniku členství: 31. ledna 2022

Člen představenstva:

Ing. MICHAL KLIMEŠ, dat. nar. 3. prosince 1981
Čáповá 316, Zdiměřice, 252 42 Jesenice

Den vzniku členství: 31. ledna 2022

Člen představenstva:

ZBYNĚK MATYS, dat. nar. 24. prosince 1979
Osiková 175, 250 73 Přezletice
Den vzniku členství: 31. ledna 2022

Počet členů: 3

Způsob jednání: Za společnost jedná představenstvo společnosti tak, že navenek za něj jednají společně předseda představenstva s jedním dalším členem představenstva.

Dozorčí rada:**Předseda dozorčí rady:**

Ing. ALEŠ HAMPL, dat. nar. 25. listopadu 1980
U louky 486/3, Újezd u Průhonic, 149 00 Praha 4
Den vzniku funkce: 31. ledna 2022
Den vzniku členství: 31. ledna 2022

Člen dozorčí rady:

Ing. JAN ŽUREK, dat. nar. 14. července 1979
Na Horizontu 478, 267 01 Králův Dvůr
Den vzniku členství: 31. ledna 2022

Člen dozorčí rady:

Ing. RADOVAN DUŠEK, dat. nar. 11. června 1971
Sportovní 1914, 434 01 Most
Den vzniku členství: 31. ledna 2022

Počet členů: 3

Jediný akcionář:

AVE CZ odpadové hospodářství s.r.o., IČ: 493 56 089
Pražská 1321/38a, Hostivař, 102 00 Praha 10

Akcie:

18 ks kmenové akcie na jméno v zaknihované podobě ve jmenovité hodnotě 600 000,- Kč

10 ks kmenové akcie na jméno v zaknihované podobě ve jmenovité hodnotě 120 000,- Kč

Základní kapitál: 12 000 000,- Kč
Splaceno: 100%

Ostatní skutečnosti:

Obchodní korporace se podřídila zákonu jako celku postupem podle § 777 odst. 5 zákona č. 90/2012 Sb., o obchodních společnostech a družstvech.

Společnost s ručením omezeným HERKUL spol. s r.o., se sídlem Most - Vteln, Mostecká 85, 434 01 Most, IČO 250 04 638, změnila svou právní formu na akciovou společnost HERKUL a.s..