

Akce:

III/1025 BOJOV – KLÍNEC, REKONSTRUKCE SILNICE

Objednatel:

STŘEDOČESKÝ KRAJ

ZBOROVSKÁ 11, 150 21 – PRAHA 5

Středočeský kraj

OBEC KLÍNEC

KLÍNEC 138, 252 10 – MNÍŠEK POD BRDY



Souřadnicový systém: S-JTSK

Výškový systém: Bpv

Číslo zakázky:	15 181 00	HIP:	Ing. Pavel HRDINA	
Schválil:	Ing. Václav HVÍZDAL	736662206, phr@pontex.cz	Ing. Pavel HRDINA	
	<i>Hvízdal</i>	Zodp. projektant:	Ing. Pavel HRDINA	
		736662206, phr@pontex.cz	Ing. Pavel HRDINA	
Tech. kontrola:	Martin TESLEVIČ	Vypracoval:	Bc. Lubomír HOŠEK	
727840872, mte@pontex.cz	<i>Teslevič</i>	724553360, lho@pontex.cz	<i>Hošek</i>	

Objednatel:	Středočeský kraj a obec Klínek	Obec:	Bojov, Čísovice, Klínek, Líšnice	Kraj:	Středočeský
Akce:	III/1025 BOJOV – KLÍNEC, REKONSTRUKCE SILNICE STAVBA 1 – SILNICE III/1025 A III/0042 JÍLOVIŠTĚ – LIŠNICE			Datum	Stupeň
Část:	G. DOKLADY			11/2018	DSP/PDPS
Objekt:	PRŮZKUM INŽENÝRSKÝCH SÍTÍ			Souprava	Č. přílohy
					G.1

akce: III/1025 BOJOV - KLÍNEC, REKONSTRUKCE SILNICE; STAVBA 1 - SILNICE III/1025 A III/0042 JÍLOVIŠTĚ - LÍŠNICE

stav ke dni: 27.8.2019

poř.č.	Správce	Adresa		vyjádření			
				Počet stran A4	Datum	Výskyt sítí	Platnost
1	1. SČV, a.s.	Novohospodská 89	261 01 Příbram	2	20.6.2019	ANO	20.6.2020
2	AQUACONSULT, spol. s r.o.	Dr. Jánského 953	252 28 Černošice	1	18.6.2019	NE	neuvedeno
3	Česká telekomunikační infrastruktura, a.s.	Olšanská 2681/6	130 00 Praha 3	27	18.6.2019	ANO	18.6.2021
4	České Radiokomunikace a.s.	Skokanská 2117/1	169 00 Praha 6	2	18.6.2019	NE	18.6.2020
5	Družstvo EUROSIGNAL	Roháčova 263/23	130 00 Praha 3	1	10.7.2019	NE	10.7.2020
6	GasNet, s.r.o. v zast. GridServices, s.r.o.	Plynárenská 499/1	657 02 Brno	3	18.6.2019	NE	18.6.2021
7	ITES spol. s r.o.	Jaroslava Šípka 486	273 03 Stochov	1	18.6.2019	NE	neuvedeno
8	Ministerstvo vnitra - odbor správy majetku	P. O. BOX 21/OSM	170 34 Praha 7	1	19.6.2019	NE	19.6.2020
10	T-Mobile Czech Republic a.s.	Tomíčkova 2144/1	149 00 Praha 4	3	18.6.2019	NE	18.6.2020
11	Vodafone Czech Republic a.s.	náměstí Junkových 2	155 00 Praha 5	3	19.6.2019	NE	19.6.2020
12	Vodovody a kanalizace Beroun, a.s.	Mostníkovská 255/3	266 01 Beroun 1	2	1.7.2019	NE	1.7.2020
13	ČD - Telematika, a.s.	Pod Tábořem 8a	190 00 Praha 9	2	18.6.2019	NE	18.6.2021
14	ČEZ Distribuce, a.s.	Teplická 874/8	405 02 Děčín	21	18.6.2019	ANO	18.12.2019
15	Telco Pro Services, a.s.	Duhová 1531/3	150 53 Praha 4	2	18.6.2019	NE	18.6.2020
16	ELTODO OSVĚTLENÍ, s.r.o.	Novodvorská 1010/14	142 01 Praha 4	13	18.6.2019	NE	neuvedeno
17	Osvětlení Týnec, k.s.	Benešovská 13	257 41 Týnec nad Sázavou	VIZ 16			
18	Ministerstvo obrany Sekce ekonomická a majetková - OOÚZ	P. O. BOX 45, Hradební 772/12	110 00 Praha 1	1	2.8.2019	NE	2.8.2021
19	Obec Jíloviště	Pražská 81	252 02 Jíloviště	1	-	NE	neuvedeno
20	Obec Líšnice	Líšnice 175	252 10 Líšnice	1	22.7.2019	NE	neuvedeno
21	Státní pozemkový úřad	Husinecká 1024/11A	130 00 Praha 3	1	22.7.2019	NE	neuvedeno

Váš dopis zn. 2019280348
18.6.2019
ze dne
Naše značka TÚP/O19800028128/19
Č. jednací TÚP/029/19/PB
Vyřizuje Jitka Hosenseidlová
referent technické dokumentace
Tel. / fax 318 622 631
Mobil 602 463 371
Email jhosenseidlova@1scv.cz
Datum 20.6.2019

PONTEX, spol. s r.o.
Bezová 1658/1
147 14 Praha 4

Název stavby: III/1025 Bojov-Klínec, rekonstrukce silnice, stavba 1 - silnice III/1025 a III/042 Jíloviště - Líšnice

Investor: Středočeský kraj a obec Klínec

Vyjádření k projektové dokumentaci ke stavebnímu povolení - prodloužení

Platnost vyjádření: 1 rok

1.SčV, a.s. vydává vyjádření - technické podmínky, za provozovatele a vlastníka vodovodních a kanalizačních sítí obec Klínec, na základě objednávky.

K výše uvedené stavbě bylo vydáno vyj.č. TÚP/020/19/OSS, dne 26.4.2019, jehož platnost prodlužujeme do 20.6.2020 a přikládáme aktuální orientační situaci.

Na přiložené orientační situaci jsou orientačně vyznačeny VH sítě čarou: hnědá – splašková kanalizace, modrá – vodovod, ve vlastnictví a v provozování obce Klínec, dále slabší hnědá – kanalizační přípojky, slabší modrá – vodovodní přípojky.

S pozdravem



Jitka Hosenseidlová
referent technické dokumentace


Příloha: orientační situace

Na vědomí: Obec Klínec - email

KC 1.SčV, a.s. Mníšek pod Brdy – email

Jíloviště

Líšnice u Prahy

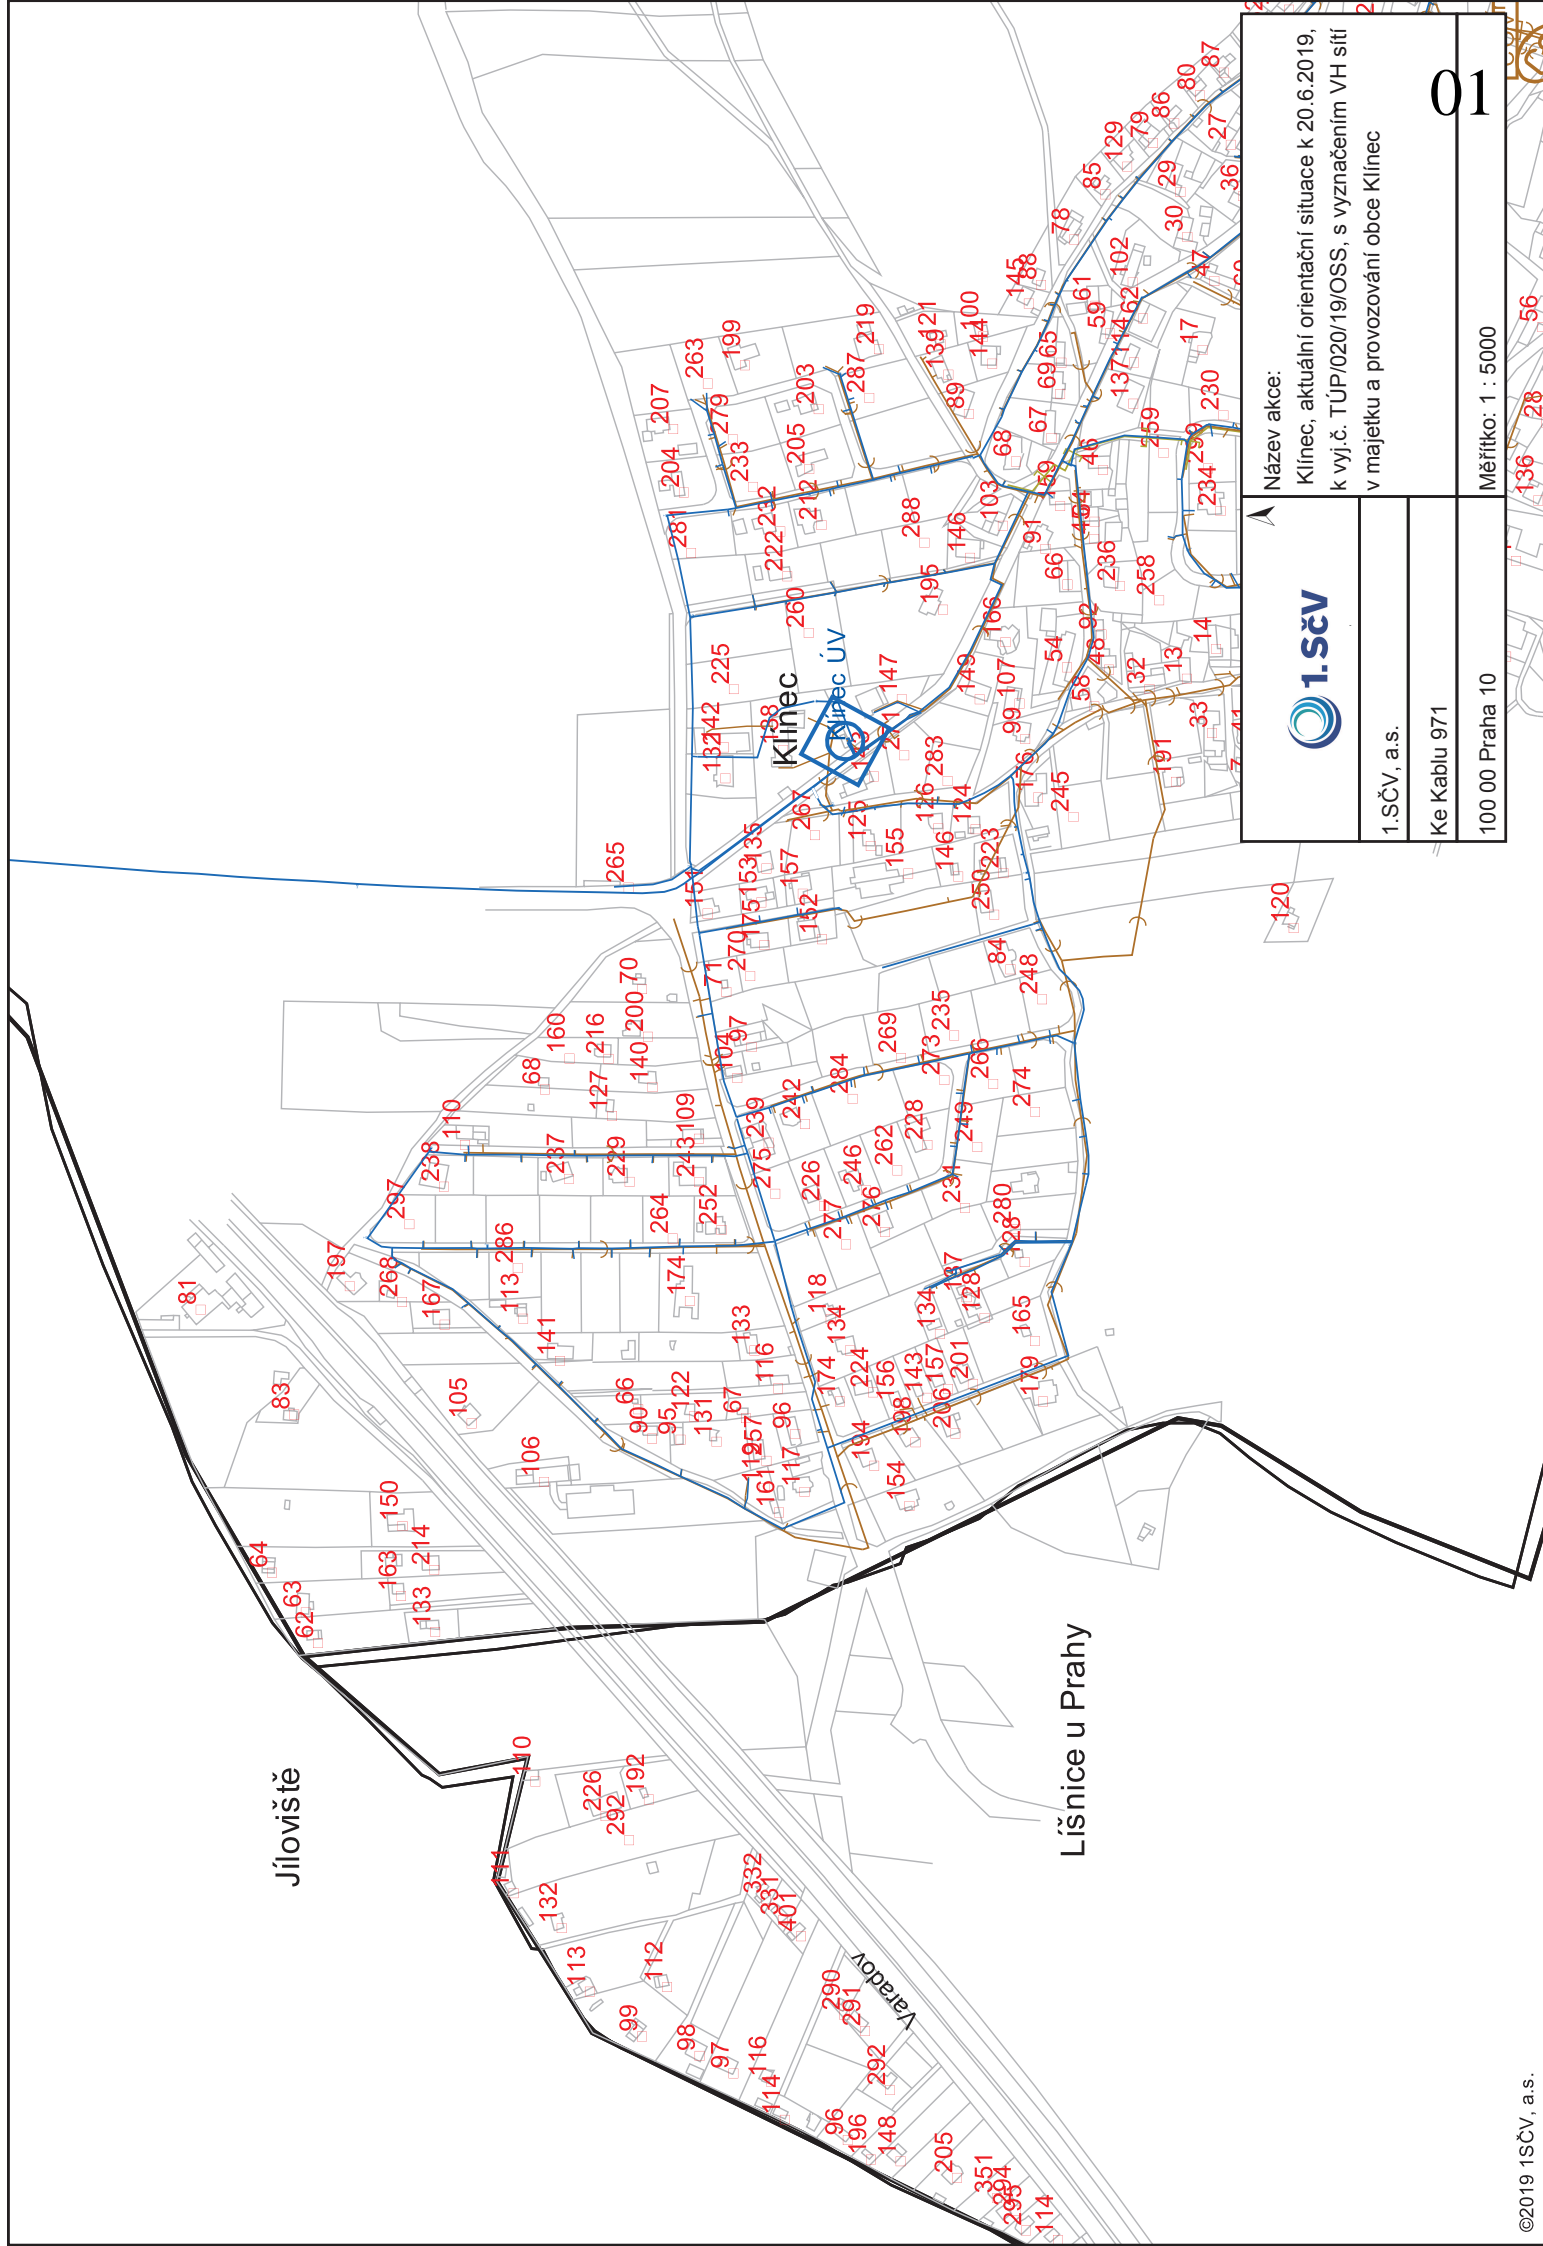

Název akce:

Klíneč, aktuální orientační situace k 20.6.2019,
k vyj.č. TÚP/020/19/OSS, s vyznačením VH sítí
v majetku a provozování obce Klíneč


1.SČV, a.s.

Ke Kable 971

100 00 Praha 10

Měřítko: 1 : 5000

01

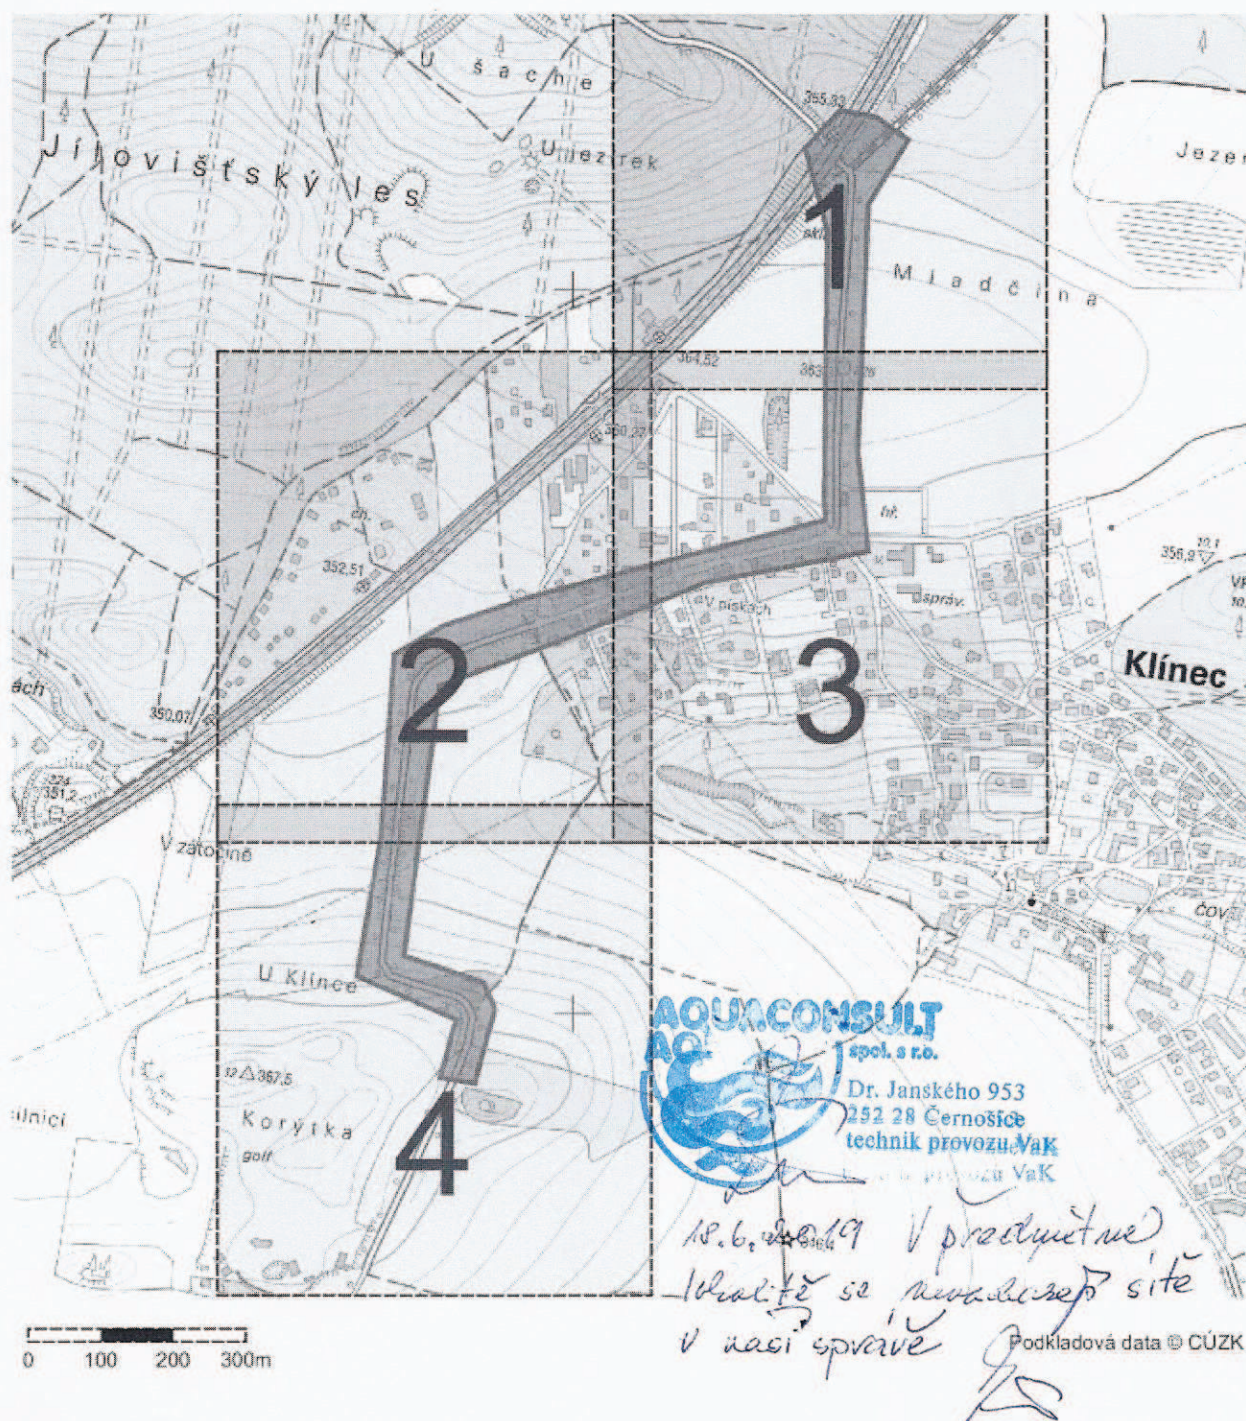

**VYJÁDŘENÍ O EXISTENCI SÍTĚ ELEKTRONICKÝCH KOMUNIKACÍ
společnosti Česká telekomunikační infrastruktura a.s.
(„Vyjádření“)**

**A VŠEOBECNÉ PODMÍNKY OCHRANY SÍTĚ ELEKTRONICKÝCH KOMUNIKACÍ
společnosti Česká telekomunikační infrastruktura a.s.
(„Všeobecné podmínky ochrany SEK“)**

toto Vyjádření a Všeobecné podmínky ochrany SEK je vydané dle ustanovení § 101 zákona č. 127/2005 Sb., o elektronických komunikacích a o změně některých souvisejících zákonů, v účinném znění („**Zákon o elektronických komunikacích**“), a dle ustanovení § 161 zákona č. 183/2006 Sb., o územním plánování a stavebním řádu, v účinném znění („**Stavební zákon**“), a dle příslušných ustanovení zákona č. 89/2012 Sb., občanský zákoník, v účinném znění („**Občanský zákoník**“)

Číslo jednací: 667263/19

Číslo žádosti: 0119 494 879 („Žádost“)

Název akce („Stavba“)	III/1025 BOJOV - KLÍNEC, REKONSTRUKCE SILNICE; STAVBA 1 - SILNICE III/1025 A III/0042 JÍLOVIŠTĚ - LÍŠNICE	
Důvod vydání Vyjádření („Důvod vyjádření“)	Informace o poloze sítě	
Žadatel	Pontex, spol. s r.o., kontaktní osoba: Pontex, spol. s r.o. , Bezová 1658/1, Praha, 14700	
Stavebník	-- neuvedeno --, , -- neuvedeno --, 0	
Zájmové území	Okres	Praha-západ
	Obec	Jíloviště, Klíneč, Líšnice
	Kat. území / č. parcely	Líšnice u Prahy; Klíneč; Jíloviště
Platnost Vyjádření	18. 6. 2021 („Den konce platnosti Vyjádření“)	

Žadatel Žádostí určil a vyznačil Zájmové území, jakož i určil Důvod Vyjádření.

Na základě určení a vyznačení Zájmového území Žadatelem a na základě určení Důvodu Vyjádření vydává společnost Česká telekomunikační infrastruktura a.s. následující Vyjádření:

Dojde ke střetu se sítí elektronických komunikací (dále jen „SEK“) společnosti **Česká telekomunikační infrastruktura a.s.**

- (I) Na Žadatelem určeném a vyznačeném Zájmovém území se vyskytuje SEK společnosti Česká telekomunikační infrastruktura a.s.; a
- (II) Stavebník nebo jím pověřená třetí osoba je povinen řídit se Všeobecnými podmínkami ochrany SEK, které jsou nedílnou součástí Vyjádření; a
- (III) pro případ, že bude nezbytné přeložení SEK, zajistí vždy takové přeložení SEK její vlastník, společnost Česká telekomunikační infrastruktura a.s. Stavebník, který vyvolal překládku SEK je dle ustanovení § 104 odst. 17 Zákona o elektronických komunikacích povinen uhradit společnosti Česká telekomunikační infrastruktura a.s. veškeré náklady na nezbytné úpravy dotčeného úseku SEK, a to na úrovni stávajícího technického řešení; a
- (IV) pro účely přeložení SEK dle bodu (III) tohoto Vyjádření je Stavebník povinen uzavřít se společností Česká telekomunikační infrastruktura a.s. Smlouvu o realizaci překládky SEK; a
- (V) Stavebník a/nebo Žadatel není oprávněn užít toto Vyjádření k podání jakékoliv žádosti o vydání jakéhokoliv správního rozhodnutí či jiného rozhodnutí majícího obdobný charakter.

Číslo jednací: 667263/19

Číslo žádosti: 0119 494 879

Vyjádření je platné pouze pro Zájmové území určené a vyznačené Žadatelem, jakož i pro Důvod Vyjádření stanovený a určený Žadatelem v Žádosti.

Vyjádření pozbývá platnosti i) dnem, kdy je Žadatelem a/nebo Stavebníkem použito k podání žádosti o vydání jakéhokoliv správního rozhodnutí či jiného rozhodnutí majícího obdobný charakter a/nebo dnem zahájení jakéhokoliv správního rozhodnutí či jiného rozhodnutí majícího obdobný charakter, ve kterém bylo Vyjádření použito, ii) uplynutím doby platnosti v tomto Vyjádření uvedeného, iii) změnou rozsahu Zájmového území či změnou Důvodu Vyjádření uvedeného v Žádosti a/nebo iv) porušením Všeobecných podmínek ochrany SEK, to vše v závislosti na tom, která ze skutečností rozhodná pro pozbytí platnosti Vyjádření nastane nejdříve.

Společnost Česká telekomunikační infrastruktura a.s. vydáním tohoto Vyjádření poskytla Žadateli pro Žadatelem určené a vyznačené Zájmové území veškeré informace o SEK dostupné společnosti Česká telekomunikační infrastruktura a.s. ke dni podání Žádosti.

Ze strany společnosti Česká telekomunikační infrastruktura a.s. může v některých případech docházet ke zpracování Vašich osobních údajů. Ke zpracování Vašich osobních údajů dochází vždy v souladu s platnými právními předpisy. Konkrétní zásady a podmínky zpracování osobních údajů společnosti Česká telekomunikační infrastruktura a.s. jsou dostupné na <https://www.cetin.cz/zasady-ochrany-osobnich-udaju>.

V případě dotazů k Vyjádření kontaktujte prosím asistenční linku 238 461 111.

Přílohami Vyjádření jsou:

- *Všeobecné podmínky ochrany SEK*
- *Informace k vytýčení SEK ve vlastnictví společnosti Česká telekomunikační infrastruktura a.s.*
- *Situační výkres (obsahuje Zájmové území určené a vyznačené Žadatelem a výřezy účelové mapy SEK)*

Vyjádření vydala společnost **Česká telekomunikační infrastruktura a.s.** dne: 18. 6. 2019.



Česká telekomunikační infrastruktura a.s.
Olšanská 2681/6
130 00 Praha 3
DIČ: CZ04084063
96

Číslo jednací: 667263/19

Číslo žádosti: 0119 494 879

VŠEOBECNÉ PODMÍNKY OCHRANY SÍTĚ ELEKTRONICKÝCH KOMUNIKACÍ společnosti Česká telekomunikační infrastruktura a.s.

1. PLATNOST VŠEOBECNÝCH PODMÍNEK

- i) Tyto Všeobecné podmínky ochrany sítě elektronických komunikací (dále jen „VPOSEK“) tvoří součást Vyjádření (jak je tento pojem definován níže v článku 2 VPOSEK).
- ii) V případě rozporu mezi Vyjádřením a těmito VPOSEK mají přednost ustanovení Vyjádření, pokud není těmito VPOSEK stanoveno jinak.

2. DEFINICE

Níže uvedené termíny, jsou-li použity v těchto VPOSEK a uvozeny velkým písmenem, mají následující význam, není-li těmito VPOSEK a/nebo Příslušnými požadavky stanoveno výslovně jinak:

„**CETIN**“ znamená Česká telekomunikační infrastruktura a.s. se sídlem Olšanská 2681/6, Praha 3 PSČ 130 00, IČO: 04084063, zapsaná v obchodním rejstříku vedeném Městským soudem v Praze pod spz. B 20623;

„**Den**“ je kalendářní den;

„**Kabelovod**“ podzemní zařízení sestávající se z tělesa Kabelovodu a kabelových komor, sloužící k zatahování kabelů a ochranných trubek;

„**Občanský zákoník**“ znamená zákon č. 89/2012 Sb., občanský zákoník, v účinném znění;

„**POS**“ je zaměstnanec společnosti CETIN, pověřený ochranou sítě, Emil Břečka, tel.: 602 354 422, e-mail: emil.brecka@cetin.cz;

„**Pracovní den**“ znamená Den, kromě soboty, neděle, a státních svátků a ostatních svátků ve smyslu zákona č. 245/2000 Sb., o státních svátcích, o významných dnech a o dnech pracovního klidu, v účinném znění;

„**Příslušné požadavky**“ znamená jakýkoli a každý příslušný právní předpis, vč. technických norem, nebo normativní právní akt veřejné správy či samosprávy, nebo jakékoli rozhodnutí, povolení, souhlas nebo licenc, včetně podmínek, které s ním souvisí;

„**Překládka**“ je stavba spočívající ve změně trasy vedení SEK ve vlastnictví CETIN nebo přemístění zařízení SEK ve vlastnictví CETIN; Stavebník, který Překládku vyvolal, je dle ustanovení § 104 odst. 17 Zákona o elektronických komunikacích povinen uhradit společnosti CETIN veškeré náklady na nezbytné úpravy dotčeného úseku SEK, a to na úrovni stávajícího technického řešení;

„**SEK**“ je síť elektronických komunikací ve vlastnictví CETIN;

„**Stavba**“ je stavba a/nebo činnosti ve vztahu, k níž bylo vydáno Vyjádření, a je prováděna Stavebníkem a/nebo Žadatelem v souladu s Příslušnými požadavky, povolená příslušným správním rozhodnutím vydaným dle Stavebního zákona;

„**Stavebník**“ je osoba takto označená ve Vyjádření;

„**Stavební zákon**“ je zákon č. 183/2006 Sb., o územním plánování a stavebním řádu, v účinném znění;

„**Vyjádření**“ je vyjádření o existenci sítě elektronických komunikací vydané společností CETIN dne 18. 6. 2019 pod č.j. 667263/19;

„**Zájmové území**“ je území označené Žadatelem a/nebo Stavebníkem v Žádosti;

„**Situační výkres**“ je výkres, který je přílohou Vyjádření a obsahuje Zájmové území určené a vyznačené Žadatelem v Žádosti a výřezy účelové mapy SEK;

„**Zákon o elektronických komunikacích**“ je zákon č. 127/2005 Sb., o elektronických komunikacích a o změně některých souvisejících zákonů, v účinném znění;

„**Žadatel**“ je osoba takto označená ve Vyjádření.

„**Žádost**“ je žádost, kterou Žadatel a/nebo Stavebník požádal CETIN o vydání Vyjádření.

3. PLATNOST A ÚČINNOST VPOSEK

Tyto VPOSEK jsou platné a účinné dnem odeslání Vyjádření na i) adresu elektronické pošty Stavebníka a/nebo Žadatele uvedenou v Žádosti nebo ii) adresu pro doručení prostřednictvím poštovní přepravy uvedenou Stavebníkem a/nebo Žadatelem v Žádosti.

4. OBECNÁ PRÁVA A POVINNOSTI STAVEBNÍKA A/NEBO ŽADATELE

- (i) Stavebník, Žadatel je výslovně srozuměn s tím, že SEK je veřejné prospěšným zařízením, byla zřízena ve veřejném zájmu a je chráněna Příslušnými požadavky.
- (ii) SEK je chráněna ochranným pásmem, jehož rozsah je stanoven (a) ustanovením § 102 Zákona o elektronických komunikacích a/nebo (b) právními předpisy účinnými před Zákonom o elektronických komunikacích, není-li Příslušnými požadavky stanoveno jinak.
- (iii) Stavebník, Žadatel nebo jím pověřená třetí osoba, je povinen při provádění Stavby nebo jiných prací, při odstraňování havárií a projektování staveb, řídit se Příslušnými požadavky, správnou praxí v oboru stavebnictví a technologickými postupy a je povinen učinit veškerá nezbytná opatření vyžadovaná Příslušnými požadavky k ochraně SEK před poškozením. Povinnosti dle tohoto odstavce má Stavebník rovněž ve vztahu k SEK, které se nachází mimo Zájmové území.
- (iv) Při zjištění jakéhokoli rozporu mezi údaji v Situačním výkresu, který je přílohou Vyjádření a skutečným stavem, je Stavebník a/nebo Žadatel povinen bez zbytečného odkladu, nejpozději Den následující po zjištění takové skutečnosti, zjištěný rozpor oznámit POS.
- (v) Stavebník, Žadatel nebo jím pověřená třetí osoba, je povinen každé poškození či krádež SEK bezodkladně, nejpozději Den následující po zjištění takové skutečnosti, oznámit takovou skutečnost dohledovému centru společnosti CETIN na telefonní číslo +420 238 464 190.
- (vi) Bude-li Stavebník, Žadatel nebo jím pověřená třetí osoba na společnosti CETIN požadovat, aby se jako účastník správního řízení, pro jehož účely bylo toto Vyjádření vydáno, vzdala práva na odvolání proti rozhodnutí vydanému ve správním řízení, je oprávněn kontaktovat POS.

5. POVINNOSTI STAVEBNÍKA PŘI PŘÍPRAVĚ STAVBY

- (i) Při projektování Stavby je Stavebník povinen zajistit, aby projektová dokumentace Stavby (i) zohledňovala veškeré požadavky na ochranu SEK vyplývající z Příslušných požadavků, zejména ze Zákona o elektronických komunikacích a Stavebního zákona, (ii) respektovala správnou praxi v oboru stavebnictví a technologické postupy a (iii) umožňovala, aby i po provedení a umístění Stavby dle takové projektové dokumentace byla společnost CETIN, jako vlastník SEK schopna bez jakýkoliv omezení a překážek provozovat SEK, provádět údržbu a opravy SEK.
- (ii) Nebude-li možné projektovou dokumentací zajistit některý, byť i jeden z požadavků dle předchozího odstavce (i) a/nebo umístění Stavby by mohlo způsobit, že nebude naplněn některý, byť i jeden z požadavků dle předchozího odstavce (i), vyvolá Stavebník Překládku.
- (iii) Při projektování Stavby, která se nachází nebo je u ní zamýšlena, že se bude nacházet v ochranném pásmu radiových tras společnosti CETIN a překračuje výšku 15 m nad zemským povrchem, a to včetně dočasných objektů zařízení staveníště (jeřáby, konstrukce, atd.) je Stavebník povinen písemně kontaktovat POS za účelem získání konkrétního stanoviska a podmínek k ochraně radiových tras společnosti CETIN a pro určení, zda Stavba vyvolá Překládku. Ochranné pásmo radiových tras v šíři 50m je zakresleno do situačního výkresu, který je součástí tohoto Vyjádření.

Číslo jednací: 667263/19

Číslo žádosti: 0119 494 879

VŠEOBECNÉ PODMÍNKY OCHRANY SÍTĚ ELEKTRONICKÝCH KOMUNIKACÍ společnosti Česká telekomunikační infrastruktura a.s.

- (iv) Pokud se v Zájmovém území nachází podzemní silové vedení (NN) ve vlastnictví společnosti CETIN, je Stavebník povinen ve vztahu k projektové dokumentaci zajistit totéž, co je uvedeno pod písm (i) tohoto článku 5, přičemž platí, že Stavebník vyvolá Překládku v případech uvedených pod písm (ii) tohoto článku 5.
- (v) Stavebník je povinen při projektování Stavby, která je stavbou (a) zařízení silových elektrických sítí (VN, VVN a ZVVN) a/nebo (b) trakčních vedení, provést výpočet či posouzení rušivých vlivů na SEK, zpracovat ochranná opatření, to vše dle a v souladu s Příslušnými požadavky. Stavebník je povinen nejpozději třicet (30) Dnů před podáním žádosti o vydání příslušného správního rozhodnutí k umístění Stavby dle Stavebního zákona předat POS výpočet či posouzení rušivých vlivů na SEK a zpracovaná ochranná opatření.
- (vi) Je-li Stavba v souběhu s Kabelovodem, nebo Kabelovod kříží, je Stavebník povinen nejpozději ke Dni, ke kterému započne se zpracováním projektové dokumentace ke Stavbě, oznámit POS a projednat s POS (a) veškeré případy, kdy trajektorie podvrtní a protlačí budou vedeny ve vzdálenosti menší, než je 1,5 m od Kabelovodu a (b) jakékoliv výkopové práce, které budou nebo by mohly být vedeny v úrovni či pod úrovní Kabelovodu nebo kabelové komory.
- (vii) Je-li Stavba umístěna nebo má být umístěna v blízkosti Kabelovodu, ve vzdálenosti menší, než jsou 2 m nebo kříží-li Stavba Kabelovod ve vzdálenosti menší, než je 0,5 m nad nebo kdekoliv pod Kabelovodem, je Stavebník povinen předložit POS k posouzení zakreslení Stavby v příčných řezech, přičemž do příčného řezu je Stavebník rovněž povinen zakreslit profil kabelové komory.
- 6. POVINNOSTI STAVEBNÍKA PŘI PROVÁDĚNÍ STAVBY**
- (i) Stavebník je před započítím jakýchkoliv zemních prací ve vztahu ke Stavbě povinen vytyčit trasu SEK na terénu dle Příslušných požadavků a dle Stavebního zákona. S vytyčenou trasou SEK je Stavebník povinen seznámit všechny osoby, které budou anebo by mohly zemní práce ve vztahu ke Stavbě provádět. V případě porušení této povinnosti bude Stavebník odpovědný společnosti CETIN za náklady a škody, které porušením této povinnosti společnosti CETIN vzniknou a je povinen je společnosti CETIN uhradit.
- (ii) Pět (5) Pracovních dní před započítím jakýchkoliv prací ve vztahu ke Stavbě je Stavebník povinen oznámit společnosti CETIN, že zahájí práce či činnosti ve vztahu ke Stavbě. Písemné oznámení dle předchozí věty zašle Stavebník na adresu elektronické pošty POS a bude obsahovat minimálně číslo jednací Vyjádření a kontaktní údaje Stavebníka.
- (iii) Stavebník je povinen zabezpečit a zajistit SEK proti mechanickému poškození, a to zpravidla dočasným umístěním silničních betonových panelů nad kabelovou trasou SEK. Do doby, než je zajištěna a zabezpečena ochrana SEK proti mechanickému poškození, není Stavebník oprávněn přejíždět vozidly nebo stavební mechanizací kabelovou trasu SEK. Při přepravě vysokých nákladů nebo při projíždění stroji, vozidly či mechanizací pod nadzemním vedením SEK je Stavebník povinen prověřit, zda výška nadzemního vedení SEK je dostatečná a umožňuje spolehlivý a bezpečný způsob přepravy nákladu či průjezdu strojů, vozidel či mechanizace.
- (iv) Při provádění zemních prací v blízkosti SEK je Stavebník povinen postupovat tak, aby nedošlo ke změně hloubky uložení nebo prostorového uspořádání SEK. V místech, kde SEK vystupuje ze země do budovy, rozváděče, na sloup apod. je Stavebník povinen vykonávat zemní práce se zvýšenou mírou opatrnosti, výkopové práce v blízkosti sloupů nadzemního vedení SEK je Stavebník povinen provádět v takové vzdálenosti od sloupu nadzemního vedení SEK, která je dostatečná k tomu, aby nedošlo nebo nemohlo dojít k narušení stability sloupu nadzemního vedení SEK. Stavebník je povinen zajistit, aby jakoukoliv jeho činností nedošlo bez souhlasu a vědomí společnosti CETIN (a) ke změně nivelety terénu, a/nebo (b) k výsadbě trvalých porostů, a/nebo (c) ke změně rozsahu a změně konstrukce zpevněných ploch. Pokud došlo k odkrytí SEK, je Stavebník povinen SEK po celou dobu odkrytí náležitě zabezpečit proti prověšení, poškození a odcizení.
- (v) Zjistí-li Stavebník kdykoliv během provádění prací ve vztahu ke Stavbě jakýkoliv rozpor mezi údaji v projektové dokumentaci a skutečností, je povinen bezodkladně přerušit práce a oznámit zjištěný rozpor na adresu elektronické pošty POS. Stavebník není oprávněn pokračovat v pracích ve vztahu ke Stavbě do doby, než získá písemný souhlas POS s pokračováním prací.
- (vi) Stavebník není bez předchozího písemného souhlasu společnosti CETIN oprávněn manipulovat s kryty kabelových komor, jakkoliv zakrývat vstupy do kabelových komor, a to ani dočasně, vstupovat do kabelových komor, jakkoliv manipulovat s případně odkrytými prvky SEK či s jakýmkoliv jiným zařízením se SEK souvisejícím. Rovněž bez předchozího písemného souhlasu společnosti CETIN není Stavebník oprávněn umístit nad trasou Kabelovodu jakoukoliv jinou síť technické infrastruktury v podélném směru.
- (vii) Byla-li v souladu s Vyjádřením a těmito VPOSEK odkryta SEK je Stavebník povinen tři (3) Pracovní dny před zakrytím SEK písemně oznámit POS zakrytí SEK a vyzvat ho ke kontrole před zakrytím. Oznámení Stavebníka dle předchozí věty musí obsahovat minimálně předpokládaný Den zakrytí, číslo jednací Vyjádření a kontaktní údaje Stavebníka. Stavebník není oprávněn provést zakrytí do doby, než získá písemný souhlas POS se zakrytím.
- 7. ROZHODNÉ PRÁVO**
- Vyjádření a VPOSEK se řídí českým právem, zejména Občanským zákoníkem, Zákonem o elektronických komunikacích a Stavebním zákonem. Veškeré spory z Vyjádření či VPOSEK vyplývající budou s konečnou platností řešeny u příslušného soudu České republiky.
- 8. PÍSEMNÝ STYK**
- Písemným stykem či pojmem „písemně“ se pro účely Vyjádření a VPOSEK rozumí předání zpráv jedním z těchto způsobů:
- v listinné podobě;
 - e-mailovou zprávou s uznávaným elektronickým podpisem dle zák. č. 297/2016 Sb., o službách vytvářejících důvěru pro elektronické transakce, v účinném znění; a/nebo e-mailovou zprávou zaslanou na adresu POS.
- 9. ZÁVĚREČNÁ USTANOVENÍ**
- (i) Stavebník, Žadatel nebo jím pověřená třetí osoba je počínaje Dnem převzetí Vyjádření povinen užít informace a data uvedená ve Vyjádření pouze a výhradně k účelu, pro který mu byla tato poskytnuta. Stavebník, Žadatel nebo jím pověřená třetí osoba není oprávněn informace a data rozmnožovat, rozšiřovat, pronajímat, půjčovat či jinak umožnit jejich užívání třetí osobou bez předchozího písemného souhlasu společnosti CETIN.
- (ii) Pro případ porušení kterékoliv z povinností Stavebníka, Žadatele nebo jím pověřené třetí osoby, založené Vyjádřením /nebo těmito VPOSEK je Stavebník, Žadatel či jím pověřená třetí osoba odpovědný za veškeré náklady a škody, které společnosti CETIN vzniknou porušením povinnosti Stavebníka, Žadatele nebo jím pověřené třetí osoby.

Číslo jednací: 667263/19

Číslo žádosti: 0119 494 879

Informace k vytyčení SEK

V případě požadavku na vytyčení SEK ve vlastnictví společnosti CETIN se, prosím, obraťte na společnosti uvedené níže:

Česká telekomunikační infrastruktura a.s. - středisko Praha a Stř.Čechy

se sídlem: Olšanská 2681/6, Praha 3, PSČ 13000

IČ: 04084063

DIČ: CZ04084063

kontakt: tel: 238461858 obslužná doba po-pa 7 - 15 hod

TEMO-TELEKOMUNIKACE, a.s. - výhradní dodavatel společnosti Česká telekomunikační infrastruktura

se sídlem: U Záběhlického zámku 233/15, 106 00 Praha 10

IČ: 25740253

DIČ: CZ25740253

kontakt: Michal Nun, mobil: 601 378 578, vytyceni@temo.cz

ARITMET

se sídlem: Praha 10, Vršovice, Užocká 962/6, PSČ: 100 00

IČ: 27951529

DIČ: CZ27951529

kontakt: Mikuláš Závorka, mobil: 606213599, e-mail: mikulas.zavorka@arimet.cz
Ing.David Kolář, mobil: 721606015, e-mail: david.kolar@arimet.cz

FORTEl s.r.o.

se sídlem: Nušlova 2286, 158 00 Praha 5

IČ: 62909380

DIČ: CZ62909380

kontakt: Petr Lásk, mobil: 602308933, e-mail: fortel@fortel.cz

Ing. Václav Hlavatý

se sídlem: V Lukách 2162, 269 01 Rakovník

IČ: 44255501

DIČ:

kontakt: Ing.Václav Hlavatý, mobil: 606632506, e-mail: dobrahlava@seznam.cz

Milouš Koloušek

se sídlem: Novovysočanská 827/36, 190 00 Praha - Vysočany

IČ: 76397238

DIČ:

kontakt: Milouš Koloušek, mobil:605297296, e-mail: mkolousek@ixcon.cz

FORTEl s.r.o.

se sídlem: Nušlova 2286, 158 00 Praha 5

IČ: 62909380

DIČ: CZ62909380

kontakt: Petr Lásk, mobil: 602308933, e-mail: fortel@fortel.cz

Chadima Zdeněk

se sídlem: Máchova 257, 539 73 Skuteč

IČ: 01222163

DIČ:

kontakt: Zdeněk Chadima, tel:731115933, e-mail: z.chadima@tiscali.cz

Ing. Václav Hlavatý

se sídlem: V Lukách 2162, 269 01 Rakovník

IČ: 44255501

DIČ:

kontakt: Ing.Václav Hlavatý, mobil: 606632506, e-mail: dobrahlava@seznam.cz

Číslo jednací: 667263/19

Číslo žádosti: 0119 494 879

Miroslav Forchtner

se sídlem: Vinice ev.č.4, 294 41, Dobrovice

IČ: 74794850

DIČ: CZ560110/0307

kontakt: Miroslav Forchtner, mobil: 606936150, e-mail: ofim@seznam.cz

Miroslav Kraušner

se sídlem: Jaselská 1159, 295 01 Mnichovo Hradiště

IČ: 64721051

DIČ: CZ64721051

kontakt: Miroslav Kraušner, mobil: 602350825, e-mail: spojdrat@seznam.cz

NEWTELELINE spol. s r.o.

se sídlem: Praha 6, Bělohorská 185/163 169 00

IČ: 48108421

DIČ: CZ48108421

kontakt: Michal Schonauer, mobil: 608333920, e-mail: michal.schonauer@ntl.cz

Miroslav Forchtner

se sídlem: Vinice ev.č.4, 294 41, Dobrovice

IČ: 74794850

DIČ: CZ560110/0307

kontakt: Miroslav Forchtner, mobil: 606936150, e-mail: ofim@seznam.cz

SITEL, spol. s r.o.

se sídlem: Baarova 957/15, 140 00 Praha 4

IČ: 44797320

DIČ: CZ 44797320

kontakt: Stanislav Rada, mobil: 606744788, e-mail: sr@sitel.cz

Miroslav Kraušner

se sídlem: Jaselská 1159, 295 01 Mnichovo Hradiště

IČ: 64721051

DIČ: CZ64721051

kontakt: Miroslav Kraušner, mobil: 602350825, e-mail: spojdrat@seznam.cz

NEWTELELINE spol. s r.o.

se sídlem: Praha 6, Bělohorská 185/163 169 00

IČ: 48108421

DIČ: CZ48108421

kontakt: Michal Schonauer, mobil: 608333920, e-mail: michal.schonauer@ntl.cz

SPOJMONT s.r.o.

se sídlem: Žitavského 556, 156 00 Praha 5

IČ: 61501387

DIČ: CZ61501387

kontakt: Miloslav Možný, mobil: 777794853, e-mail: info@spojmont.cz

Jan Adámek, mobil: 777226627, e-mail: info@spojmont.cz

SUPTEl a.s.

se sídlem: Hřbitovní 1322/15, 312 16 Plzeň

IČ: 25229397

DIČ: CZ25229397

kontakt: Bohumír Fulín, mobil: 724635314, e-mail: fulin@suptel.cz

Jiří Kalfířt, mobil: 724635351, e-mail: kalfirt@suptel.cz

Vlastimil Koudelka, mobil: 725277777, e-mail: koudelka@suptel.cz

Číslo jednací: 667263/19

Číslo žádosti: 0119 494 879

SITEL, spol. s r.o.

se sídlem: Baarova 957/15, 140 00 Praha 4

IČ: 44797320

DIČ: CZ 44797320

kontakt: Stanislav Rada, mobil: 606744788, e-mail: sr@sitel.cz

Vegacom, a.s.

se sídlem: Novodvorská 1010/14, 142 01 Praha 4

IČ: 25788680

DIČ: CZ25788680

kontakt: Vratislav Bína, mobil: 603 855 256, e-mail: bina@vegacom.cz

Milan Novotný, mobil: 724 437 713, e-mail: novotnym@vegacom.cz.

SPOJMONT s.r.o.

se sídlem: Žitavského 556, 156 00 Praha 5

IČ: 61501387

DIČ: CZ61501387

kontakt: Miloslav Možný, mobil: 777794853, e-mail: info@spojmont.cz

Jan Adámek, mobil: 777226627, e-mail: info@spojmont.cz

SUPTel a.s.

se sídlem: Hřbitovní 1322/15, 312 16 Plzeň

IČ: 25229397

DIČ: CZ25229397

kontakt: Bohumír Fulín, mobil: 724635314, e-mail: fulin@suptel.cz

Jiří Kalfířt, mobil: 724635351, e-mail: kalfirt@suptel.cz

Vlastimil Koudelka, mobil: 725277777, e-mail: koudelka@suptel.cz

Vegacom, a.s.

se sídlem: Novodvorská 1010/14, 142 01 Praha 4


IČ: 25788680

DIČ: CZ25788680

kontakt: Vratislav Bína, mobil: 603 855 256, e-mail: bina@vegacom.cz

Milan Novotný, mobil: 724 437 713, e-mail: novotnym@vegacom.cz.

SITUAČNÍ VÝKRES - ZÁJMOVÉ ÚZEMÍ

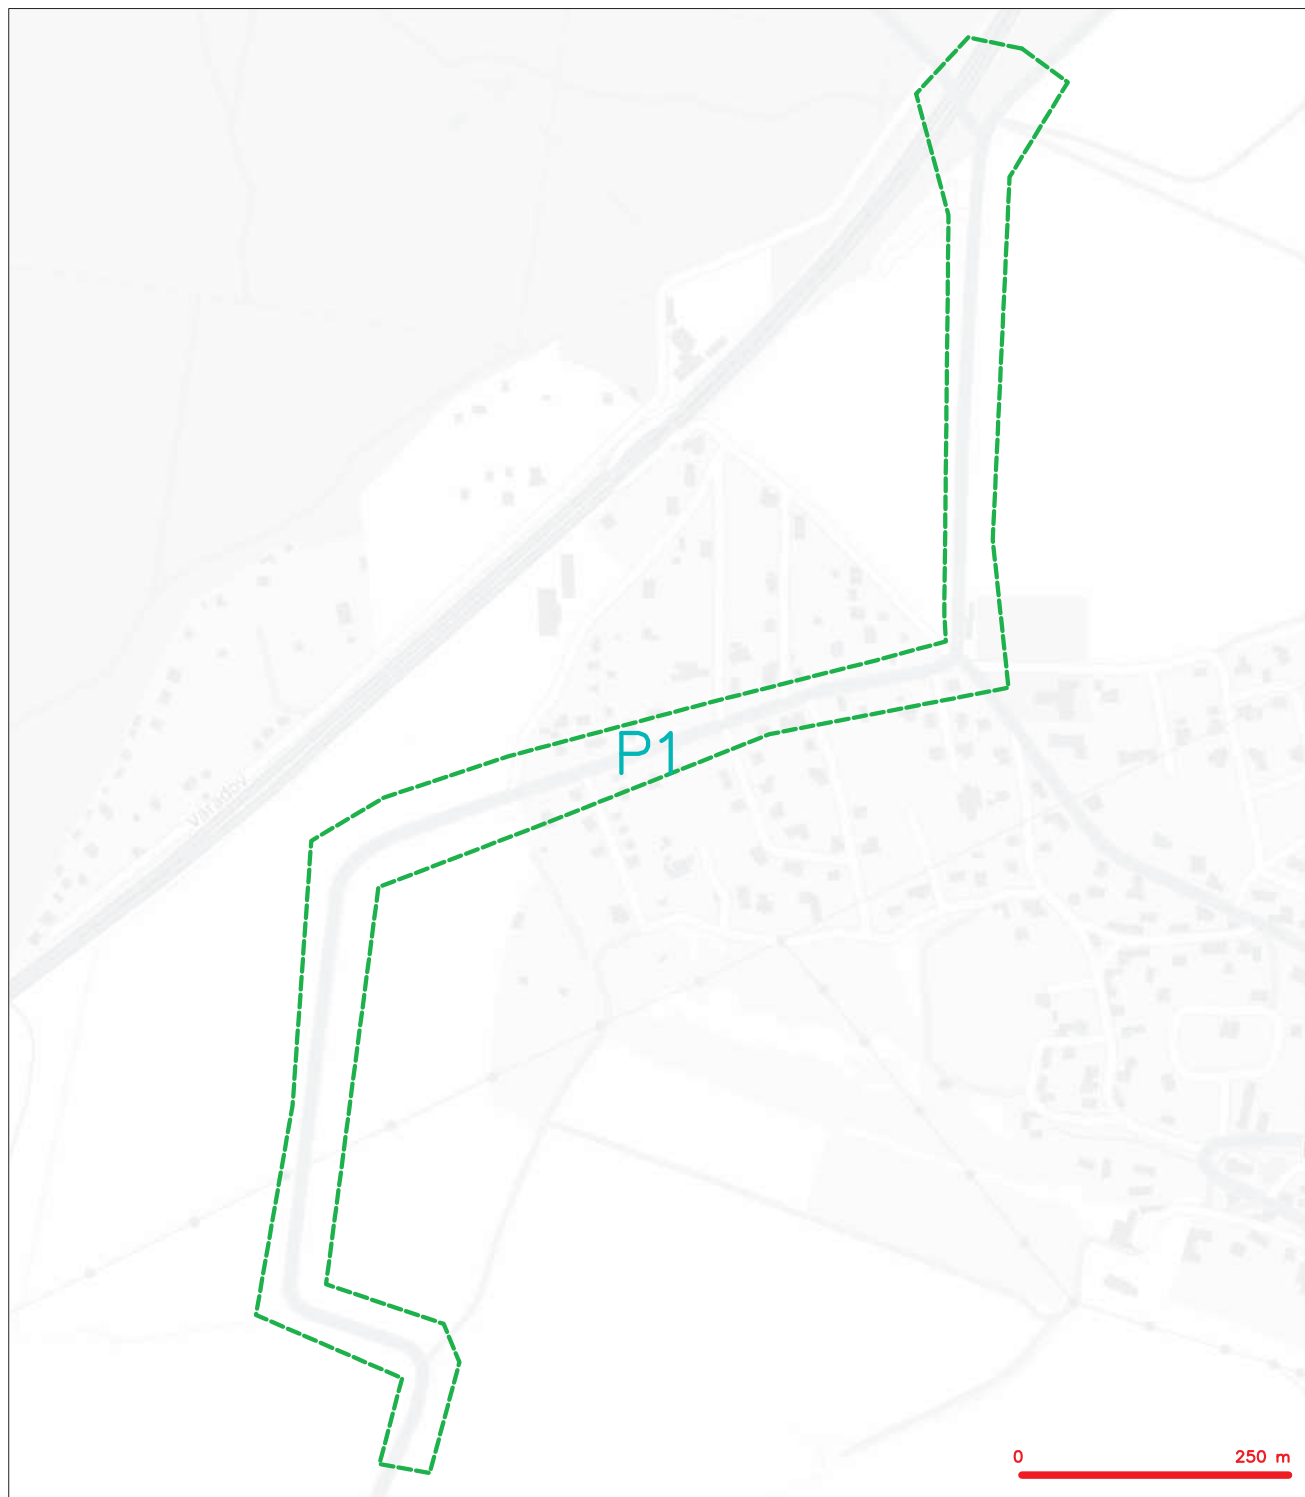


LEGENDA

----- hranice zájmového území k vyjádření


Česká telekomunikační infrastruktura a.s.
Olšanská 2681/6
130 00 Praha 3
DIČ: CZ04084063
96


SITUAČNÍ VÝKRES - POLYGON 1

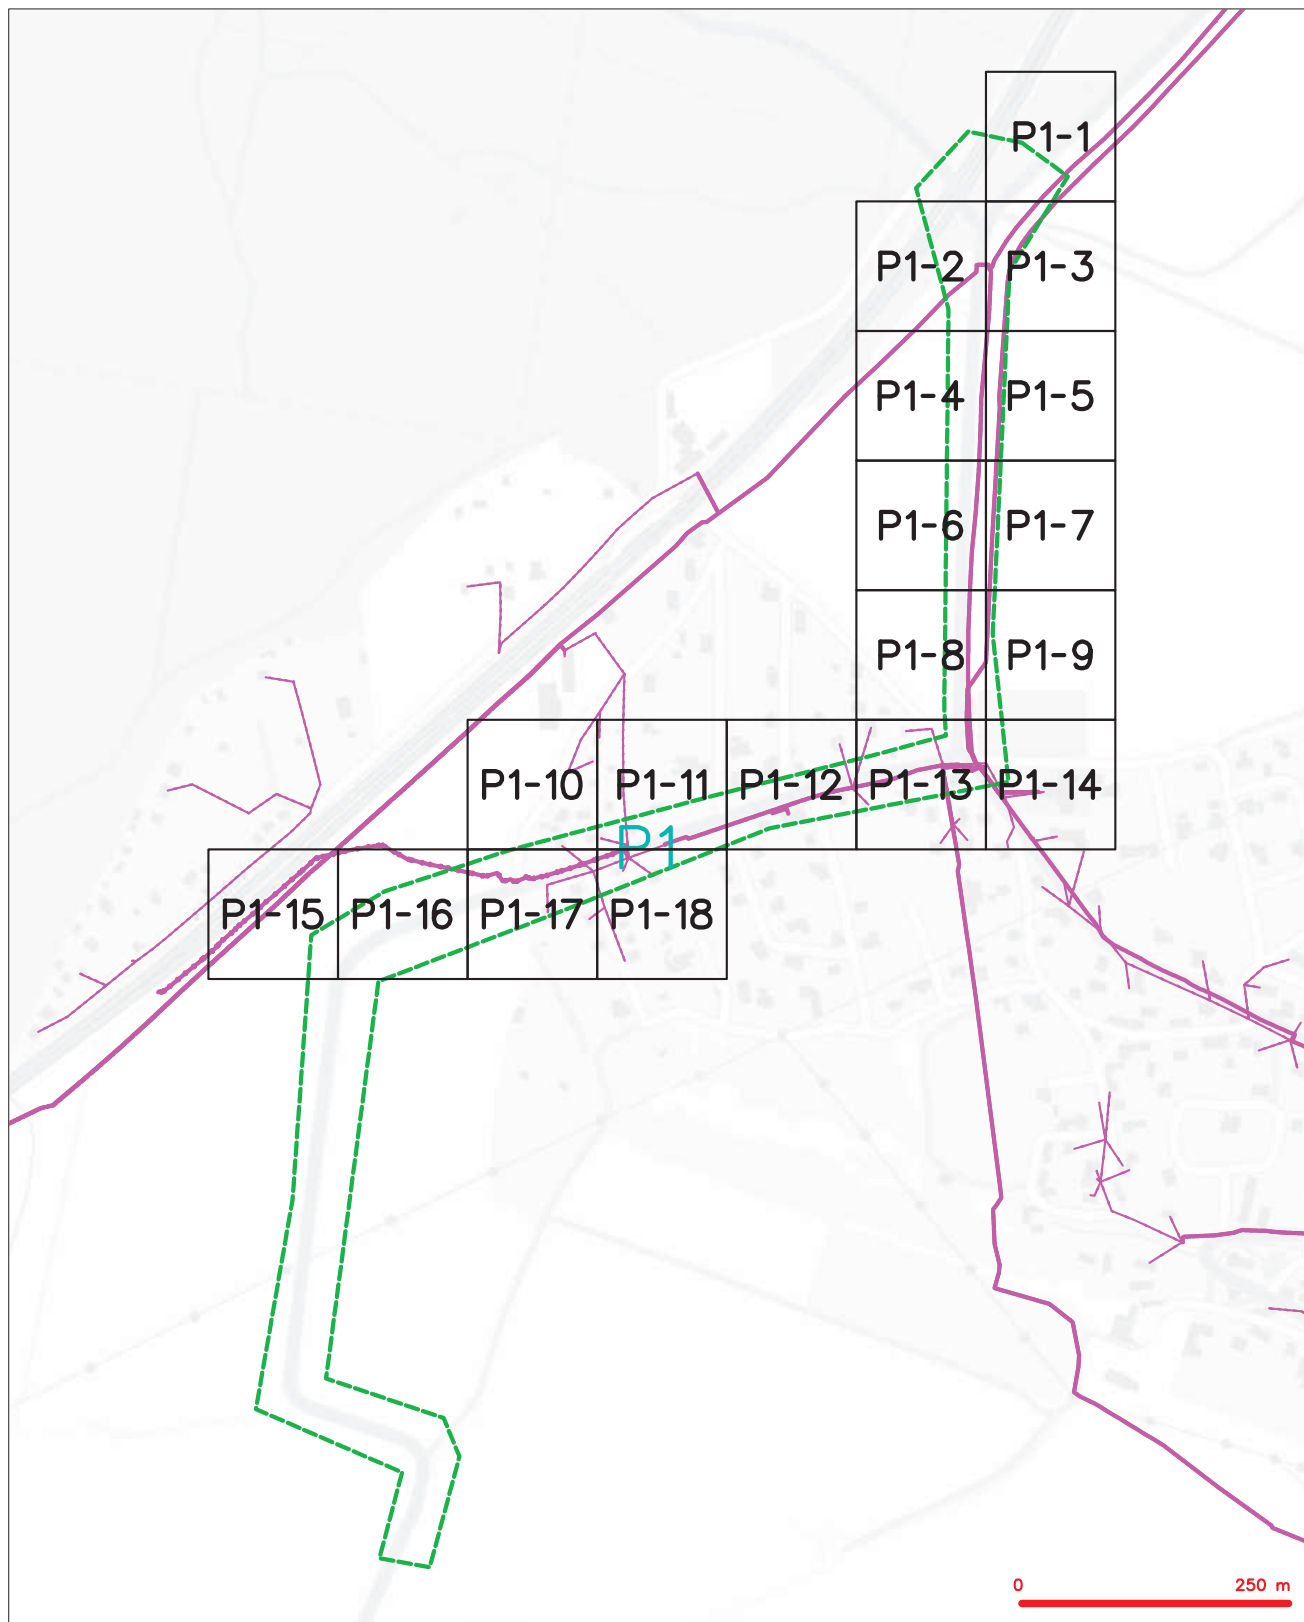

LEGENDA

- | | | | |
|--|--|--|--|
| | hranice zájmového území k vyjádření | | nezaměřený průběh optického kabelu, NDEP trubky nebo součástí optického a metalického kabelu |
| | NN přípojka, území s NN přípojkou CETIN | | radové síť, ochranné pásmo radové sítě |
| | zaměřený průběh metalického kabelu | | podzemní síť |
| | zaměřený průběh optického kabelu, NDEP trubky nebo součástí optického a metalického kabelu | | neprůkazované síť |
| | nezaměřený průběh metalického kabelu | | podzemní síť cizí |
| | podzemní síť cizí | | sítě s NN |
| | | | kojektor, kabelovod |


SITUAČNÍ VÝKRES - POLYGON 1, list kladu P1-1

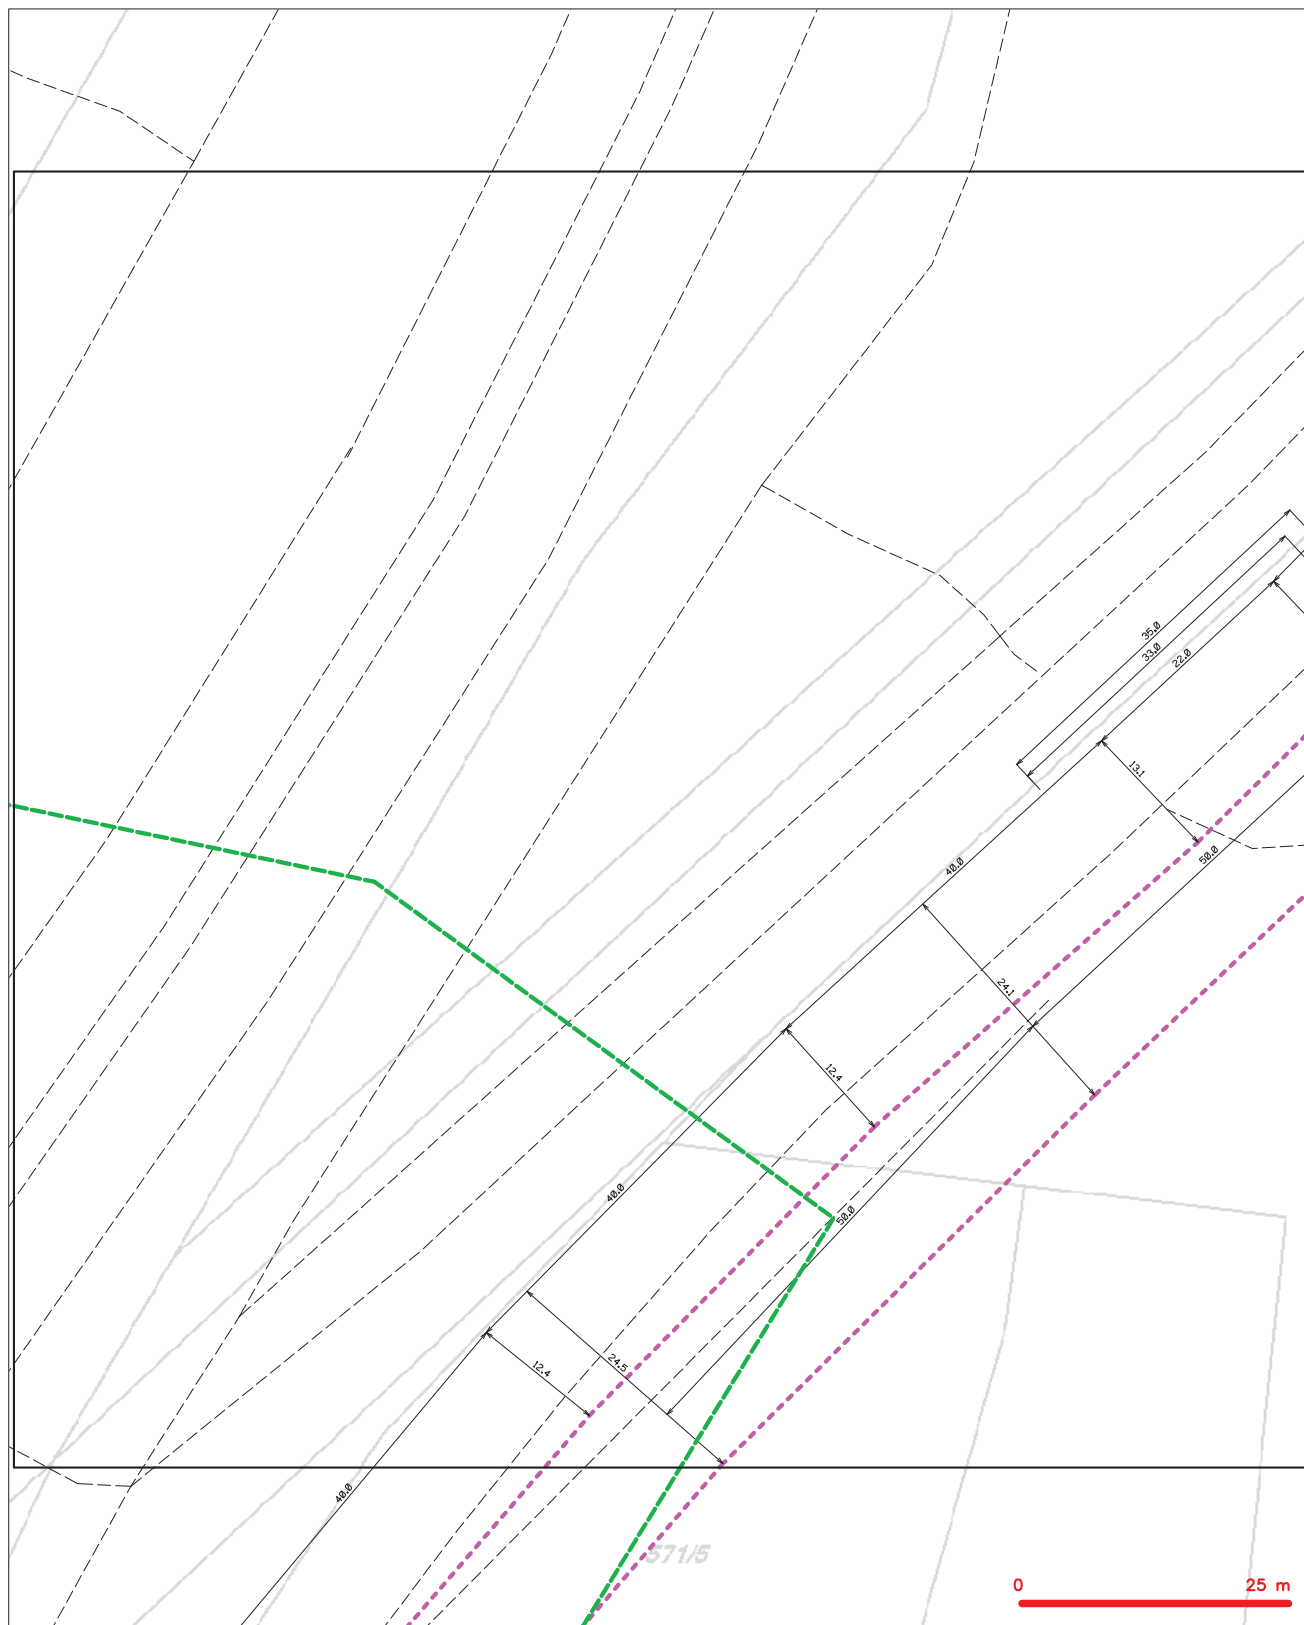

LEGENDA

- | | | | |
|--|--|--|--|
| | hranice zájmového území či vyjádření | | nezaměřený průběh optického kabelu, HDPE trubky nebo soušeň optického a metalického kabelu |
| | NN přípojka, území s NN přípojkou CETN | | radiové síť, ochranné pásmo radiové síť |
| | zaměřený průběh metalického kabelu | | podzemní síť |
| | zaměřený průběh optického kabelu, HDPE trubky nebo soušeň optického a metalického kabelu | | neprorozrazovací síť |
| | nezaměřený průběh metalického kabelu | | koléktor, kabelovod |
| | podzemní síť cizí | | podzemní síť cizí |
| | podzemní síť cizí | | síť s NN |


SITUAČNÍ VÝKRES - POLYGON 1, list kladu P1-2

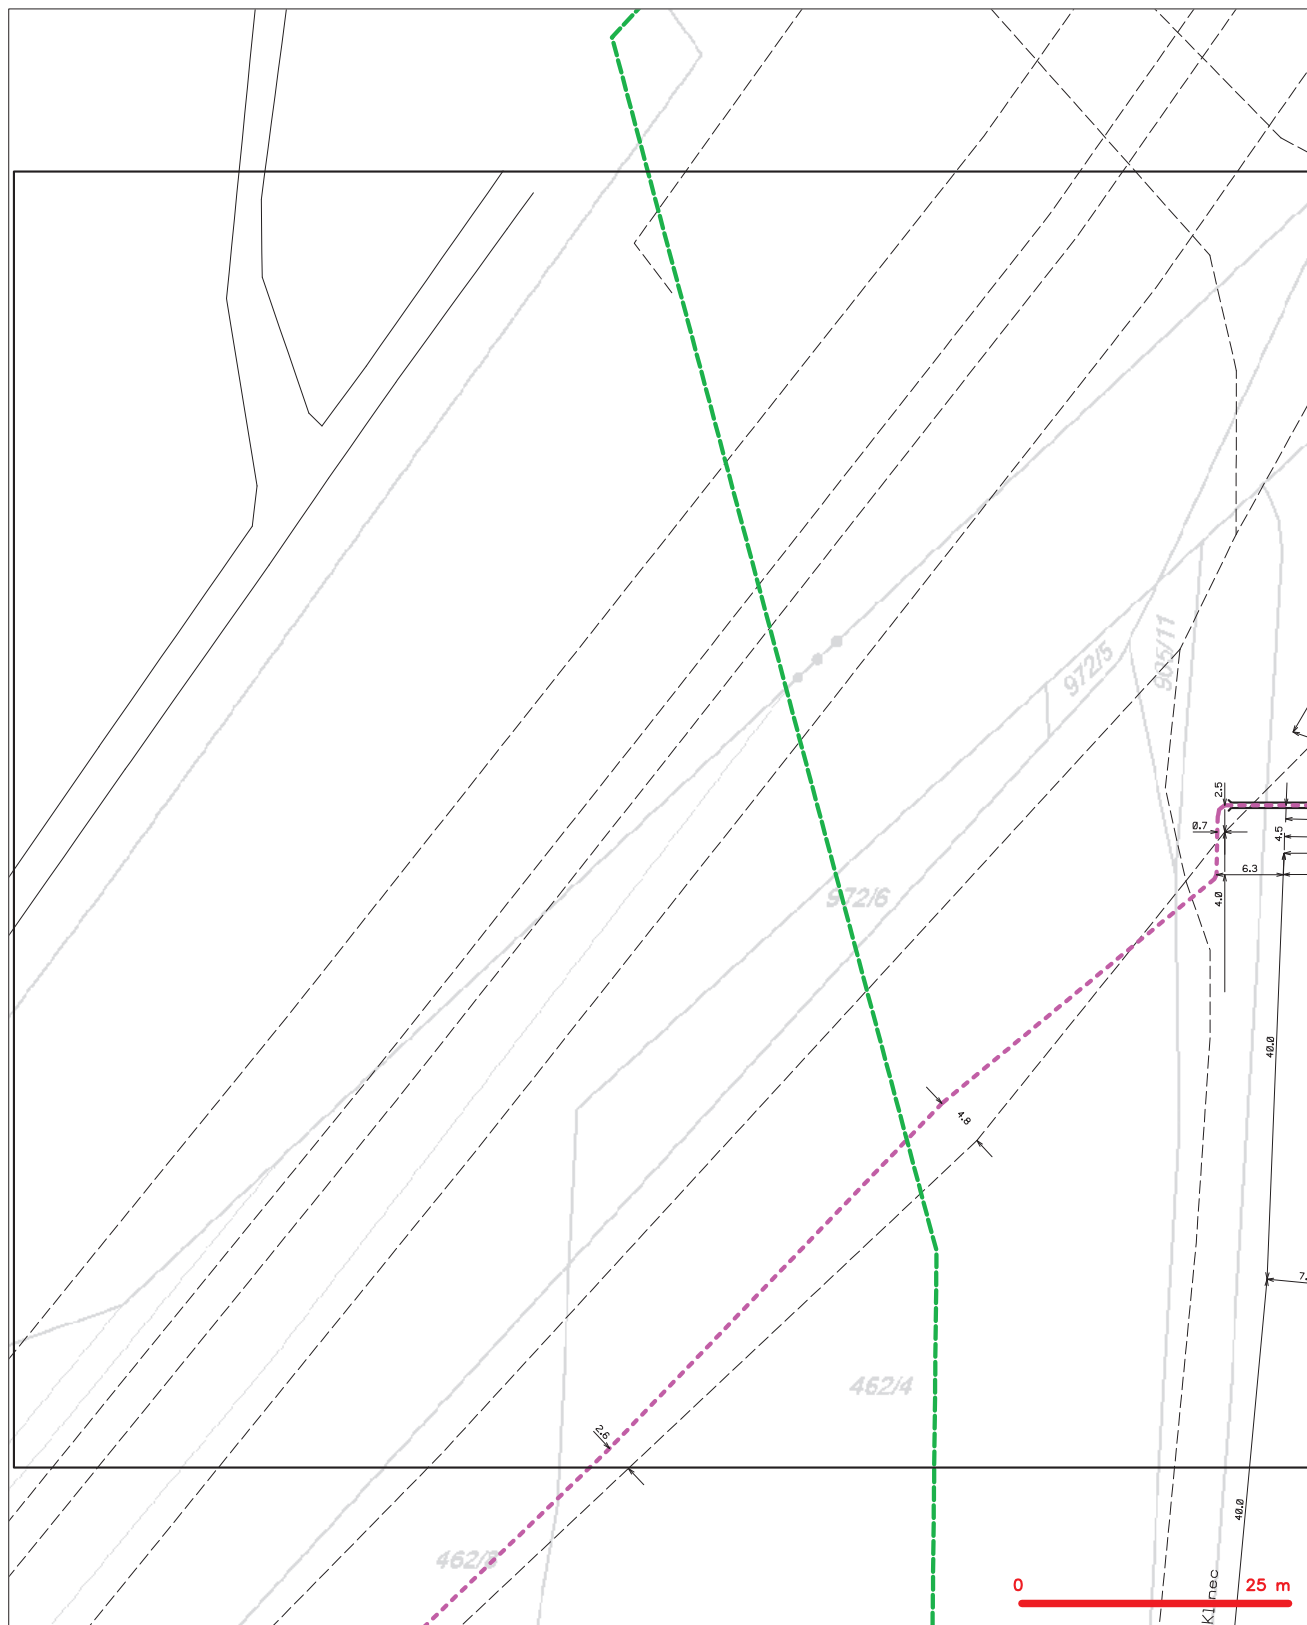

LEGENDA

- | | | | |
|--|--|--|--|
| | hranice sítzového území k vyjádření | | nezaměřený průběh optického kabelu, HDPE trubky nebo soušeň optického a metalického kabelu |
| | NN přípojka, území s NN přípojkou CETN | | radiové síť, ochranné pásmo radiové síť |
| | zaměřený průběh metalického kabelu | | podzemní síť |
| | zaměřený průběh optického kabelu, HDPE trubky nebo soušeň optického a metalického kabelu | | neprorazovaná síť |
| | nezaměřený průběh metalického kabelu | | koléktor, kabelovod |
| | podzemní síť cizí | | podzemní síť cizí |
| | podzemní síť cizí | | síť s NN |


SITUAČNÍ VÝKRES - POLYGON 1, list kladu P1-3

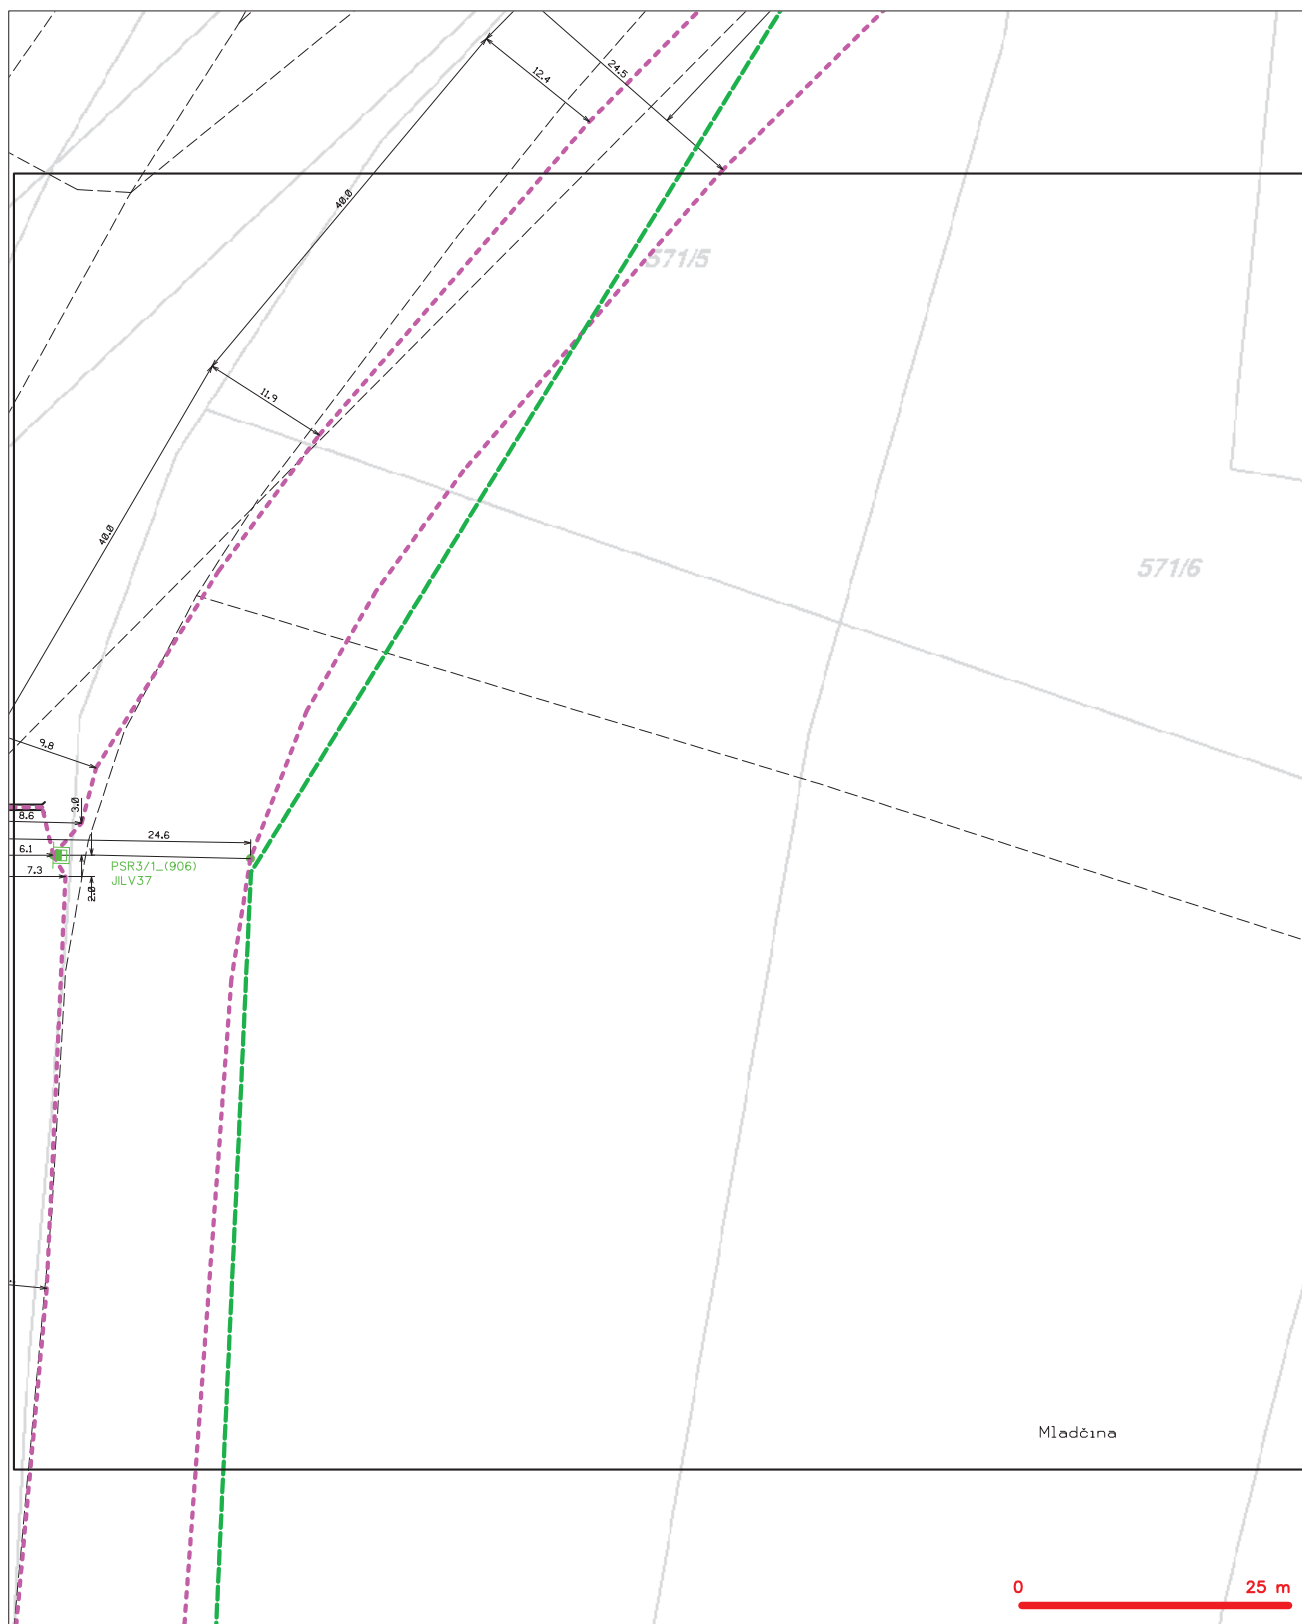

LEGENDA

- | | | | |
|--|--|--|--|
| | hranice sítzového území k vyjádření | | nezaměřený průběh optického kabelu, HDPE trubky nebo soušeň optického a metalického kabelu |
| | NN přípojka, území s NN přípojkou CETN | | radiové síť, ochranné pásmo radiové síť |
| | zaměřený průběh metalického kabelu | | podzemní síť |
| | zaměřený průběh optického kabelu, HDPE trubky nebo soušeň optického a metalického kabelu | | neprorazovaná síť |
| | nezaměřený průběh metalického kabelu | | koléktor, kabelovod |
| | podzemní síť cizí | | podzemní síť cizí |
| | podzemní síť cizí | | síť s NN |


SITUAČNÍ VÝKRES - POLYGON 1, list kladu P1-4

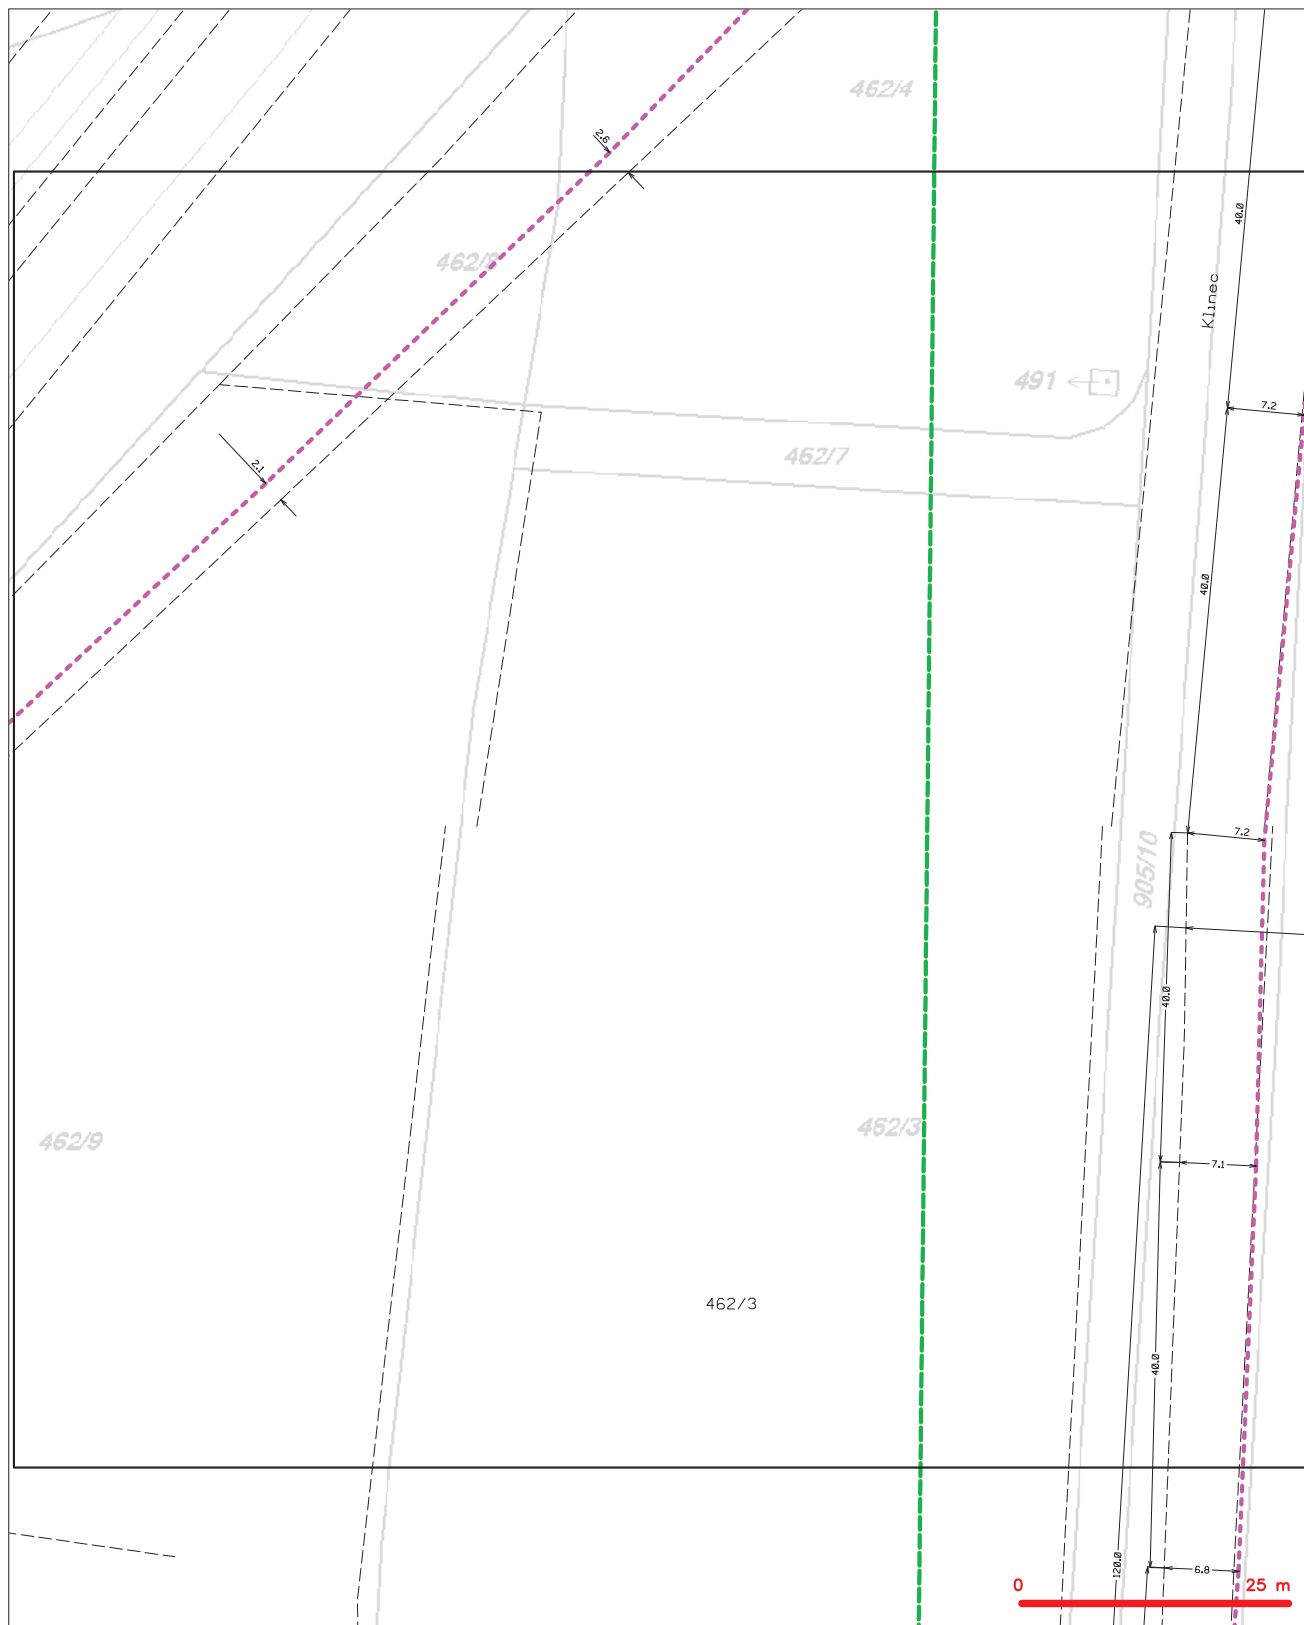

LEGENDA

- | | | | |
|---|---|----|---|
| — | hranice zájmového území k vyjádření | — | nezaměřený průběh optického kabelu, NDE trubky nebo součet optického a metalického kabelu |
| — | NV přípojka, území s NV přípojkou CETIN | RR | radové síť, ochranné pásmo radové sítě |
| — | zaměřený průběh metalického kabelu | — | podzemní síť |
| — | zaměřený průběh optického kabelu, NDE trubky nebo součet optického a metalického kabelu | — | neprovázané síť |
| — | nezaměřený průběh metalického kabelu | — | podzemní síť cíl |
| — | podzemní síť cíl | — | síť s NV |


SITUAČNÍ VÝKRES - POLYGON 1, list kladu P1-5

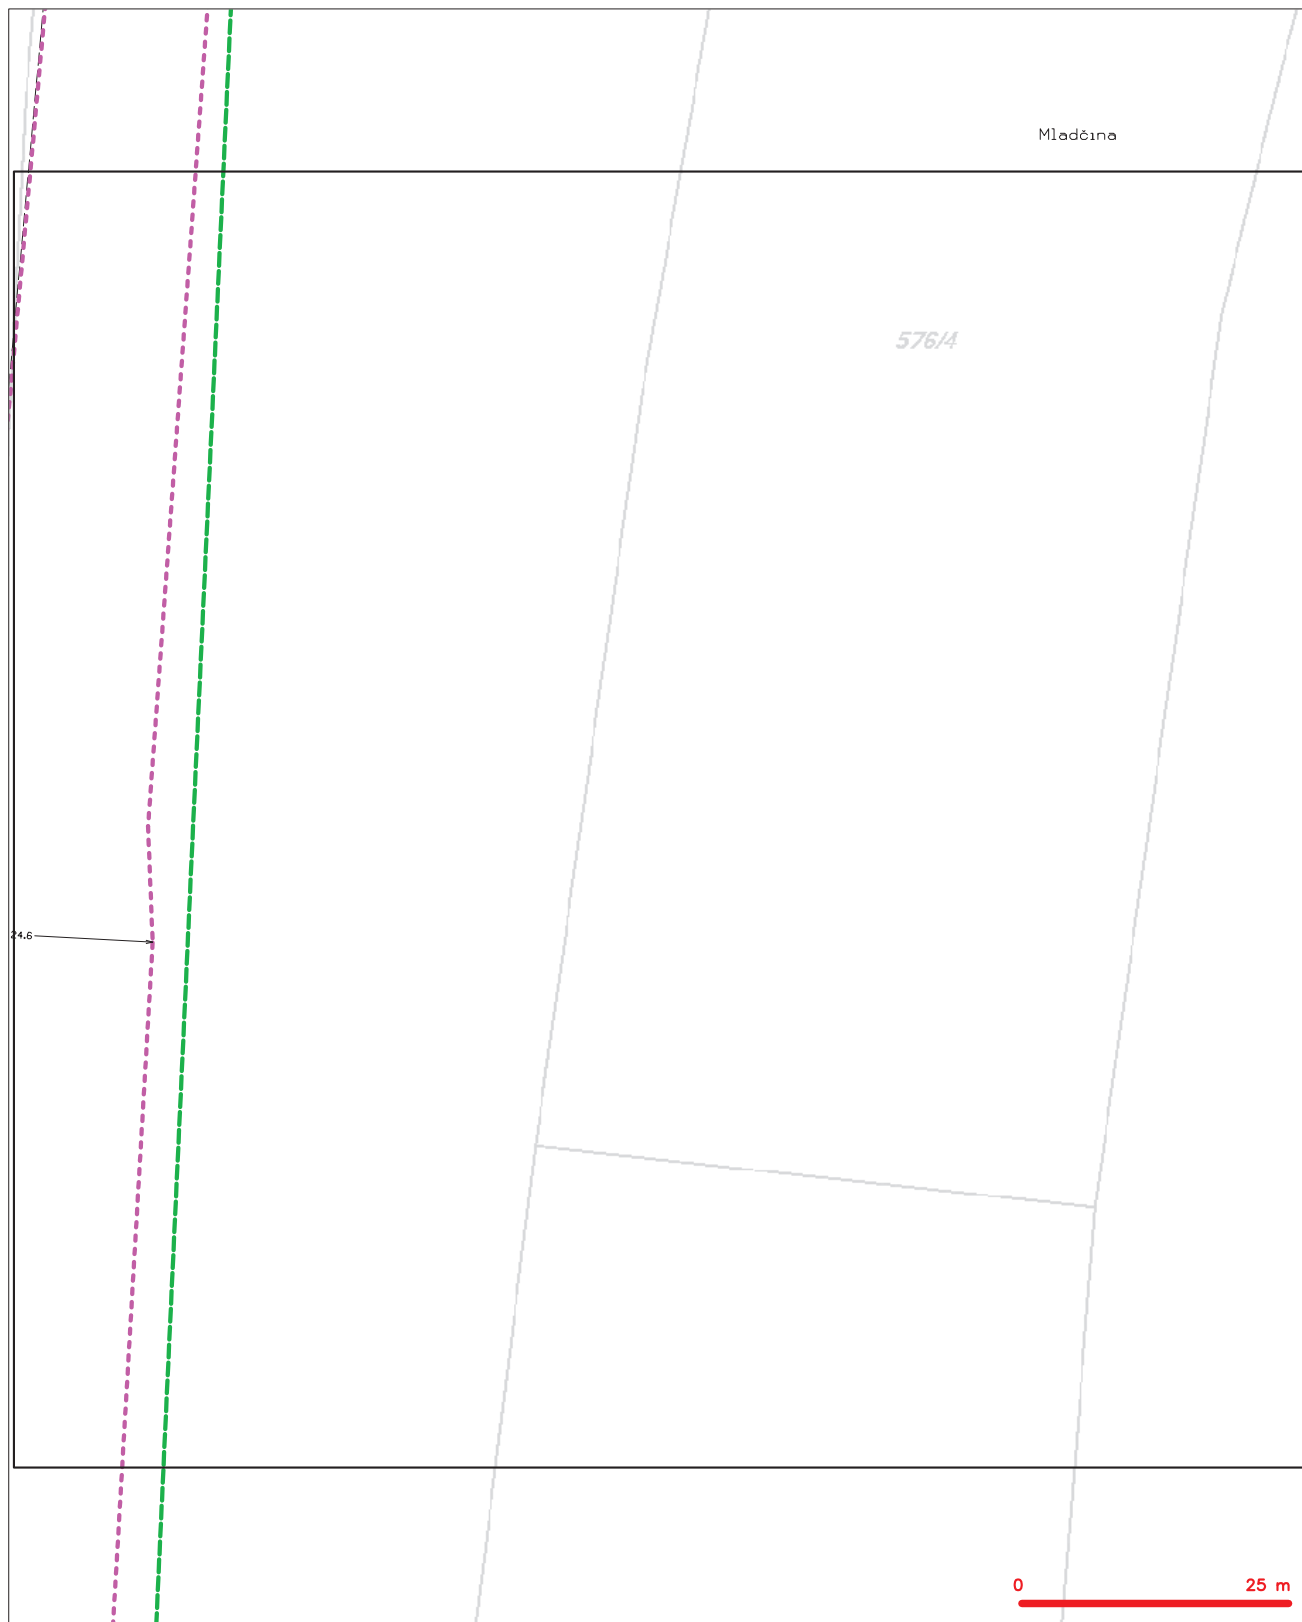

LEGENDA

- | | | | |
|--|---|--|---|
| | hranice zájmového území k vyjádření | | nezaměřený přírůstek optického kabelu, HDPE trubky nebo součástí optického a metalického kabelu |
| | NN přípojka, území s NN přípojkou CETIN | | radové síť, ochranné pásmo radové sítě |
| | zaměřený přírůstek metalického kabelu | | podzemní síť |
| | zaměřený přírůstek optického kabelu, HDPE trubky nebo součástí optického a metalického kabelu | | neprůhledná síť |
| | nezaměřený přírůstek metalického kabelu | | podzemní síť cizí |
| | podzemní síť cizí | | sítě s NN |
| | | | košektor, kabelovod |


SITUAČNÍ VÝKRES - POLYGON 1, list kladu P1-6

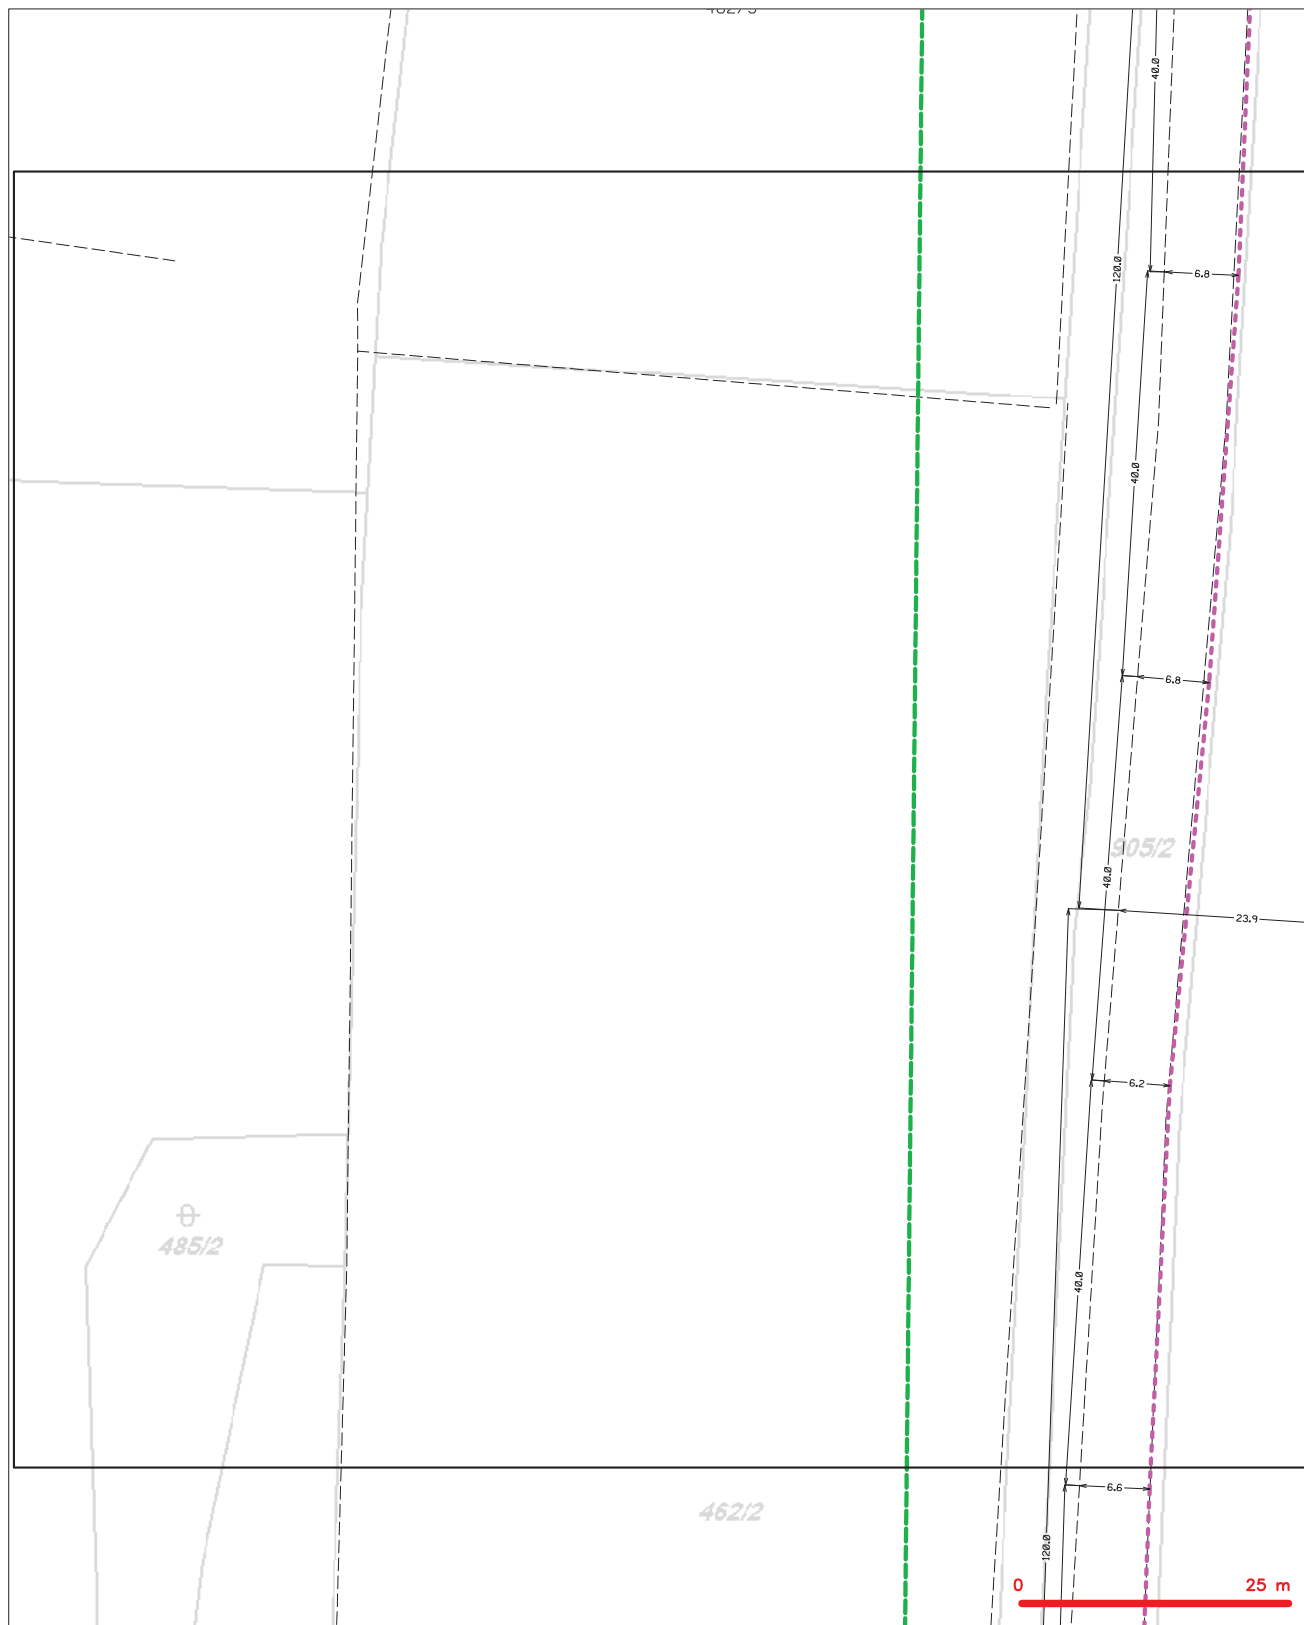

LEGENDA

- | | | | |
|--|--|--|--|
| | hranice sítzového území k vyjádření | | nezaměřený průběh optického kabelu, HDPE trubky nebo soušeň optického a metalického kabelu |
| | NN přípojka, území s NN přípojkou CETN | | radiové síť, ochranné pásmo radiové síť |
| | zaměřený průběh metalického kabelu | | podzemní síť |
| | zaměřený průběh optického kabelu, HDPE trubky nebo soušeň optického a metalického kabelu | | neprorazovací síť |
| | nezaměřený průběh metalického kabelu | | koléktor, kabelovod |
| | podzemní síť cizí | | podzemní síť cizí |
| | podzemní síť cizí | | síť s NN |


SITUAČNÍ VÝKRES - POLYGON 1, list kladu P1-7

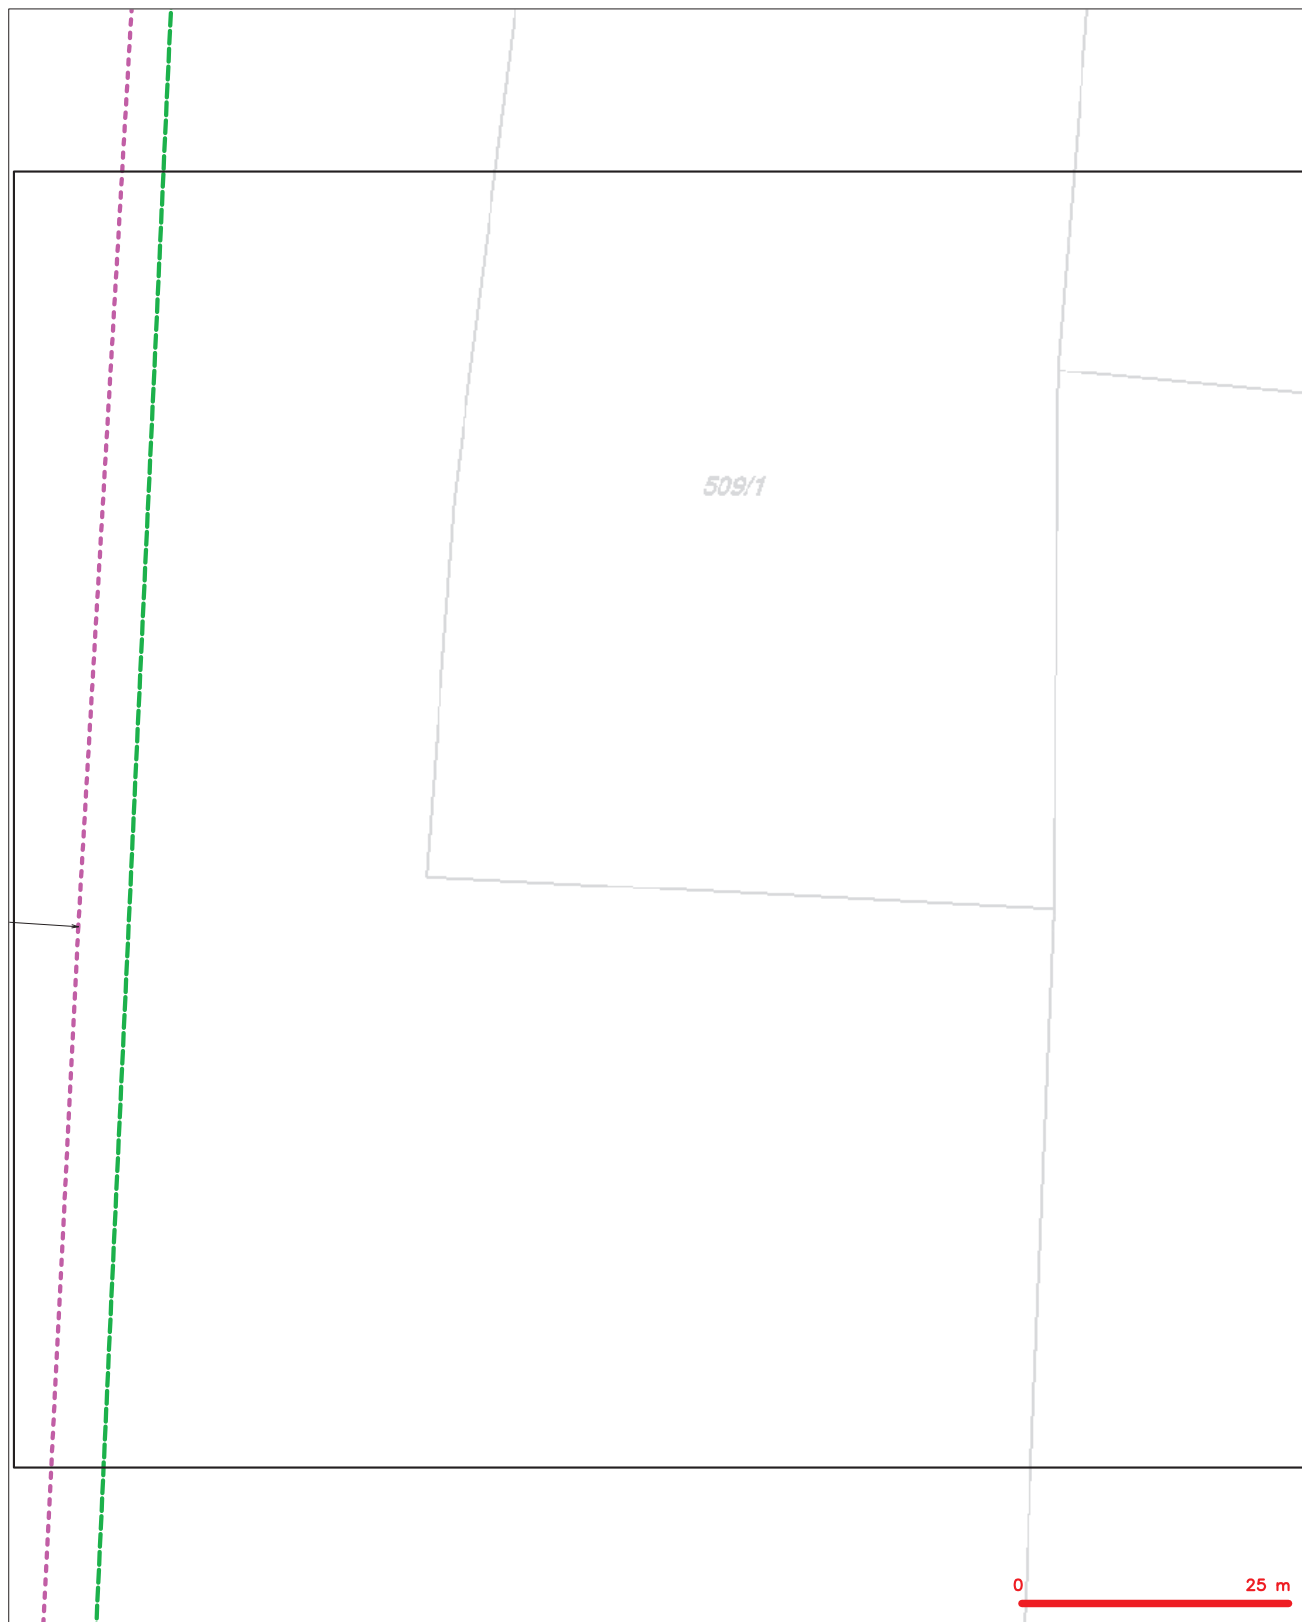

LEGENDA

- | | | | |
|--------------------------------|--|-----------------------|--|
| — (dashed green line) | hranice zájmového území k vyjádření | — (dashed red line) | nezaměřený průběh optického kabelu, NEPE trubky nebo soudek optického a metalického kabelu |
| — (dashed blue line) | NN přípojka, území s NN přípojkou CETIN | RR (with lock symbol) | radové síť, ochranné pásmo radové sítě |
| — (solid red line) | zaměřený průběh metalického kabelu | — (solid red line) | podzemní síť |
| — (solid red line with circle) | zaměřený průběh optického kabelu, NEPE trubky nebo soudek optického a metalického kabelu | — (dashed red line) | neprůkazované síť |
| — (dashed red line) | nezaměřený průběh metalického kabelu | — (solid red line) | podzemní síť cíl |
| — (solid red line) | podzemní síť cíl | — (solid red line) | síť s NN |
| | | [] (dashed red line) | kollektor, kabelovod |


SITUAČNÍ VÝKRES - POLYGON 1, list kladu P1-8

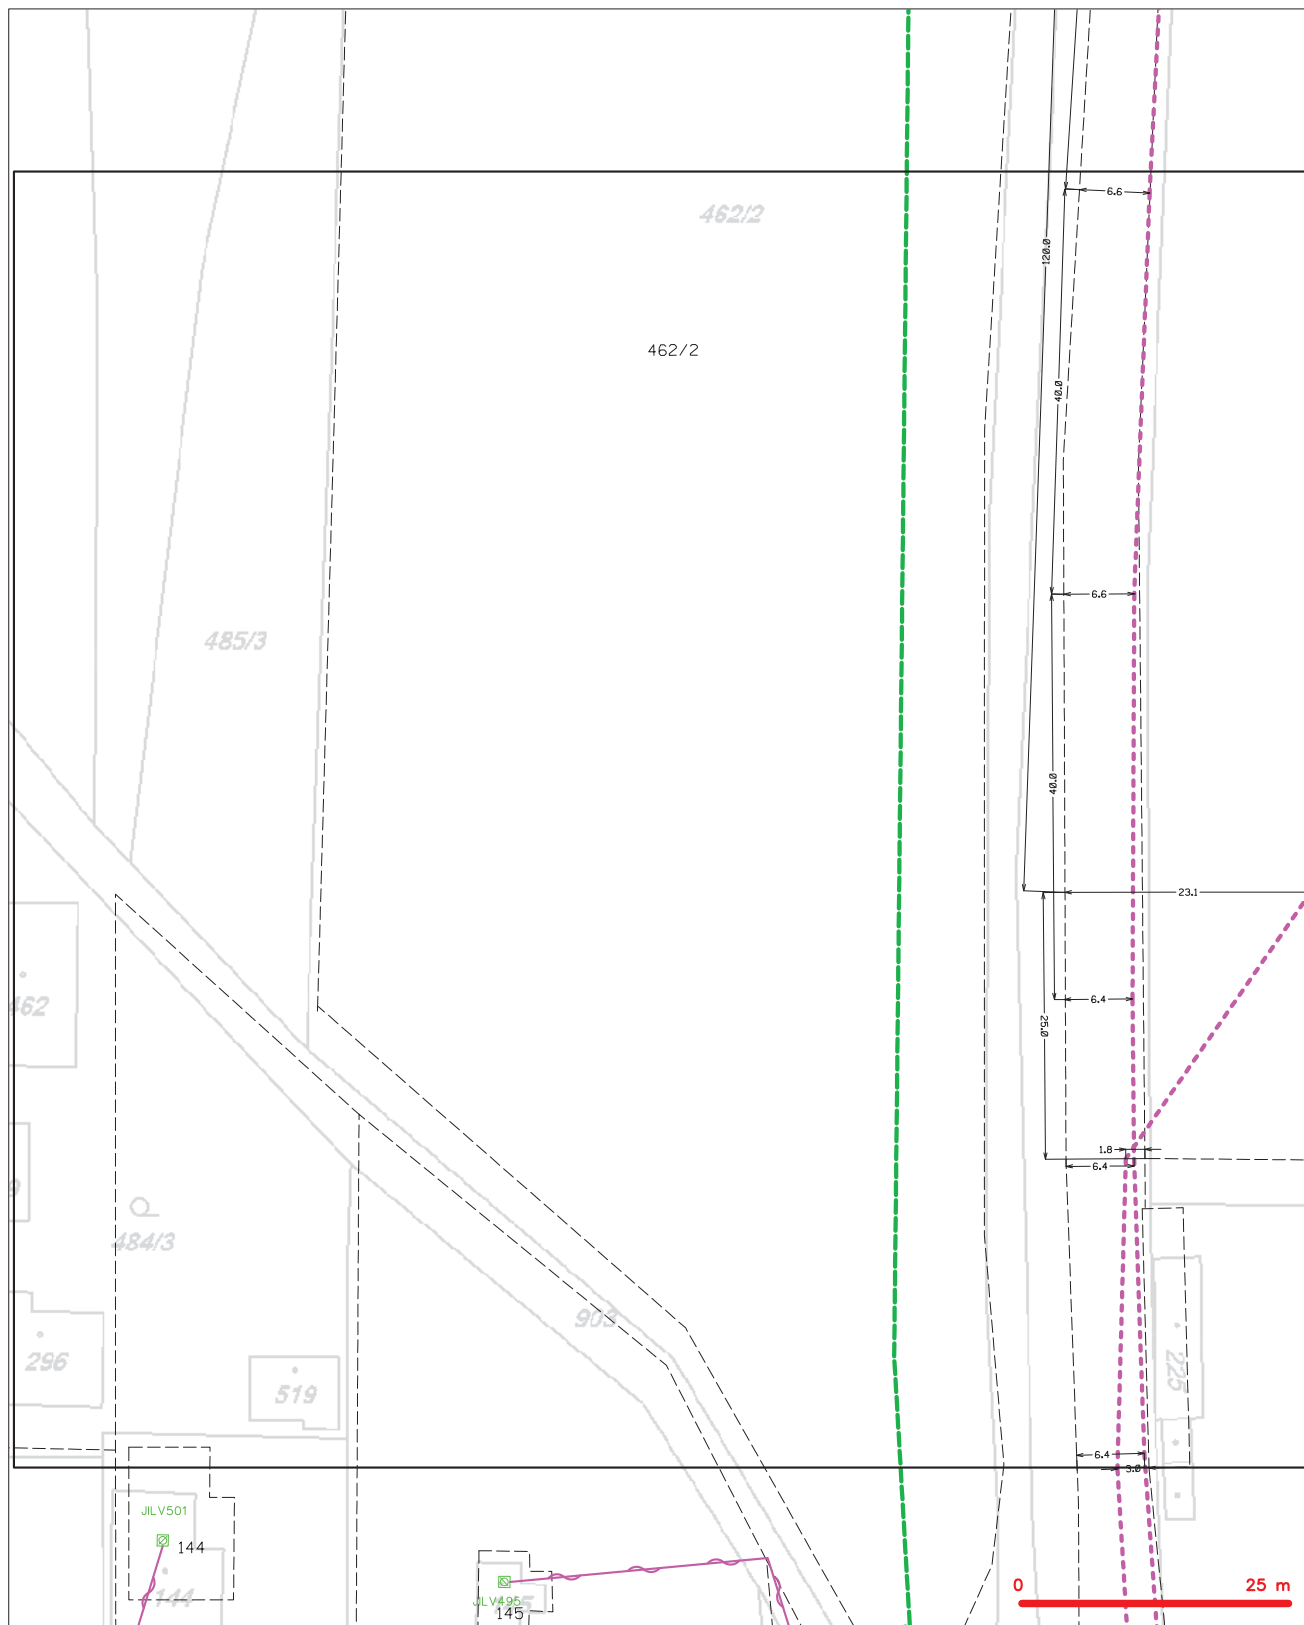

LEGENDA

- | | | | |
|-----|---|-----|---|
| — | hranice zájmového území k vyjádření | — | nezaměřený přírůstek optického kabelu, NEPE trubky |
| --- | NN přípojka, území s NN přípojkou CETIN | — | nezaměřený přírůstek optického a metalického kabelu |
| --- | zaměřený přírůstek metalického kabelu | RR | radové síť, ochranné pásmo radové sítě |
| --- | zaměřený přírůstek optického kabelu, NEPE trubky | — | podzemní síť |
| --- | nezaměřený přírůstek optického a metalického kabelu | --- | neprůvazované síť |
| --- | podzemní síť cizí | — | podzemní síť cizí |
| --- | podzemní síť cizí | — | síť s NN |
| | | — | kolector, kabelovod |


SITUAČNÍ VÝKRES - POLYGON 1, list kladu P1-9

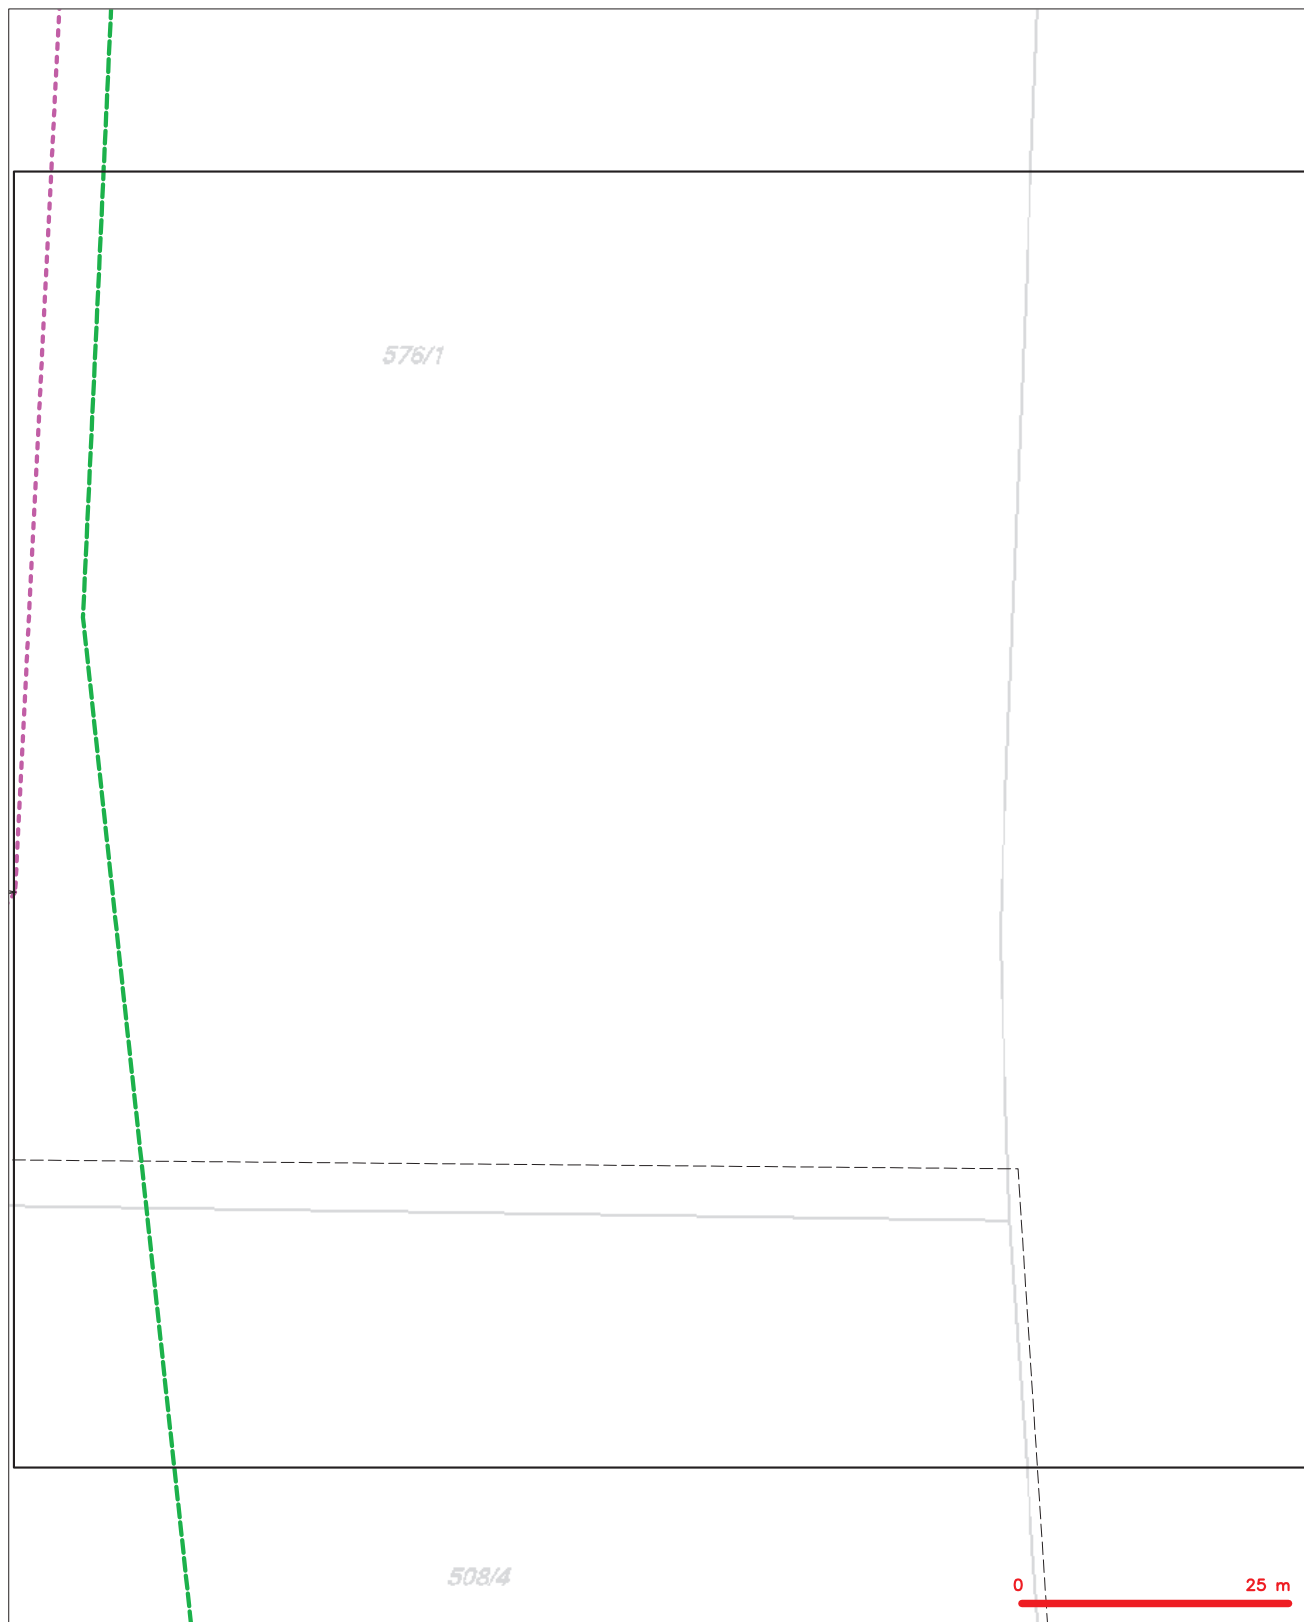

LEGENDA

- | | | | |
|--|--|--|--|
| | hranice zájmového území k vyjádření | | nezaměřený příběh optického kabelu, NEPE trubky nebo součet optického a metalického kabelu |
| | NN přípojka, území s NN přípojkou CETIN | | radové síť, ochranné pásmo radové sítě |
| | zaměřený příběh metalického kabelu | | podzemní síť |
| | zaměřený příběh optického kabelu, NEPE trubky nebo součet optického a metalického kabelu | | neprorazované síť |
| | nezaměřený příběh metalického kabelu | | podzemní síť cizí |
| | podzemní síť cizí | | sítě s NN |
| | | | kolektor, kabelovod |

SITUAČNÍ VÝKRES - POLYGON 1, list kladu P1-10

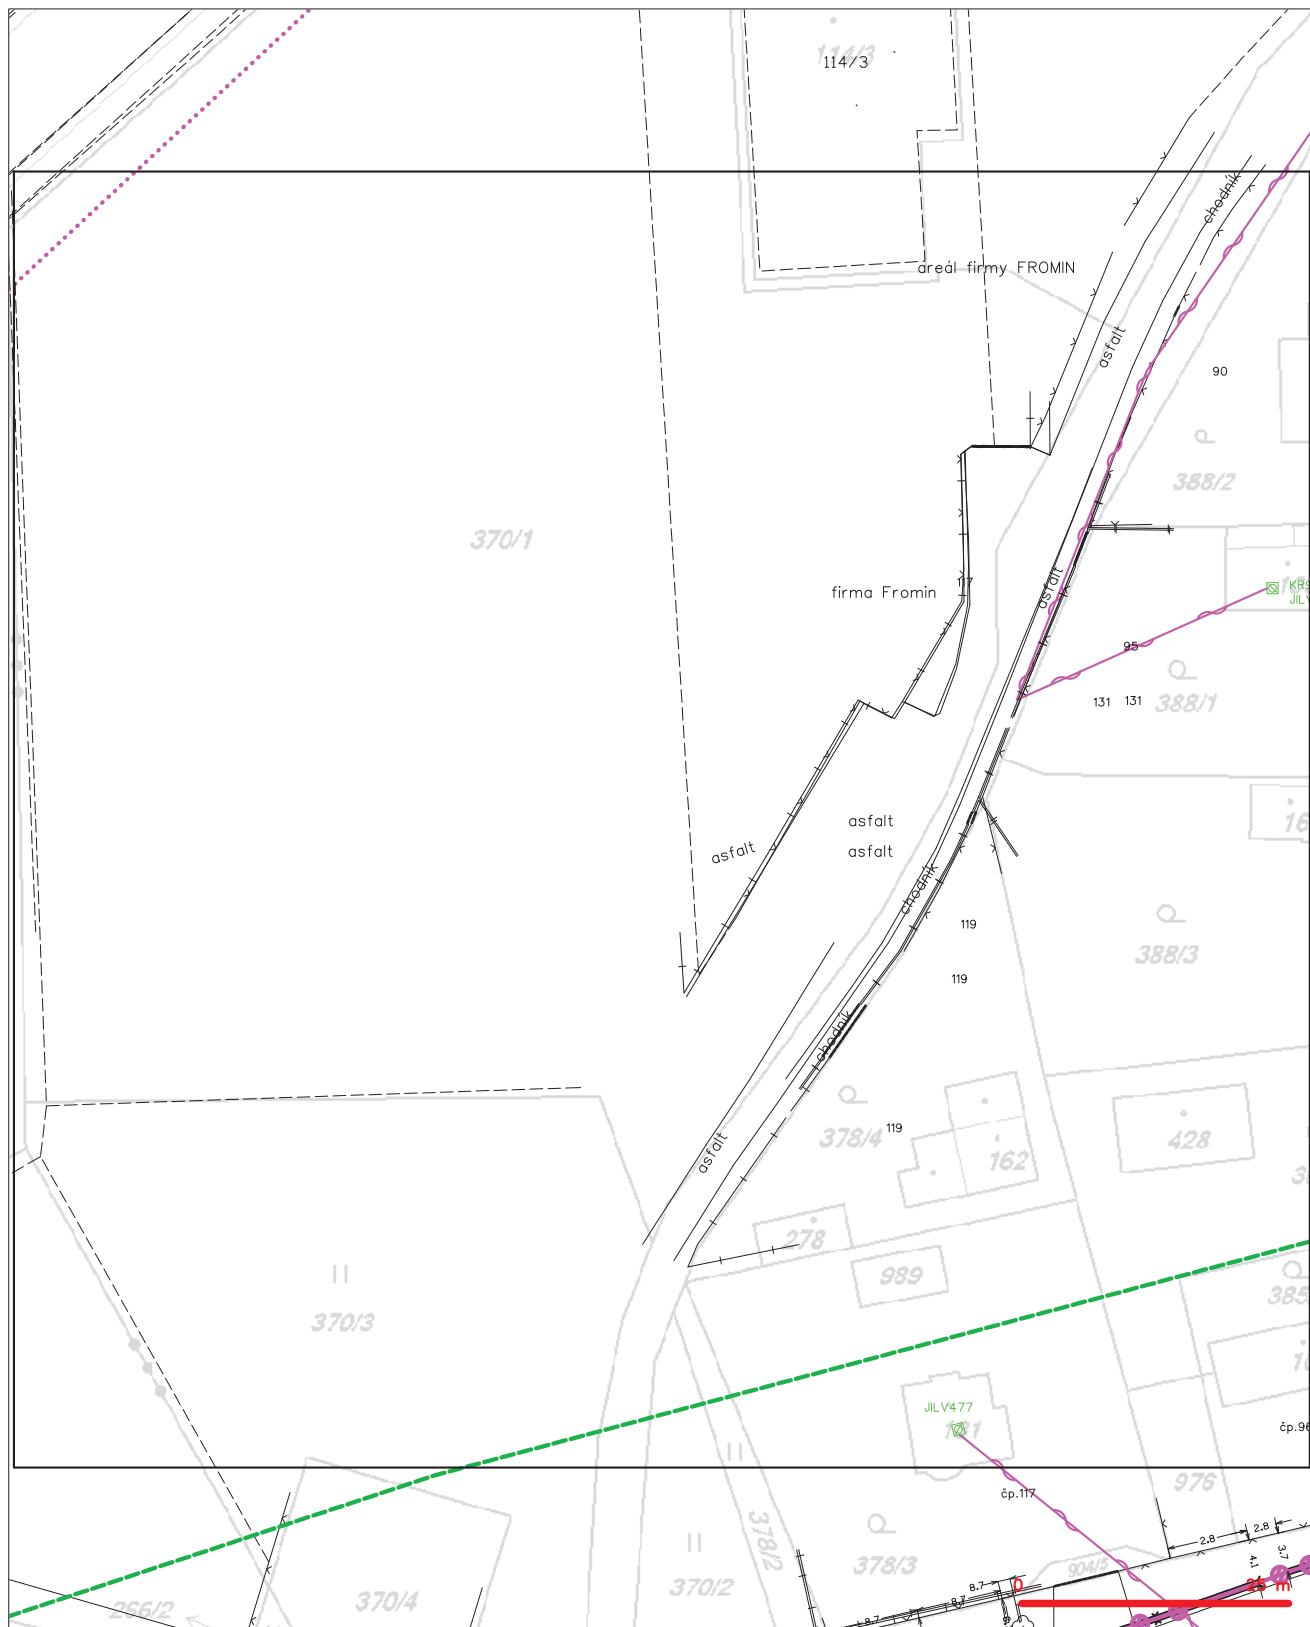

LEGENDA

- | | | | |
|--|--|--|--|
| | hranice zájmového území k vyjádření | | nezaměřený přírůstek optického kabelu, HDPE trubky |
| | NIW přípojnka, území s NIW přípojnou CETIN | | nebo součástí optického a metalického kabelu |
| | zaměřený přírůstek metalického kabelu | | radiové síť, ochranné pásmo radiové sítě |
| | zaměřený přírůstek optického kabelu, HDPE trubky | | radiové síť |
| | nebo součástí optického a metalického kabelu | | nepřevzaté síť |
| | nezaměřený přírůstek metalického kabelu | | kollektor, kabelovod |
| | podzemní síť cizí | | podzemní síť cizí |
| | podzemní síť cizí | | sítě s NIW |


SITUAČNÍ VÝKRES - POLYGON 1, list kladu P1-11



LEGENDA

- | | | | |
|---|---|---|---|
|  | hranice zájmového území k vyřazení |  | nezaměřený přírůstek optického kabelu, HŘPÉ trubky nebo součástí optického a metalického kabelu |
|  | NN přípojnka, území s NN přípojkou ČETIN |  | nezaměřený přírůstek optického a metalického kabelu |
|  | zaměřený přírůstek metalického kabelu |  | radiové síle, ochranné pásmo radiové síle |
| | zaměřený přírůstek optického kabelu, HŘPÉ trubky nebo součástí optického a metalického kabelu | | podzemní síle |
|  | nezaměřený přírůstek optického a metalického kabelu |  | nerozvrácená síle |
|  | podzemní síle cizí |  | kojektor, kabelovod |
|  | podzemní síle cizí |  | podzemní síle cizí |
| | podzemní síle cizí | | síle s NN |


SITUAČNÍ VÝKRES - POLYGON 1, list kladu P1-12

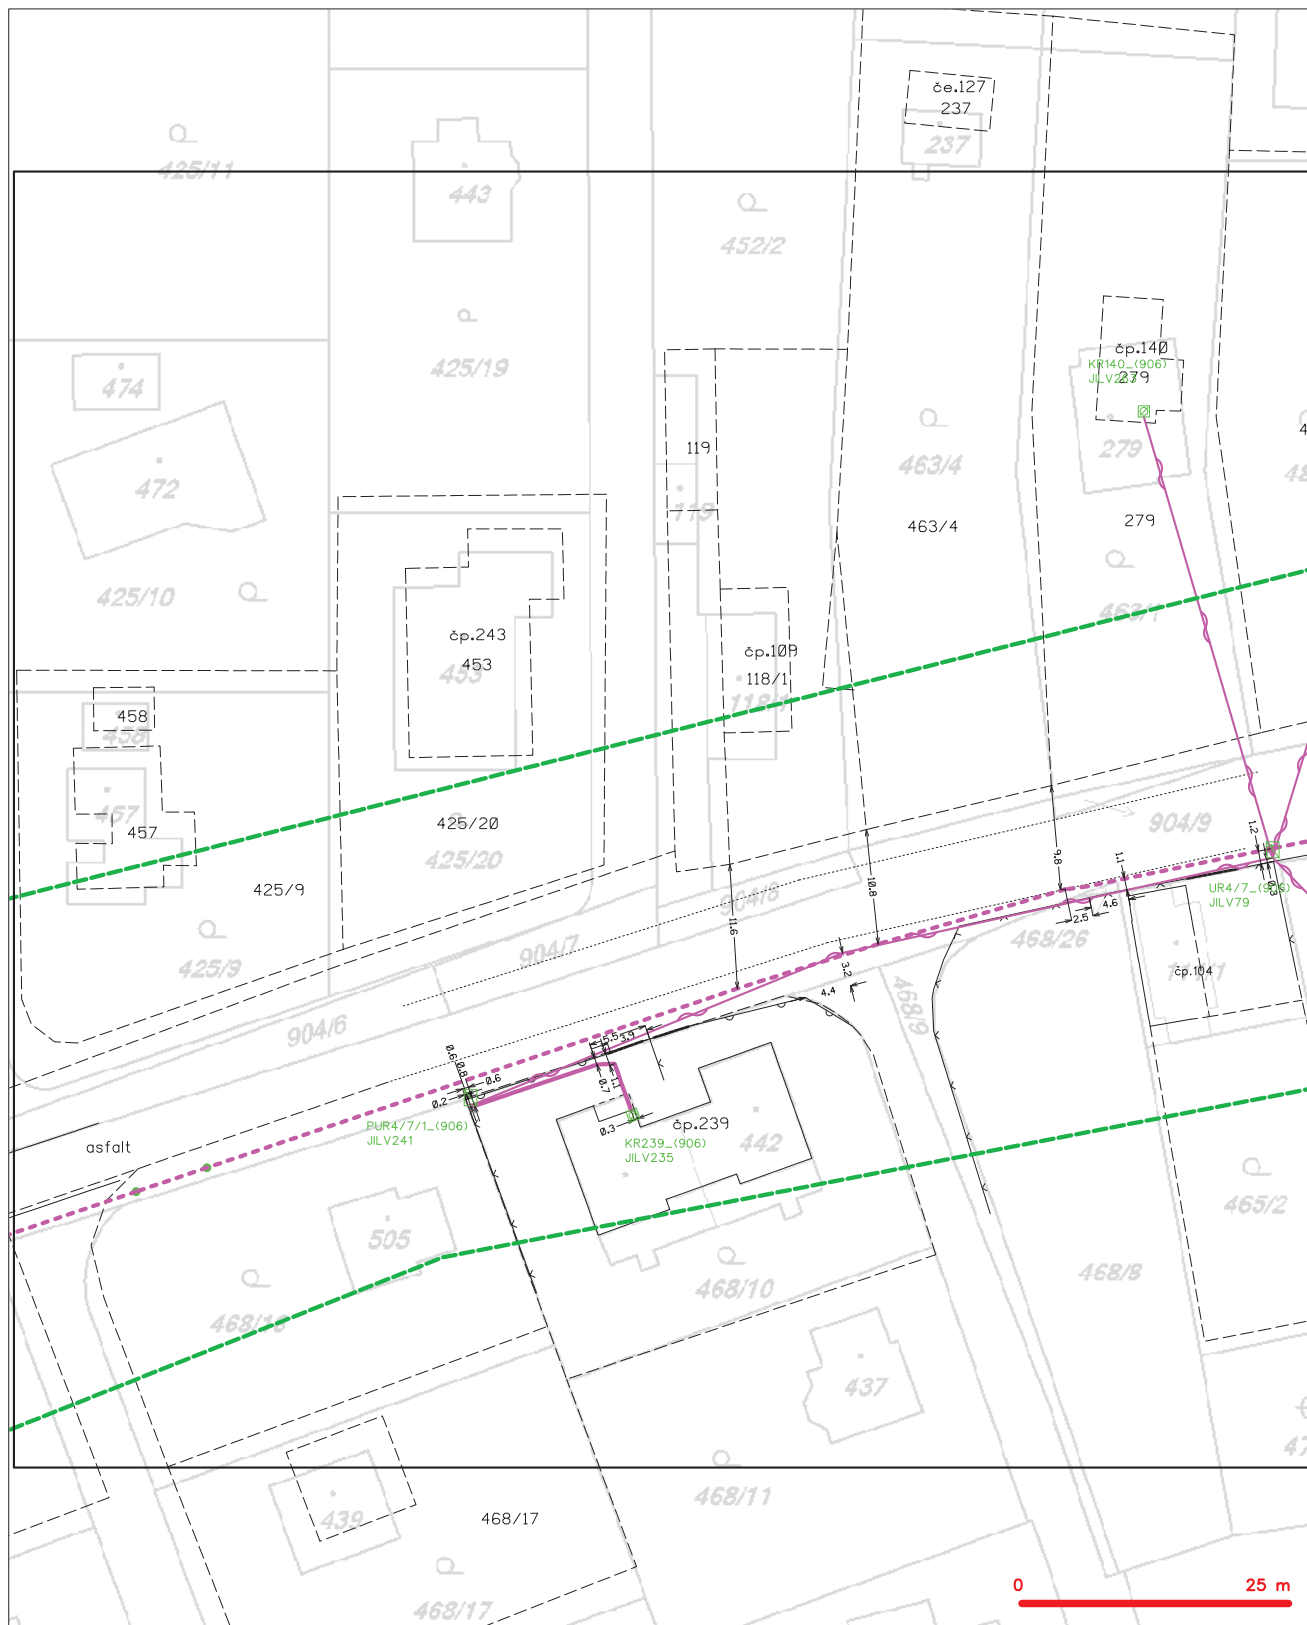

LEGENDA

- | | | | |
|--|---|--|---|
| | hranice zájmového území k vyjádření | | nezaměřený průběh optického kabelu, HDPE trubky nebo soustah optického a metalického kabelu |
| | NN přípojnka, území s NN přípojnou ČETIN | | radiové síť, ochranné pásmo radiové sítě |
| | zaměřený průběh metalického kabelu | | podzemní síť |
| | zaměřený průběh optického kabelu, HDPE trubky nebo soustah optického a metalického kabelu | | neprovazované síť |
| | nezaměřený průběh metalického kabelu | | podzemní síť cizí |
| | podzemní síť cizí | | síť s NN |


SITUAČNÍ VÝKRES - POLYGON 1, list kladu P1-13

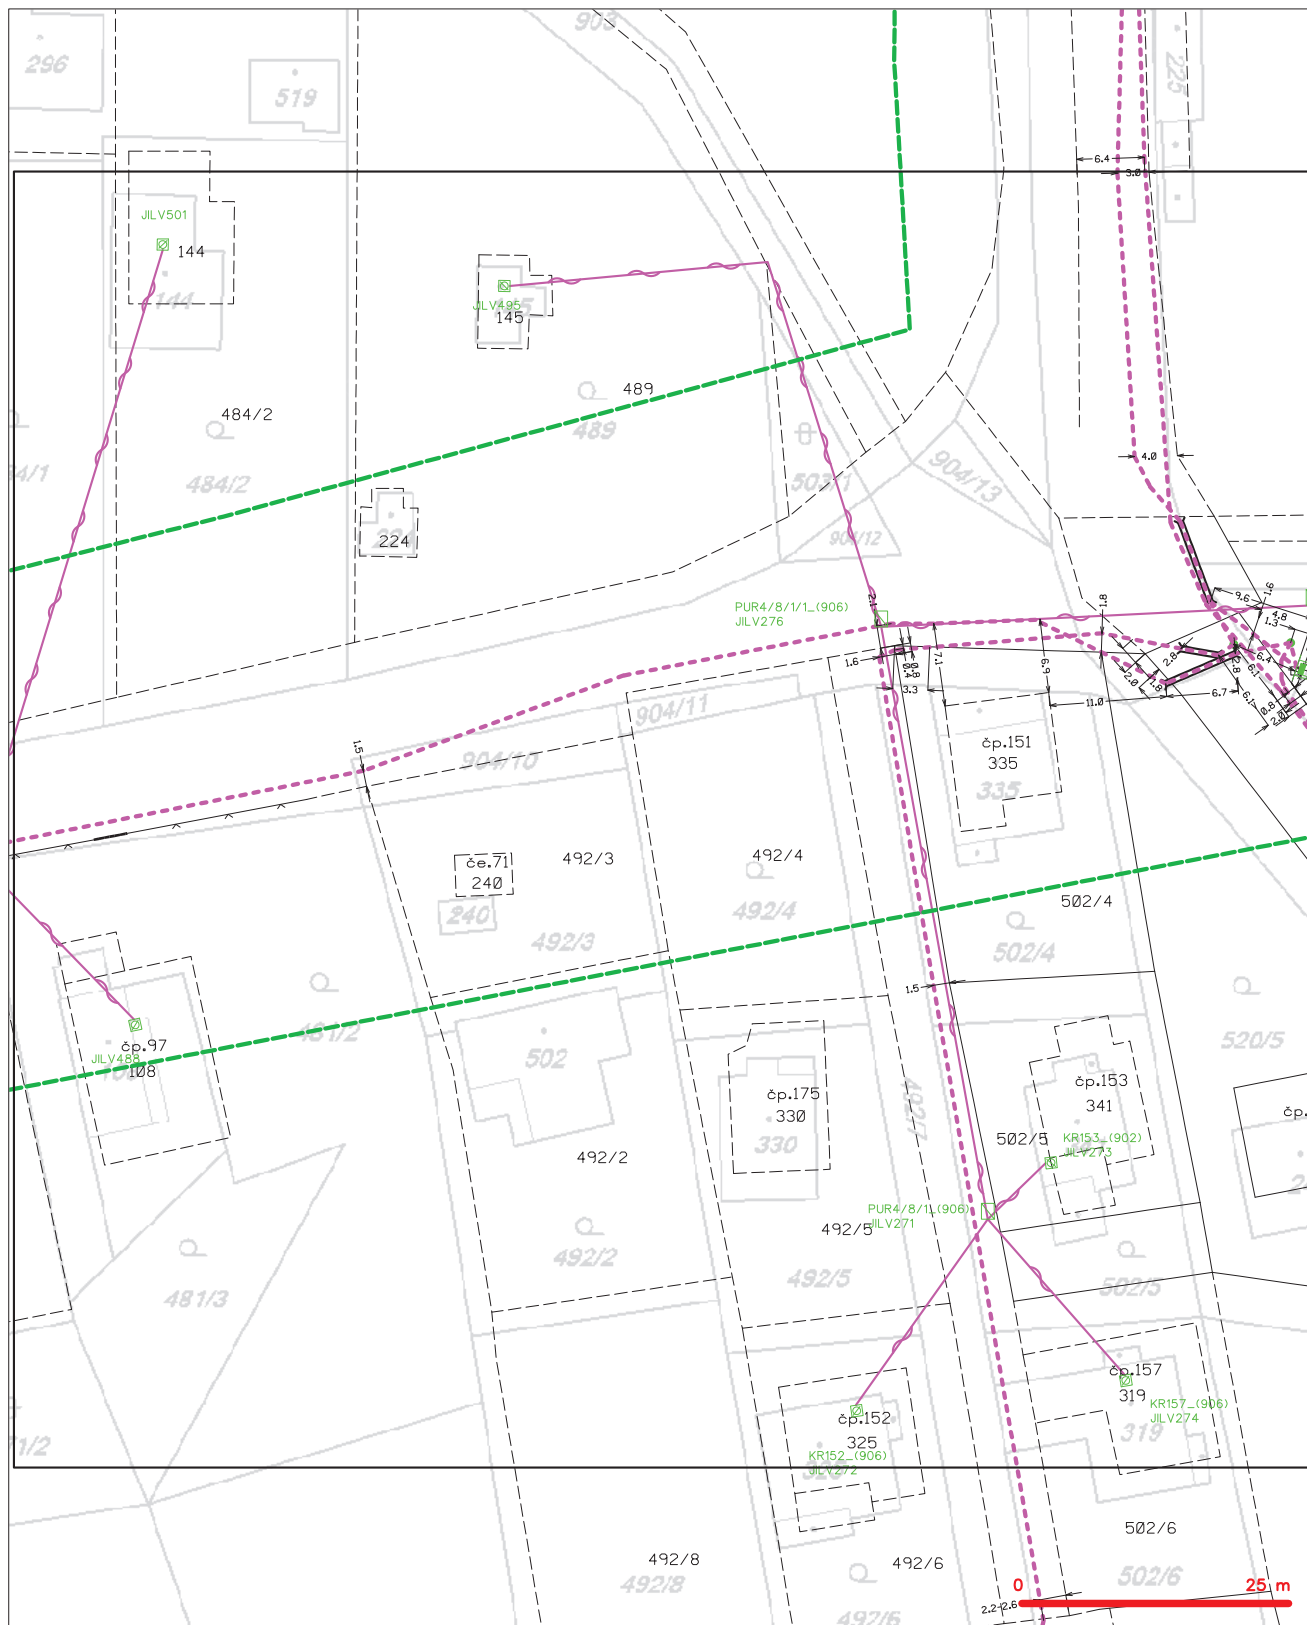

LEGENDA

- | | | | |
|-----|---|---|---|
| — | hranice státního území k vyjádření | — | nezaměřený průběh optického kabelu, NPE trubky nebo součet optického a metalického kabelu |
| --- | NN přípojka, území s NN přípojkou CETIN | — | radové síť, ochranné pásmo radové sítě |
| — | zaměřený průběh metalického kabelu | — | podzemní síť |
| — | zaměřený průběh optického kabelu, NPE trubky nebo součet optického a metalického kabelu | — | neprorozované síť |
| — | nezaměřený průběh metalického kabelu | — | podzemní síť cizí |
| — | podzemní síť cizí | — | síť s NN |


SITUAČNÍ VÝKRES - POLYGON 1, list kladu P1-14

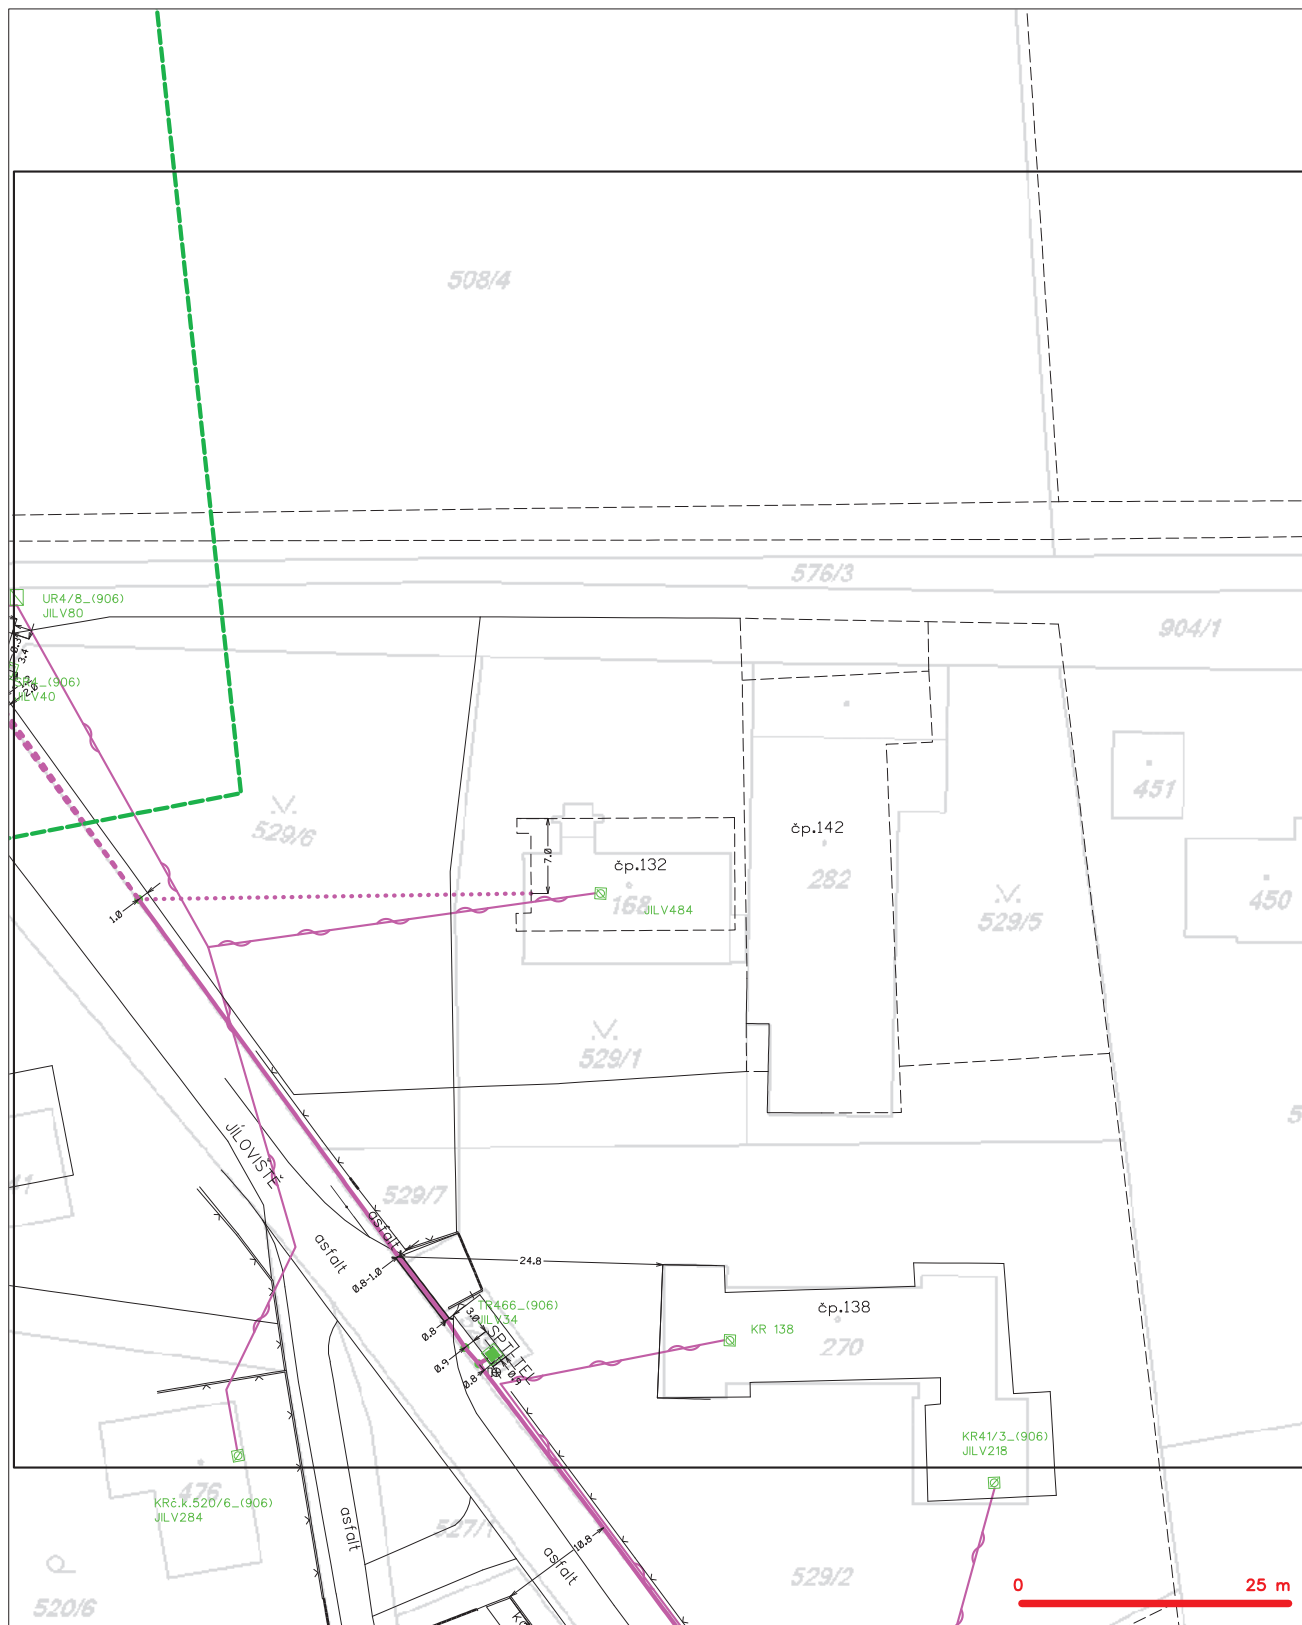

LEGENDA

- | | | | |
|---|---|---|---|
| — | hranice státního území k vyjádření | — | nezaměřený příbeh optického kabelu, NEPE trubky nebo soustředěný optického a metalického kabelu |
| — | NN přípojka, území s NN přípojkou CETIN | — | radové síť, ochranné pásmo radové sítě |
| — | zaměřený příbeh metalického kabelu | — | podzemní síť |
| — | zaměřený příbeh optického kabelu, NEPE trubky nebo soustředěný optického a metalického kabelu | — | neprůhledná síť |
| — | nezaměřený příbeh metalického kabelu | — | podzemní síť cíl |
| — | podzemní síť cíl | — | síť s NN |


SITUAČNÍ VÝKRES - POLYGON 1, list kladu P1-15

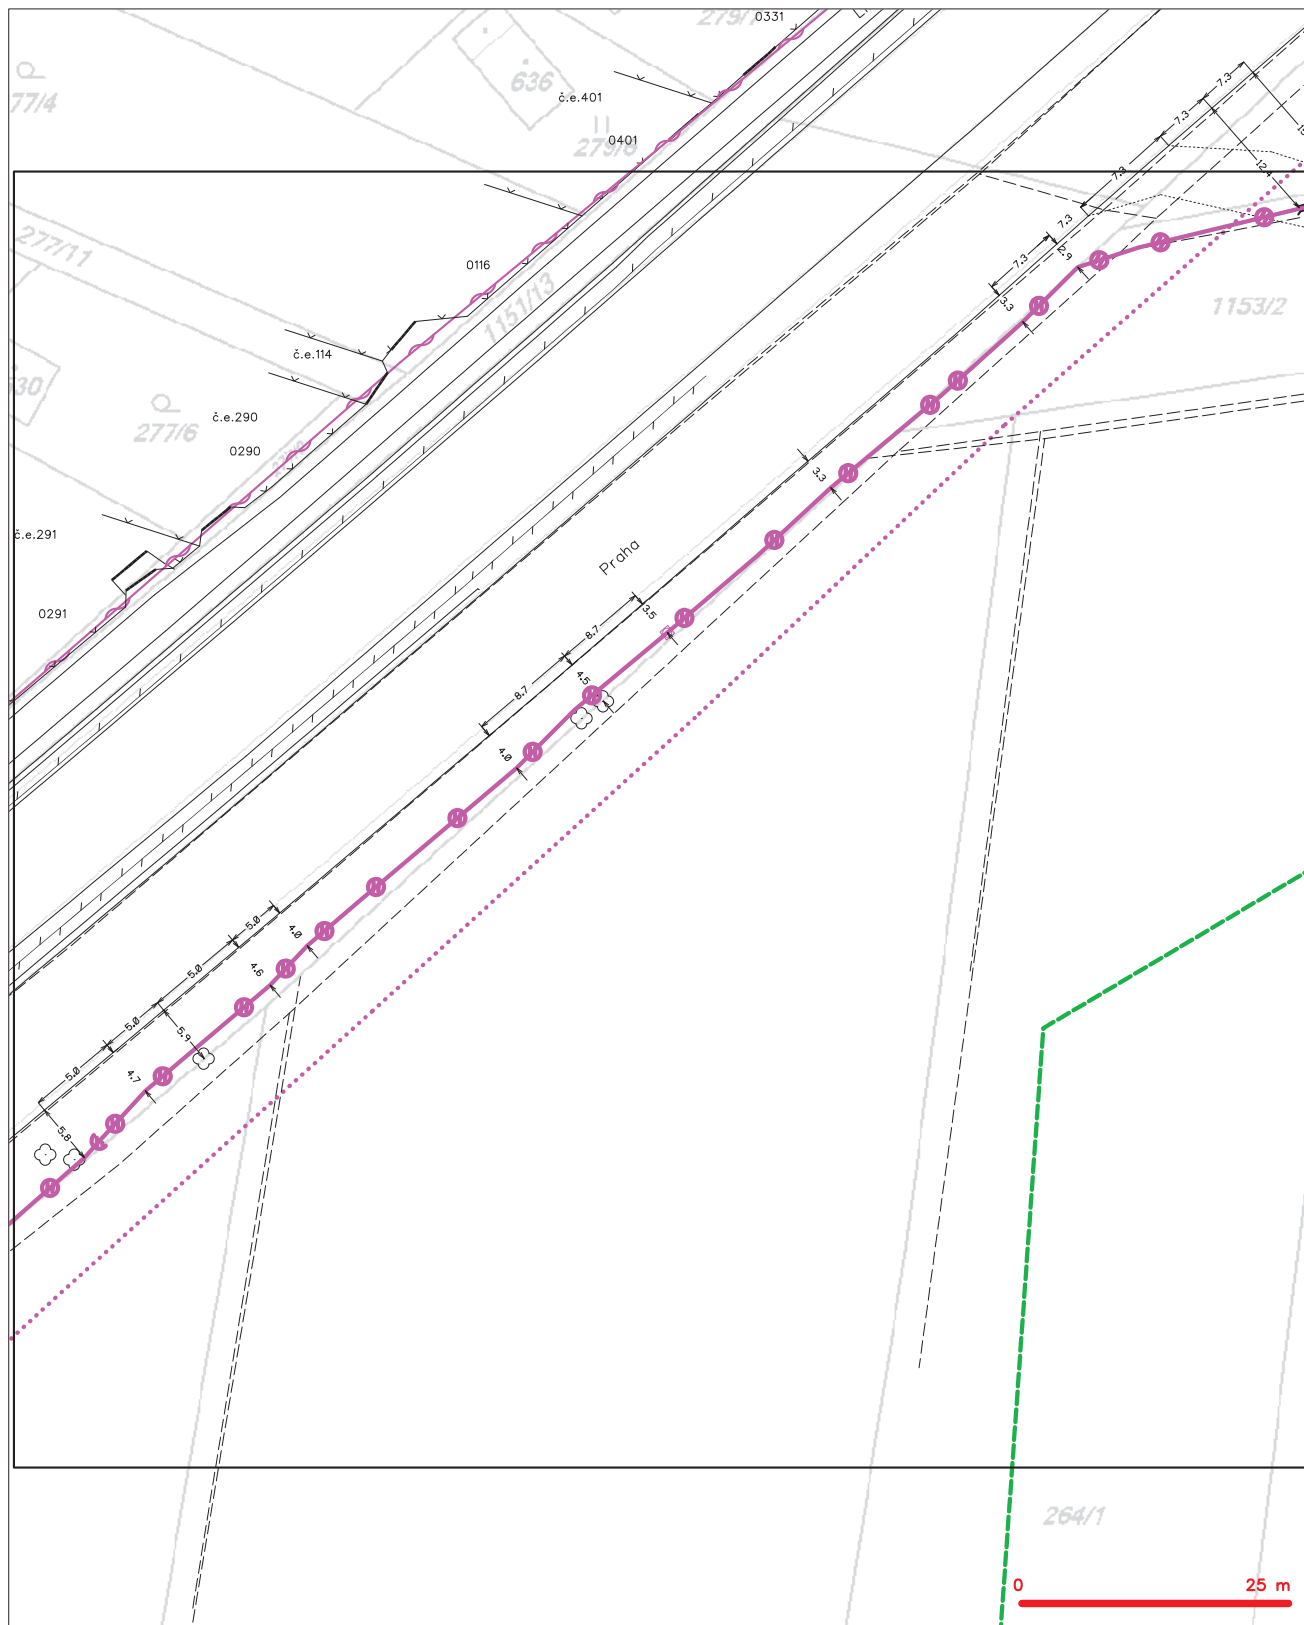

LEGENDA

- | | | | |
|---|--|----|--|
| — | hranice zájmového území k vyjádření | — | nezaměřený průběh optického kabelu, NEPE trubky nebo součástí optického a metalického kabelu |
| — | NN přípojka, území s NN přípojkou CETIN | RR | radové síť, ochranné pásmo radové sítě |
| — | zaměřený průběh metalického kabelu | — | nadzemní síť |
| — | zaměřený průběh optického kabelu, NEPE trubky nebo součástí optického a metalického kabelu | — | neprovázané síť |
| — | nezaměřený průběh metalického kabelu | — | podzemní síť cizí |
| — | nadzemní síť cizí | — | síť s NN |
| | | — | kolektor, kabelovod |


SITUAČNÍ VÝKRES - POLYGON 1, list kladu P1-16

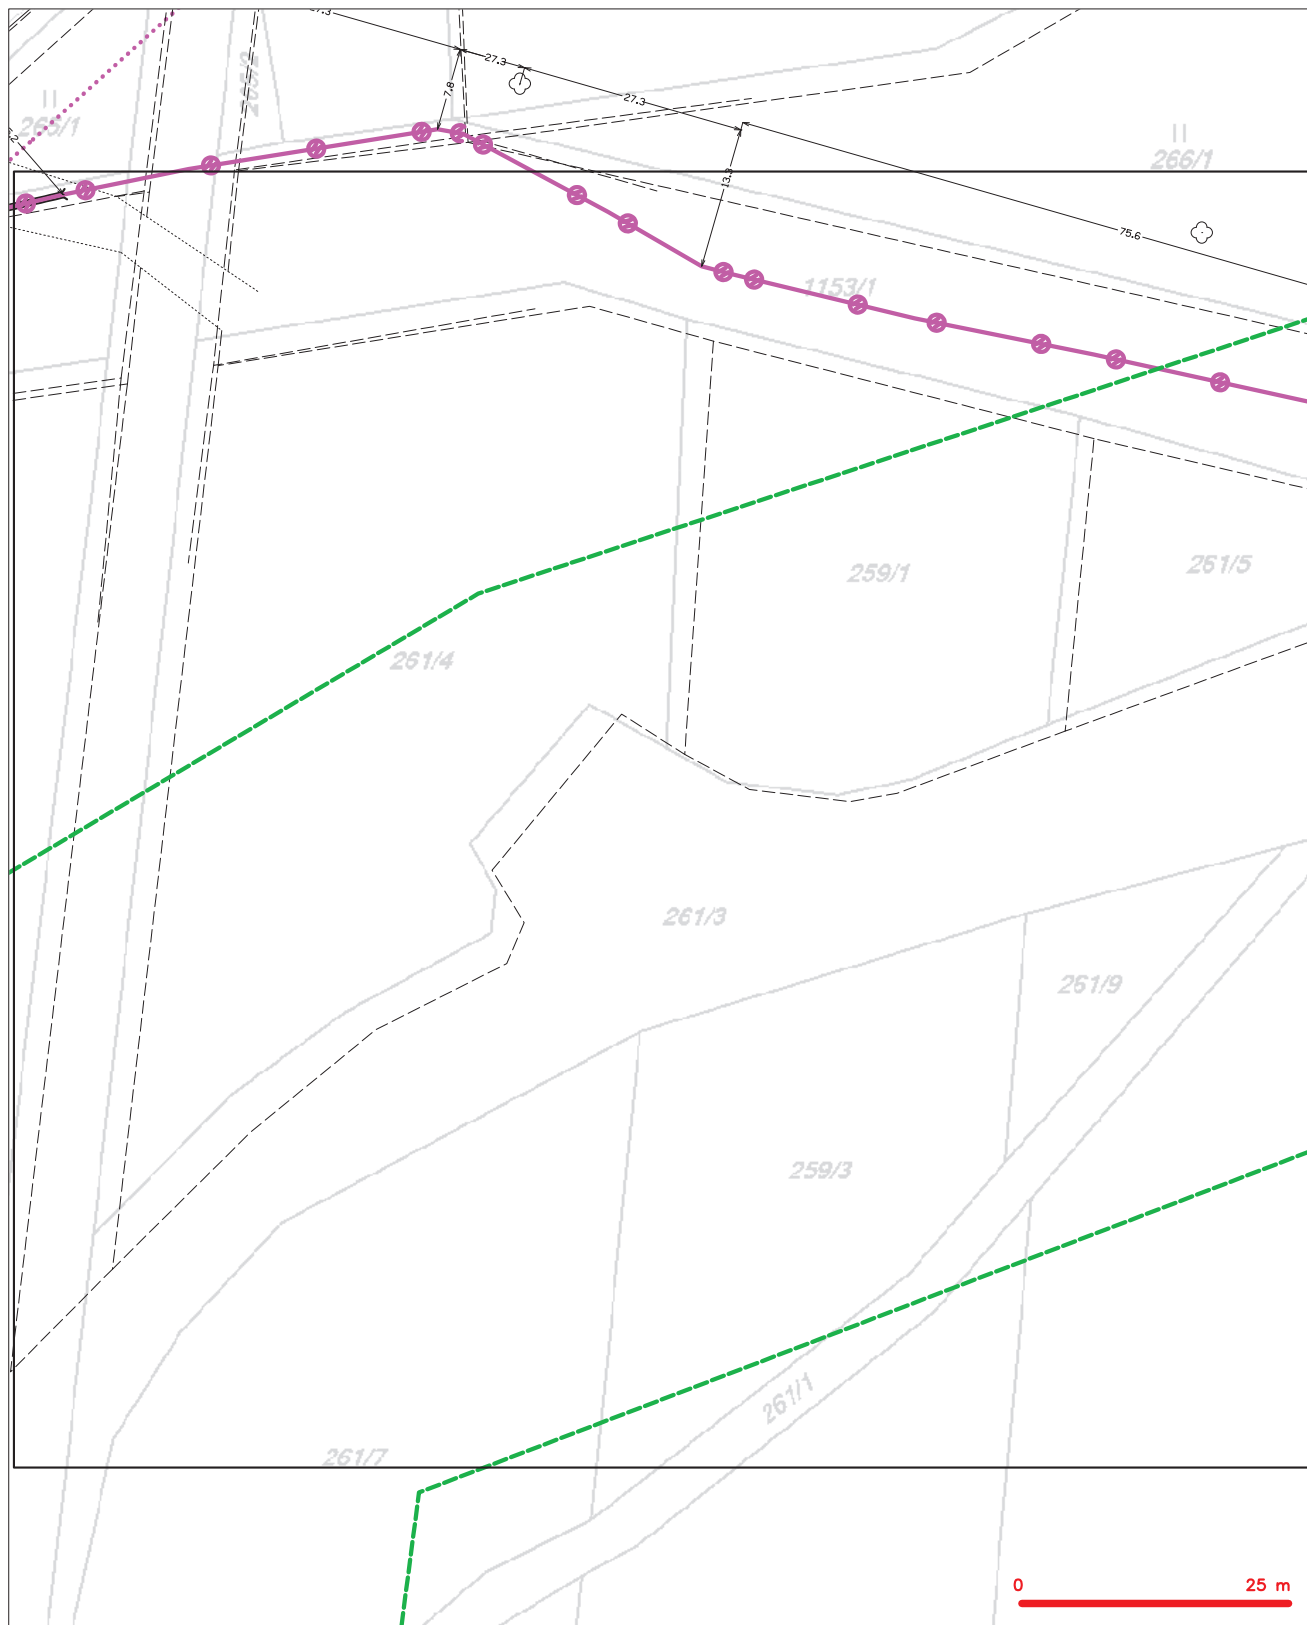

LEGENDA

- | | | | |
|--|--|--|--|
| | hranice zájmového území k vyjádření | | nezaměřený přírůstek optického kabelu, HDPE trubky |
| | NM přípojnka, území s NM přípojnou CETIN | | nebo soušeň optického kabelu |
| | zaměřený přírůstek metalického kabelu | | radiové síle, ochranné pásmo radiové síle |
| | zaměřený přírůstek optického kabelu, HDPE trubky | | podzemní síle |
| | nebo soušeň optického a metalického kabelu | | nepřevzaté síle |
| | nezaměřený přírůstek metalického kabelu | | podzemní síle cizí |
| | podzemní síle cizí | | síle s NN |


SITUAČNÍ VÝKRES - POLYGON 1, list kladu P1-17

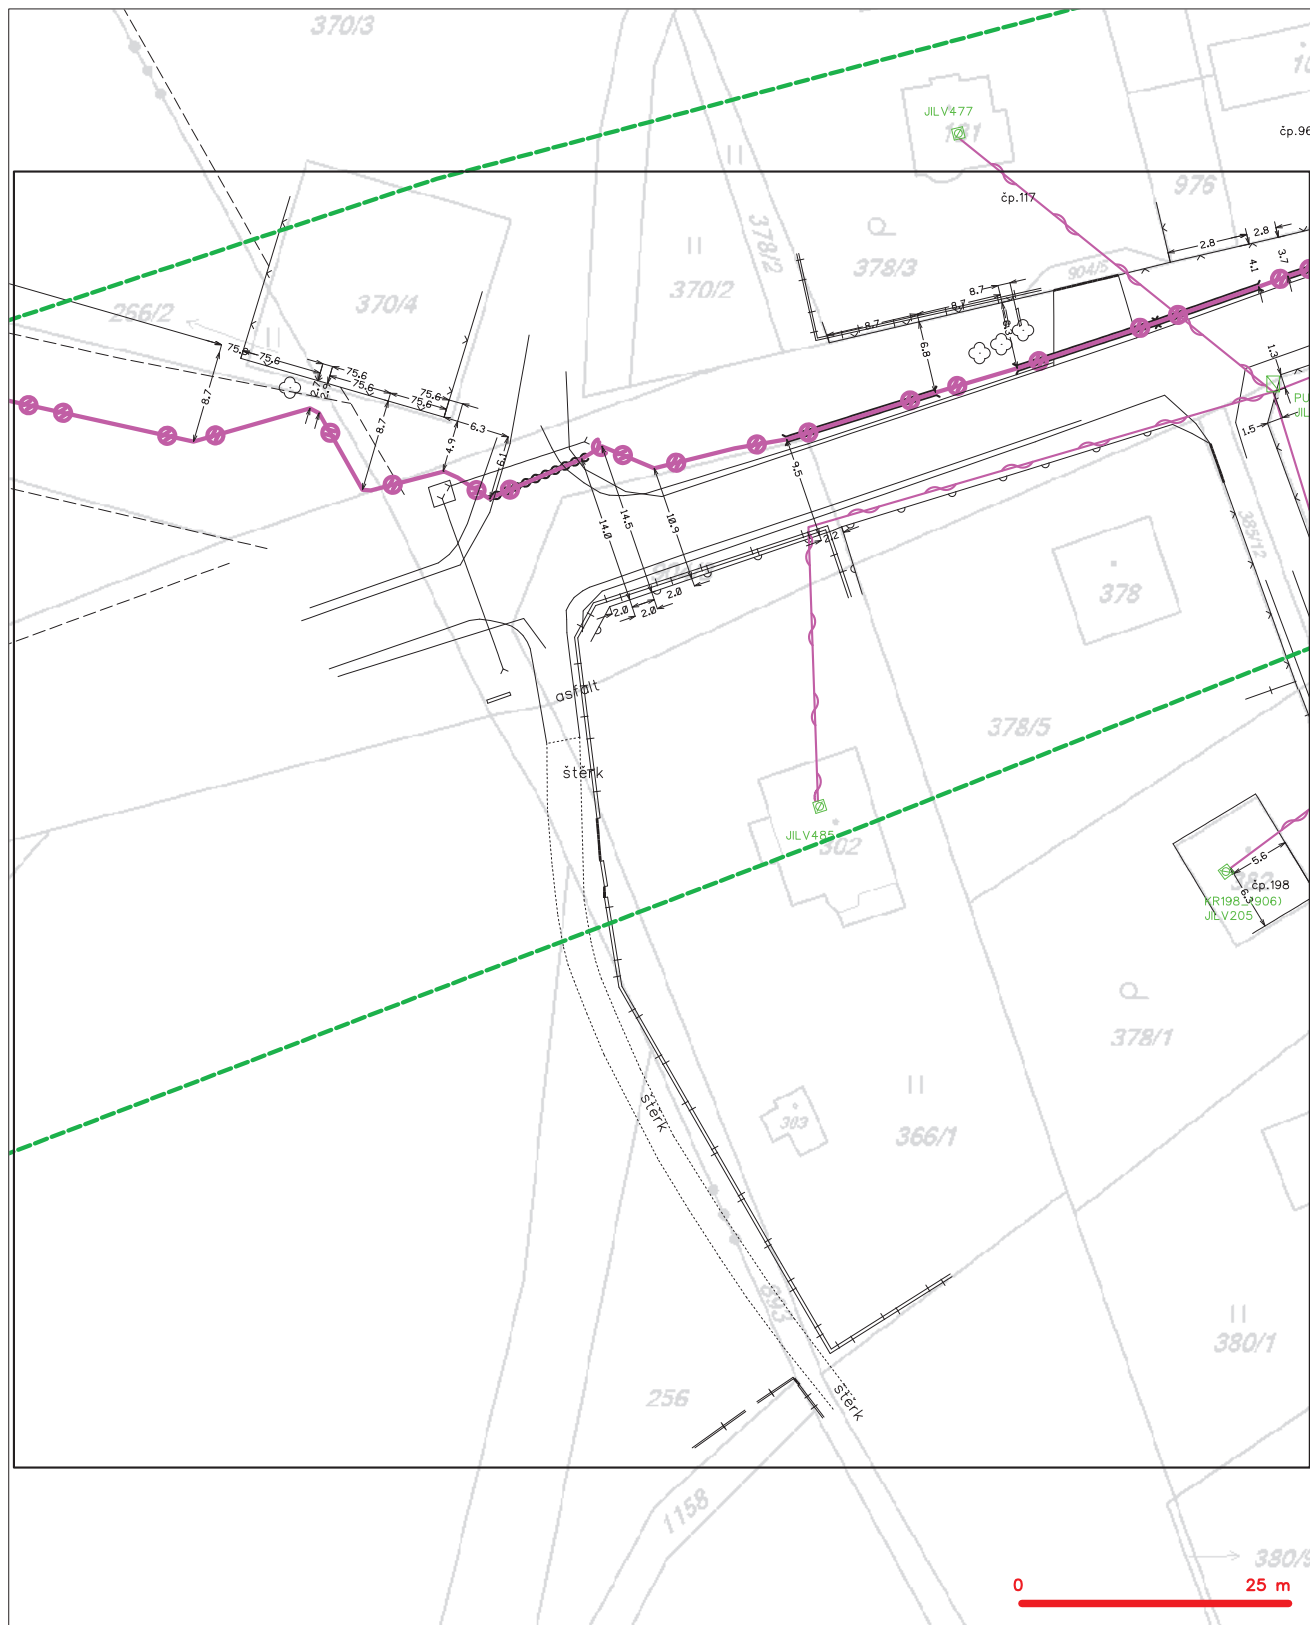

LEGENDA

- | | | | |
|--|--|--|--|
| | hranice zájmového území k vyjádření | | nezaměřený přírůstek optického kabelu, HDPE trubky |
| | hranice zájmového území k vyjádření | | nebo součástí optického a metalického kabelu |
| | HN přípojnka, území s HN přípojnou CETIN | | radiové síti, ochranné pásmo radiové síti |
| | zaměřený přírůstek metalického kabelu | | nozdrenní síť |
| | zaměřený přírůstek optického kabelu, HDPE trubky | | neprovázané síti |
| | nebo součástí optického a metalického kabelu | | koaxiální kabel, kabelový |
| | nezaměřený přírůstek metalického kabelu | | podzemní síti cizí |
| | nozdrenní síť cizí | | síť s NN |

SITUAČNÍ VÝKRES - POLYGON 1, list kladu P1-18

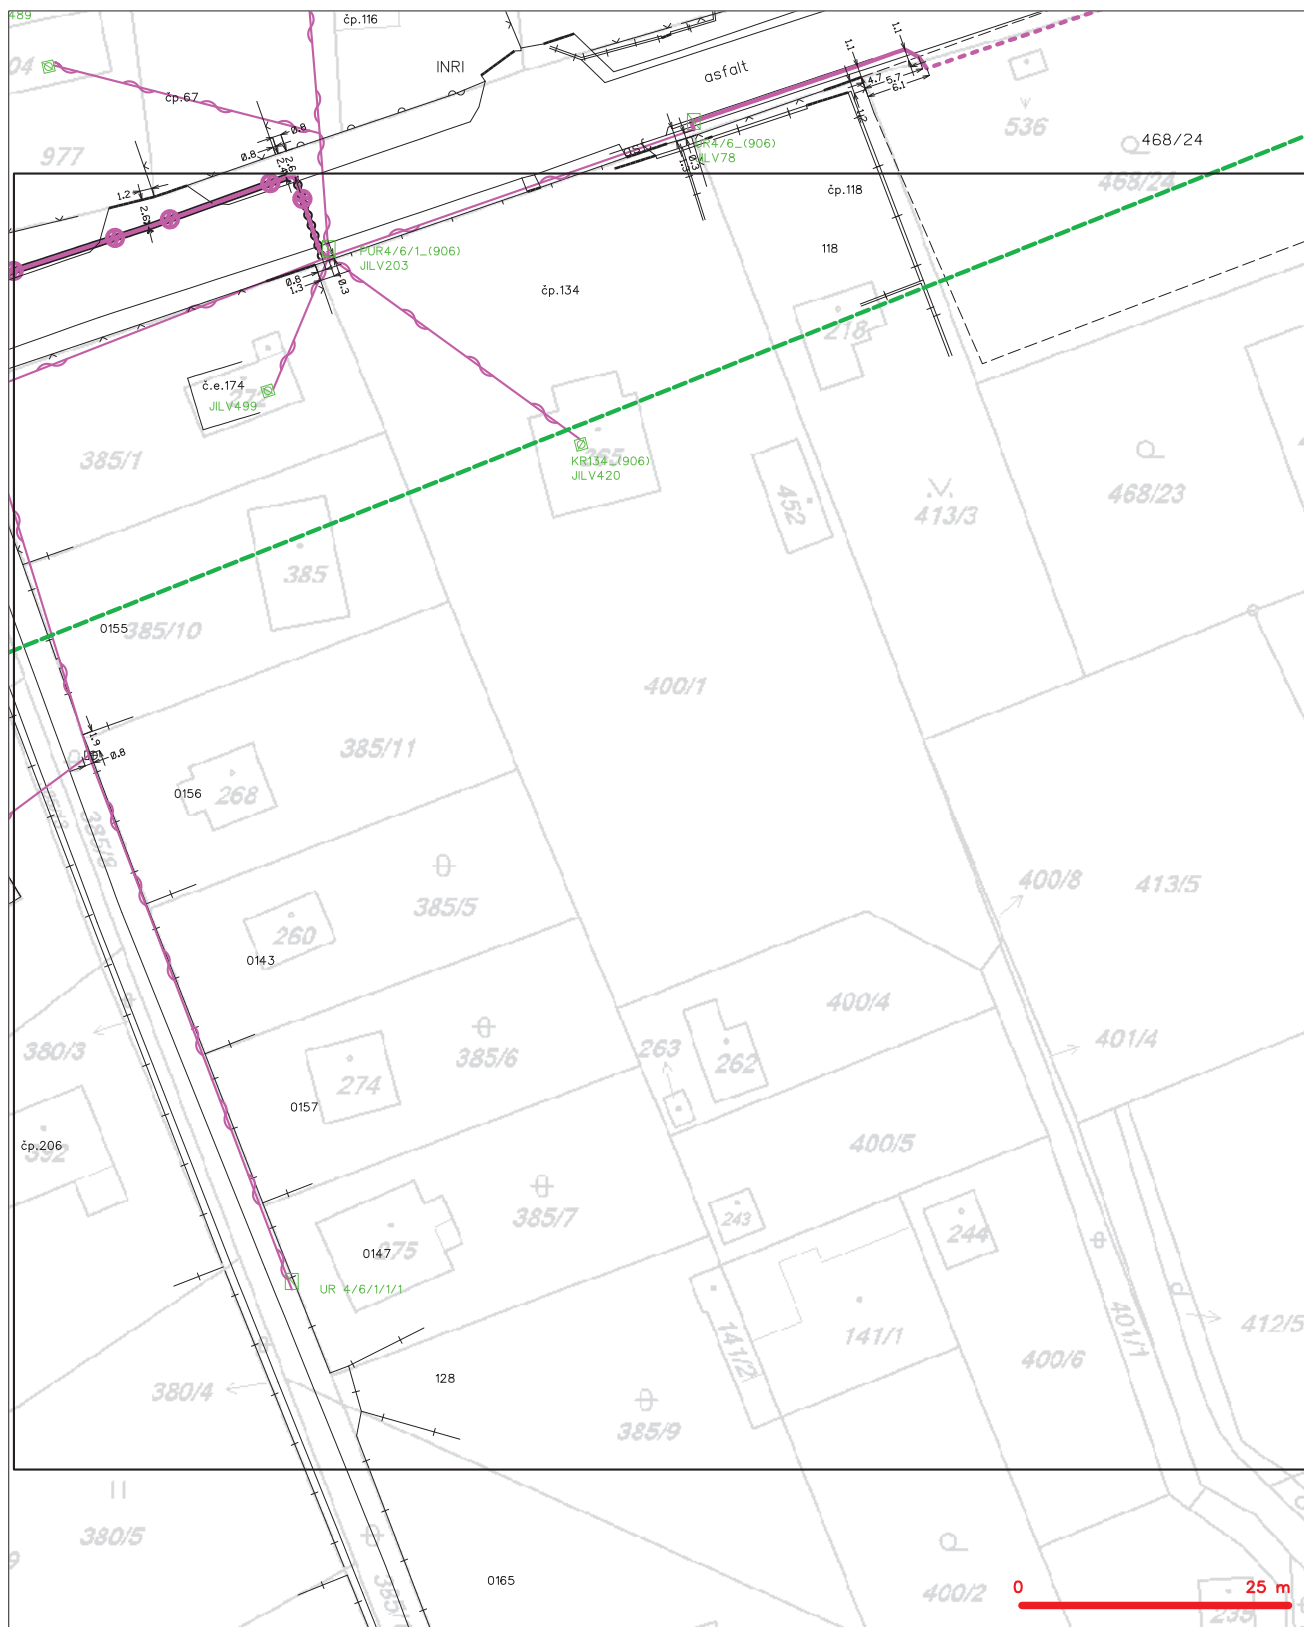

LEGENDA

- | | | | |
|--|--|--|--|
| | hranice zájmového území k vyjádření | | nezaměřený přírůstek optického kabelu, HDPE trubky |
| | hranice zájmového území k vyjádření | | nebo součástí optického a metalického kabelu |
| | HN přípojnka, území s HN přípojnou CETIN | | radiové síti, ochranné pásmo radiové síti |
| | zaměřený přírůstek metalického kabelu | | nozdrenní síť |
| | zaměřený přírůstek optického kabelu, HDPE trubky | | neprerovozované síti |
| | nebo součástí optického a metalického kabelu | | koaxiální, kabelový |
| | nezaměřený přírůstek metalického kabelu | | podzemní síti cizí |
| | nozdrenní síť cizí | | síť s NN |

Pontex, spol. s r.o.

Bezová 1658 /1

14700 Praha

Váš dopis značky / ze dne	Naše značka	Vyřizuje	Místo odeslání / dne
0000065363 / 18.06.2019	UPTS/OS/221917/2019	Simona Hulíková	Praha / 18.06.2019

Věc: Vyjádření k existenci podzemních sítí spol. České Radiokomunikace, a.s.

Účel: Existence sítí

Akce: III/1025 BOJOV - KLÍNEC, REKONSTRUKCE SILNICE; STAVBA 1 - SILNICE III/1025 A III/0042 JÍLOVIŠTĚ - LÍŠNICE

K Vaší žádosti o vyjádření k existenci sítí Vám sdělujeme, že ve Vámi vyznačeném/řešeném území nedojde ke styku s žádným podzemním vedením/zařízením v naší správě.

S pozdravem

Za správnost:


České Radiokomunikace a.s.
Skokanská 2117/1
169 00 Praha 6
(53)Simona Hulíková
Specialista ochrany sítě

Příloha: Daňový doklad


Platnost tohoto vyjádření je jeden rok od data vystavení, tj. do 18.06.2020

PIN: 6625

Úhradu částky za vyjádření provedte na účet Českých Radiokomunikací, a.s. Číslo účtu Českých Radiokomunikací, a.s. vč. variabilního symbolu naleznete na přiloženém Zjednodušeném daňovém dokladu.

Žádost č. j. UPTS/OS/221917/2019

Zájmové území

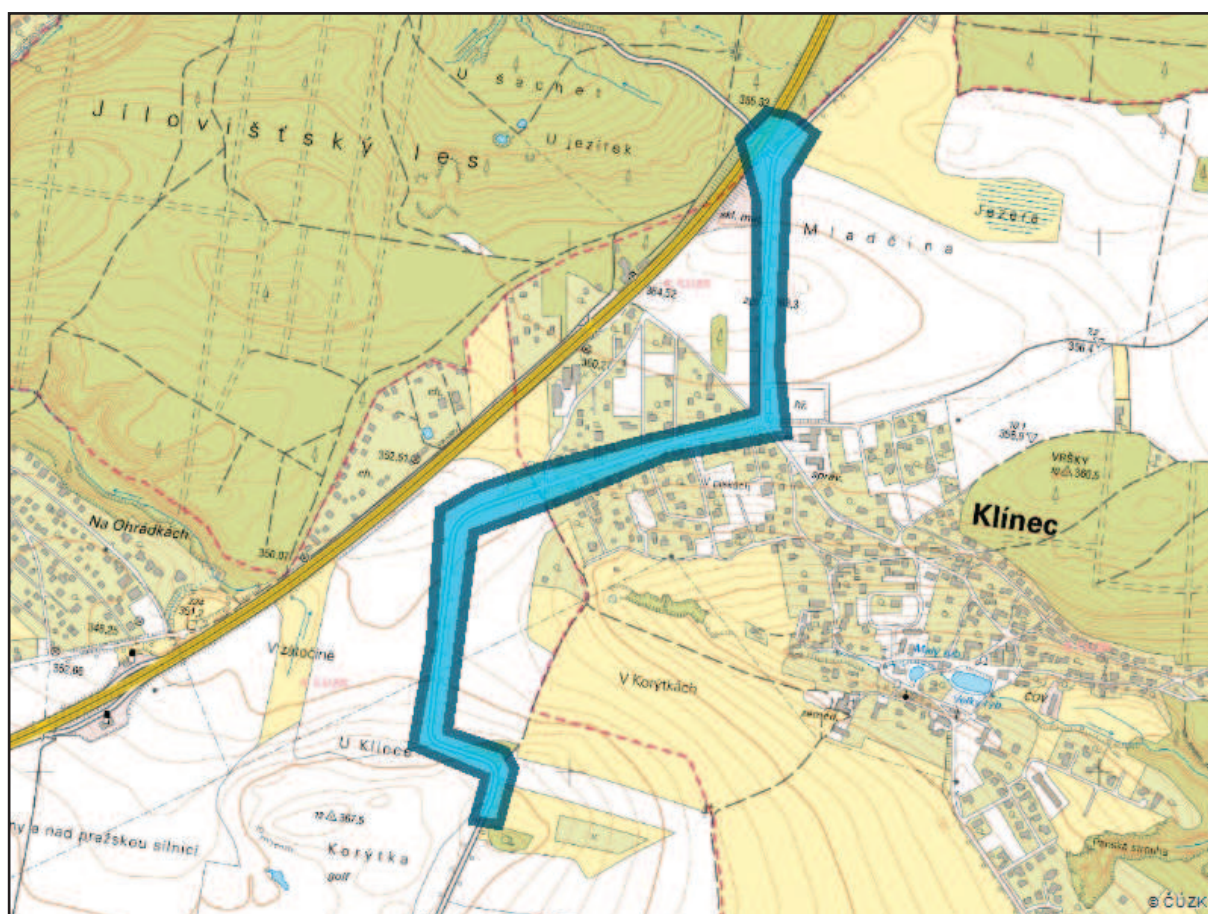

Poznámka: Upozorňujeme Vás, že toto stanovisko **NELZE** uplatnit pro umístění a provoz větrných elektráren.

VYJÁDŘENÍ O EXISTENCI SÍTĚ ELEKTRONICKÝCH KOMUNIKACÍ

(dále jen „SEK“)

SPOLEČNOSTI Družstvo EUROSIGNAL

Vyjádření č.: 2019990271

Vyřizuje: J. Zámečník

Vyřízeno: 10. 7. 2019

Platnost tohoto vyjádření končí dne: **10. 7. 2020**

Žadatel	Pontex, spol. s r.o. Bc. Lubomír Hošek Bezová 1658/1 14700 Praha	
Žádost	č.: 2019280348	ze dne: 18. 6. 2019
Název akce	III/1025 BOJOV - KLÍNEC, REKONSTRUKCE SILNICE; STAVBA 1 - SILNICE III/1025 A III/0042 JÍLOVIŠTĚ - LÍŠNICE	
Zájmové území	Kat. území Parc. č.	viz žádost viz žádost

Vážení,

Družstvo EUROSIGNAL, jako správce SEK, vydává pro účely spojeného územního a stavebního řízení, na základě Vaší žádosti, následující vyjádření:

Ve Vámi vyznačeném zájmovém území (dle přiložené PD shora uvedené žádosti) se nenachází žádné podzemní SEK společnosti Družstvo EUROSIGNAL (nebo jejich ochranné pásmo), a tudíž s nimi **nedojde ke střetu.**

S úctou

Jiří Zámečník

Družstvo Eurosignal
Roháčova 23, 130 00 Praha 3
DIČ: CZ220461129
Tel, fax: 222 721 922

Pontex, spol. s r.o.
Bezová 1658/1
14700 Praha

naše značka
5001949481

vyřizuje
Jaroslav Kápička

datum
18.06.2019

Věc:

III/1025 BOJOV - KLÍNEC, REKONSTRUKCE SILNICE; STAVBA 1 - SILNICE III/1025 A III/0042 JÍLOVIŠTĚ - LÍŠNICE

K.ú. - p.č.: Klíнец , Líšnice u Prahy , Jíloviště

Stavebník: Pontex, spol. s r.o. , Bezová 1658/1 , 14700 Praha

Účel stanoviska: Informace o výskytu sítí (formát PDF)

GasNet, s.r.o., jako provozovatel distribuční soustavy (PDS) a technické infrastruktury, zastoupený GridServices, s.r.o., vydává toto stanovisko:

V zájmovém území vyznačeném v příloze tohoto stanoviska, nejsou umístěna žádná provozovaná plynárenská zařízení a plynovodní přípojky ve vlastnictví nebo správě GasNet, s.r.o.. Mohou se zde nacházet plynárenská zařízení jiných vlastníků či správců, případně i dlouhodobě nefunkční/neprovozovaná plynárenská zařízení bez dostupných informací o jejich poloze a vlastnictví.

V rozsahu území vyznačeného v příloze souhlasíme s povolením stavby dle zákona 183/2006 Sb. ve znění pozdějších předpisů např. s vydáním územního rozhodnutí, zjednodušeným územním řízením, vydáním územního souhlasu, uzavřením veřejnoprávní smlouvy, ohlášením, stavebním povolením, veřejnoprávní smlouvou o provedení stavby nebo oznámením stavebního záměru s certifikátem autorizovaného inspektora.

V případě uzavření veřejnoprávní smlouvy nebude GasNet, s.r.o. ani GridServices, s.r.o., jako zmocněnec GasNet, s.r.o., účastníkem územního ani stavebního řízení a nebudou uvedeni ve třetích osobách veřejnoprávní smlouvy.

Platí pouze pro území vyznačené v příloze tohoto stanoviska a to 24 měsíců ode dne jeho vydání.

Stanovisko bylo vygenerováno na základě vaší žádosti automaticky.

V případě dotčení pozemku v majetku společnosti GasNet, s.r.o. je třeba dále projednat smluvní vztah k tomuto pozemku.

Kontakt na projednání naleznete na adrese www.gasnet.cz/cs/kontakt-ni-system/, činnost "Smluvní vztahy - pozemky a budovy plynárenských zařízení", případně na NONSTOP zákaznické lince 800 11 33 55.

GridServices, s.r.o.

Plynárenská 499/1

Zábrdovice

602 00 Brno

T +420532221111

F +420545578571

E info@gridservices.cz

I www.gridservices.cz

IČ: 27935311

DIČ: CZ27935311

Zapsán do obchodního rejstříku:

Krajský soud v Brně

oddíl C, vložka 57165

26.07.2007


Bankovní spojení:
Československá obchodní banka,
a.s.

Číslo účtu: 17837923

Kód banky: 0300

Za správnost a úplnost dokumentace předložené s žádostí včetně jejího souladu s platnými předpisy plně zodpovídá její zpracovatel. Stanovisko nenahrazuje případná další stanoviska k jiným částem stavby.

V případě další korespondence nebo jednání (např. změna stavby) uvádějte naši značku - 5001949481 a datum tohoto stanoviska. Kontakty jsou k dispozici na www.gridservices.cz nebo NONSTOP zákaznická linka 800 11 33 55.

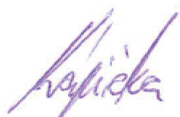

GasNet, s.r.o.
zastoupená společností GridServices, s.r.o., IČ 279 35 311
Jaroslav Kápička
Vedoucí zpracování externích požadavků
Odbor zpracování externích požadavků

Přílohy: Orientační zakres plynárenského zařízení

Provozovatel DS: GasNet, s.r.o.; Stavebník: Pontex, spol. s r.o., Bezová 1658/1, 14700 Praha. K.ú.: Klíneč, Lišnice u Prahy, Jíloviště.



Legenda:

linie plynovodu	NTL	STL	VTL	WTL	nefunkční	plánovaná stavba před realizací	ve výstavbě, neuvedeno do provozu
regulační stanice							
ochranné zařízení							
kabel							
elektropřípojka							
kabel protikorozní ochrany							
anodové uzemnění							
stanice katodové ochrany							
pásmo vlivu anodového uzemnění SKAO							

**Pontex, spol. s r.o.
Bc. Lubomír Hošek
Bezová 1658/1
147 00 Praha
IČ: 40763439**

Vyjádření k technické infrastruktuře – silnice III/1025 BOJOV - KLÍNEC

Na základě Vaší žádosti č. 2019280348 ze dne 18.6.2019 Vám sdělujeme, že v místě realizace akce „III/1025 BOJOV - KLÍNEC, REKONSTRUKCE SILNICE; STAVBA 1 - SILNICE III/1025 A III/0042 JÍLOVIŠTĚ- LÍŠNICE“ se nenachází technická infrastruktura ve vlastnictví či správě naší společnosti.

S pozdravem



ITES spol. s r.o.
Jaroslava Šípka 486
273 03 Stochov
IČ: 47539801

Kladno 18.6.2019

Ing. Rostislav Kvarda
výrobní ředitel


Evid. č. žádosti: 2019280348

Pořadové číslo polygonu: 1

Katastrální území: Jíloviště (Praha-západ) 660175; Klíнец (Praha-západ) 666343; Líšnice u Prahy (Praha-západ) 685054

Popis polygonu: Zájmové území

Polygon 1 - Mapa širších vztahů

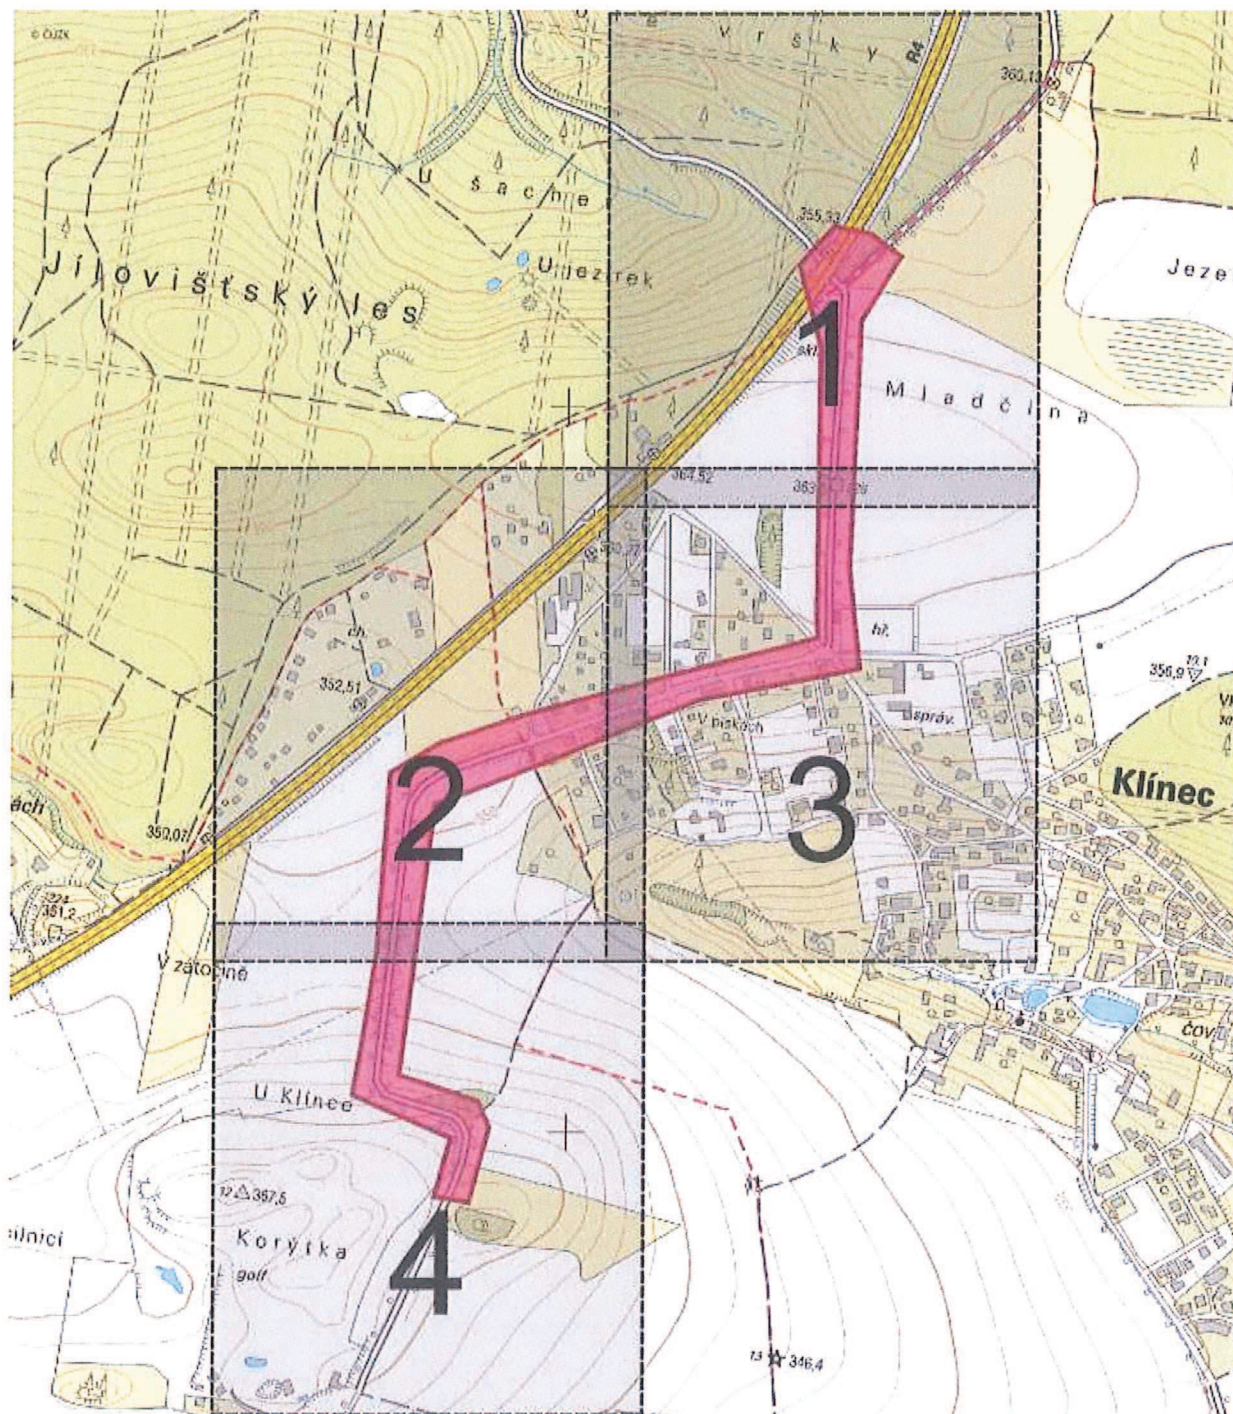

Podkladová data © CÚZK



Obec Klínek

Klínek 138, 252 10 Mníšek pod Brdy

Vyřizuje: Markéta Polívková

Telefon:

E-mail:

Obec Klínek

Datum: 20.06.2019

Číslo jednací: 00878/19

Spisová značka:

Vaše značka:

Pontex, spol. s r.o.
Bc. Lubomír Hošek
Bezová 1658/1
14714 Praha 4

Vyjádření k existenci sítí

v zájmovém území stavby III/1025 Bojov-Klínek, rekonstrukce silnice, stavba 1 – silnice III/1025 a III/0042 Jíloviště-Lišnice, dle Vaší žádosti č. 2019280348 ze dne 18. 6. 2019 jsou uloženy sítě v majetku nebo správě obce Klínek – vodovod, kanalizace a veřejné osvětlení.

Zákres vedení vodovodu a kanalizace poskytuje 1. SčV, a. s. Zákres veřejného osvětlení je v příloze tohoto vyjádření a je dostupný na www.obecklinec.eu v sekci obec-geoportál-pasporty. Zákres je pouze orientační, skutečné uložení sítí je potřeba ověřit před vlastním zahájením stavby.


Bc. Markéta Polívková
starostka obce

IČ: 00640719

DIČ: CZ00640719

Datová schránka: fyvank5

Bank. účet: 388079359/0800

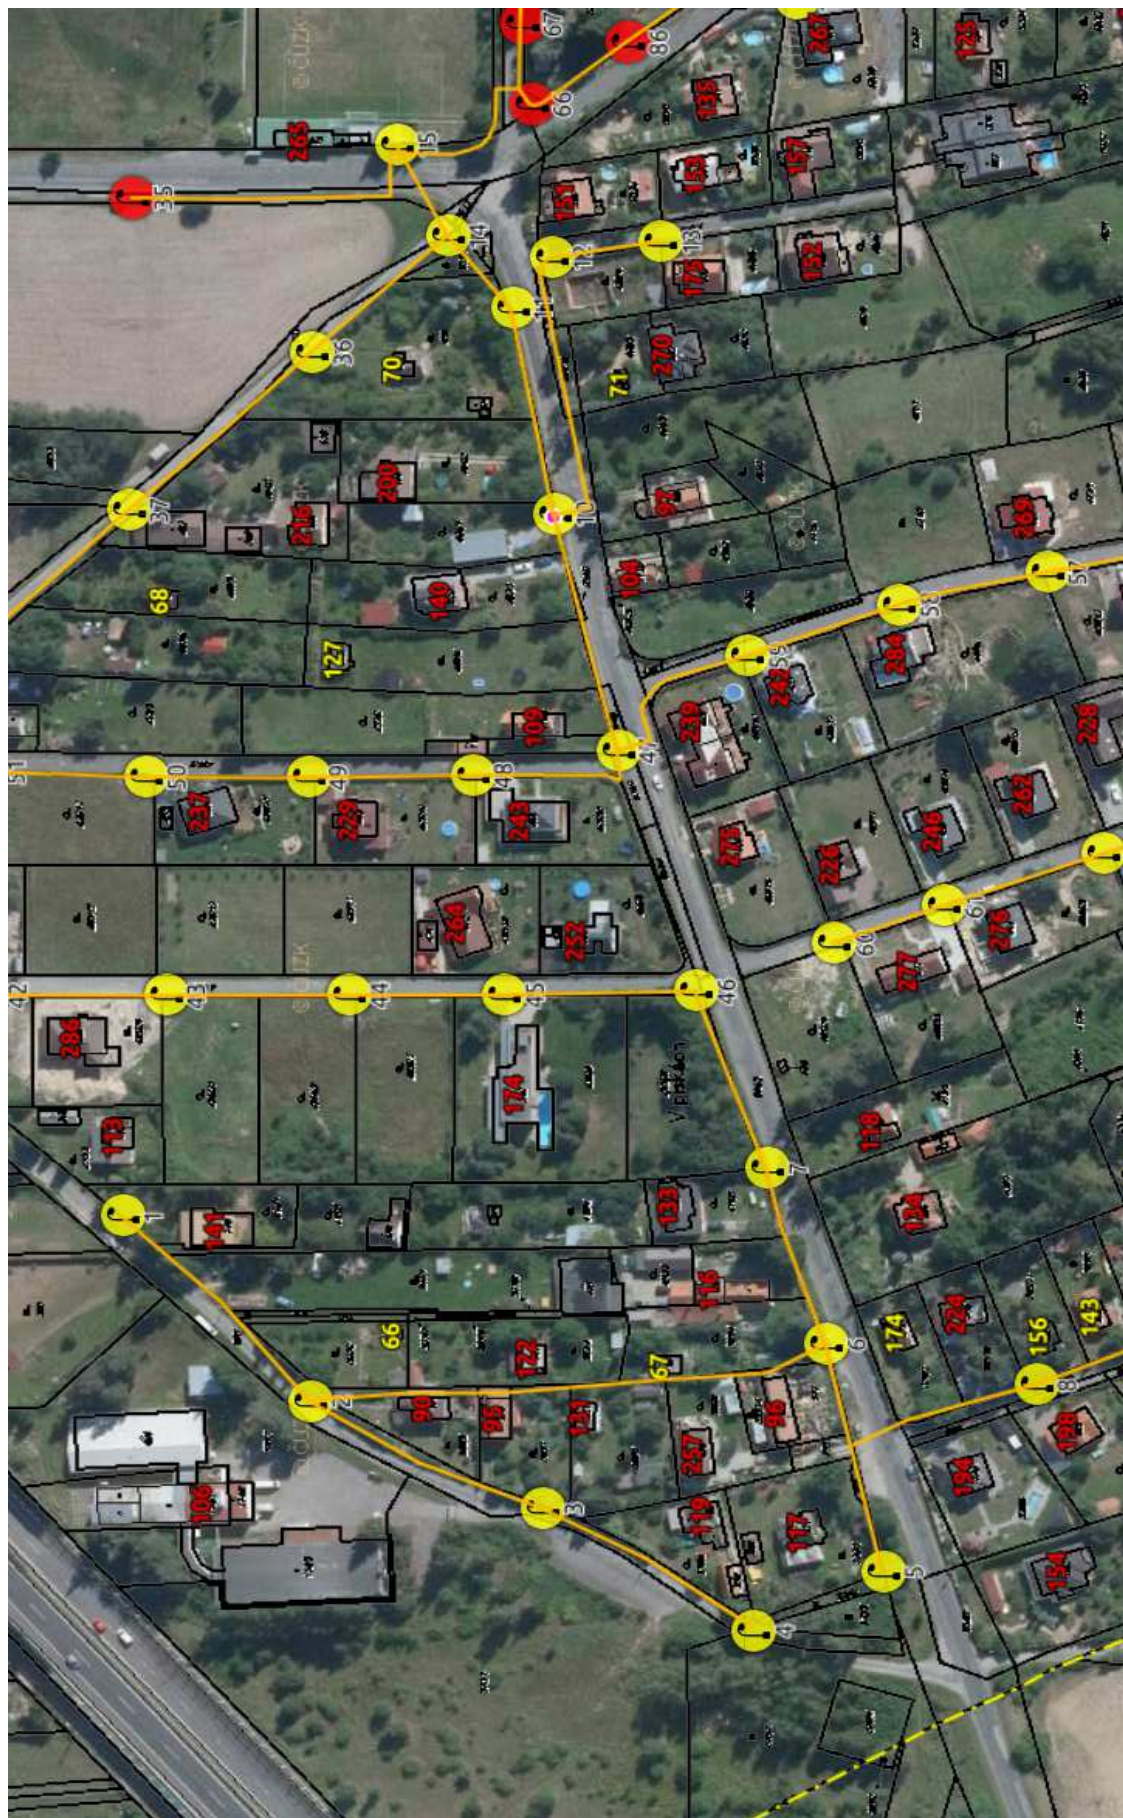



Vyřizuje: Dundáček Petr

E-mail: petr.dundacek@t-mobile.cz

Pontex, spol. s r.o.
Bc. Lubomír Hošek
Bezová 1658/1
14700 Praha

Naše značka: **E24105/19**

V Praze dne: **18.6.2019**

Vyjádření a stanovení podmínek pro udělení souhlasu s umístěním stavby v ochranném pásmu sítě technické infrastruktury (TI) společnosti T-Mobile Czech Republic a.s.

Vydané podle § 101 ZÁKONA Č. 127/2005 Sb., o elektronických komunikacích a o změně některých souvisejících zákonů (zákon o elektronických komunikacích – dále jen ZEK), ve znění pozdějších předpisů a §161 zákona č. 183/2006 Sb., o územním plánování a stavebním řádu (stavební zákon) či dle dalších příslušných právních předpisů

Věc: III/1025 BOJOV - KLÍNEC, REKONSTRUKCE SILNICE; STAVBA 1 - SILNICE III/1025 A III/0042 JÍLOVIŠTĚ - LÍŠNICE

Stupeň: Jiný důvod

Na základě předložených projektových podkladů dáváme **souhlasné stanovisko k vydání Územního souhlasu / rozhodnutí (Stavebního povolení) a následně souhlas s realizací stavby.**

Dle předložených dokladů nedojde ke kolizi s technickou infrastrukturou společnosti **T-Mobile Czech Republic a.s.**

Toto stanovisko má platnost 1 rok.

Vydané stanovisko nelze prodloužit. Po uplynutí platnosti zadejte žádost o nové stanovisko.



1075

.....
Ochrana sítí
Technologický úsek

V případě doplňujících dotazů vždy uvádějte v „Předmětu“ e-mailu číslo jednací.

Příloha č. 1

Rekapitulace žádosti o vyjádření k existenci sítě elektronických komunikací

Číslo žádosti: **E24105/19**
Název stavby /akce: **III/1025 BOJOV - KLÍNEC, REKONSTRUKCE SILNICE; STAVBA 1 - SILNICE III/1025 A III/0042 JÍLOVIŠTĚ - LÍŠNICE**
Datum podání žádosti: **18.6.2019**
Důvod žádosti: **Jiný důvod**
Popis jiného důvodu žádosti: **Existence sítí**
Poznámka:

Žadatel

Firma / organizace: **Pontex, spol. s r.o.**
IČ: **40763439**
DIČ:
Kontaktní osoba: **Bc. Lubomír Hošek**
Adresa: **Bezová 1658/1**
Město / obec: **Praha**
PSČ: **14700**
Stát:
E-mail: **hosek@pontex.cz**
Telefonní číslo: **+420724553360**

Stavebník

Firma / organizace:
Kontaktní osoba:
Adresa:
Město / obec:
PSČ:
Stát:
E-mail:
Telefonní číslo:

Stavba

Výška nad terénem (metry): **0 m**
Projektant:
Druh stavby: **Ostatní**
Hodnota projektu:
Měsíc zahájení stavby:
Měsíc ukončení stavby:

Odeslání stanoviska

E-mail: **hosek@pontex.cz**

Příloha č. 2

Situační plánek

Zájmová oblast (zájmové oblasti) zadaná žadatelem

**Legenda:**

	Optické trasy TMCZ 1		Optické trasy TMCZ 2 a sítě PASNET		Elektro trasy NN		Základnové stanice
	Optická technologie TMCZ 1		Optická technologie TMCZ 2 a sítě PASNET		Elektro technologie NN		Základnové stanice s elektropřipojkou
	Mikrovlnné (MW) spoje						Body sítě

Druhy sítí:

	Geodeticky zaměřené		Přibližný průběh		Plánovaný průběh		Nadzemní vedení
--	---------------------	--	------------------	--	------------------	--	-----------------

Geometrie zájmové oblasti (zájmových oblastí) žádosti ve formátu WKT a souřadnicovém systému S-JTSK. Zkopírováním textu lze geometrii zobrazit v jakémkoli softwaru podporujícím formát WKT.

POLYGON((-751580.05 -1061762.2,-751630.32 -1061751.62,-751679.27 -1061804.53,-751648.84 -1061918.31,-751652.81 -1062292.69,-751651.35 -1062317.91,-751715.71 -1062335.46,-751869.43 -1062374.35,-752060.2 -1062425.29,-752177.81 -1062464.18,-752246.33 -1062504.93,-752263.93 -1062753.11,-752298.19 -1062949.43,-752161.14 -1063008.69,-752182.44 -1063089.26,-752135.21 -1063097.59,-752107.43 -1062993.88,-752122.24 -1062957.76,-752232.44 -1062920.72,-752183.36 -1062548.45,-752021.31 -1062486.41,-751816.65 -1062404.91,-751592.55 -1062361.39,-751607.37 -1062223.41,-751591.62 -1061882.63,-751536.99 -1061793.73,-751580.05 -1061762.2))

Pontex, spol. s r.o.
Lubomír Hošek
Bezová 1658/1
147 00 Praha

V Praze, 18.6.2019

Naše zn.: **MW9910132504124627**

Věc: vyjádření k žádosti k akci **"III/1025 BOJOV - KLÍNEC, REKONSTRUKCE SILNICE; STAVBA 1 - SILNICE III/1025 A III/0042 JÍLOVIŠTĚ - LÍŠNICE"**

Sdělujeme Vám, že společnost Vodafone Czech Republic a.s., se sídlem Praha 5, náměstí Junkových 2, IČ: 25788001, zapsaná dne 13.8. 1999 v obchodním rejstříku vedeném Městským soudem v Praze pod spisovou značkou B.6064 na základě předložené dokumentace ze dne **18.6.2019**

souhlasí s realizací projektu.

Ve vámi zadaném zájmovém území a v uvedené výšce (výška stavby: 0 m, výška jeřábu: 0 m) se nenachází žádné podzemní ani nadzemní vedení naší společnosti.

Platnost vyjádření je **1 rok** od data vydání.

S pozdravem

v.z. Ing. Kateřina Rendeková
 Vodafone Czech Republic a.s.
 Náměstí Junkových 2
 155 00 Praha 5


Vodafone Czech Republic a.s.
 náměstí Junkových 2, 155 00 Praha 5
 IČO: 25788001, DIČ: CZ25788001
 tel: 776 971 111, fax: 776 971 192
 -60-

Tel.: 607 105 305
 E-mail: west@vodafone.cz

Seznam příloh/přiložených souborů:

Zadost_MW9910132504124627.pdf

Žádost o vyjádření k existenci sítí č. MW9910132504124627

Identifikační údaje žadatele / stavebníka

Fyzická osoba

Typ:

Adresa sídla/bydliště

Identifikační údaje zástupce žadatele /stavebníka

Právnícká osoba

Typ:

Firma: Pontex, spol. s r.o.

Jméno: Lubomír

Příjmení: Hošek

Telefon: +420 724 553 360

E-mail: hosek@pontex.cz

Adresa sídla/bydliště

Ulice: Bezová

Č.p. (č.ev.) / č.o.: 1658 / 1

Obec: Praha

PSC: 14700

Důvod žádosti o vyjádření

Název stavby: III/1025 BOJOV - KLÍNEC, REKONSTRUKCE SILNICE; STAVBA 1 - SILNICE
III/1025 A III/0042 JÍLOVIŠTĚ - LÍŠNICE

Typ stavby: Ostatní

Stupeň žádosti: Jiný

Výška stavby: 0 m

Výška jeřábu: 0 m

Zájmové území

Kresba 1:



Dotčené KÚ:

Jíloviště (660175)
Klíneček (666343)
Líšnice u Prahy (685054)

Datum: 18.6.2019

Zadáno: Portál MAWIS

Informace podle zákona č. 127/2005 Sb., o elektronických komunikacích, č. 101/2000 Sb., o ochraně osobních údajů a o změně některých zákonů a dalšími souvisejícími právními předpisy.

Společnost Position s.r.o., se sídlem Londýnská 665/45, 120 00 Praha 2, IČ 26422816, zapsaná v obchodním rejstříku vedeném Městským soudem v Praze, oddíl C, vložka 81053 („Position“) a společnost Vodafone Czech Republic s., se sídlem nám. Junkových 2808/2, 155 00 Praha 5, IČ 25788001, zapsaná v obchodním rejstříku vedeném Městským soudem v Praze, oddíl B, vložka 6064 („Vodafone“) Vás tímto informují, že shromážděné osobní údaje v rozsahu Vaše jméno, příjmení, bydliště, e-mailová adresa a telefonní číslo bude Position a Vodafone zpracovávat za účelem jejich použití při realizaci povinností v souvislosti se žádostí o stanovisko nebo vyjádření pro řízení podle zákona č. 183/2006 Sb., o územním plánování a stavebním řádu (stavební zákon), a to automatizovaným způsobem nebo v tištěné podobě s tím, že Vaše osobní údaje nebudou zpřístupněny jiným osobám. Vaše osobní údaje poskytujete dobrovolně.

Dále Vás informujeme o Vašem právu žádat o vysvětlení popř. o odstranění nežádoucího stavu, především domníváte-li se, že jsou Vaše osobní údaje zpracovávány v rozporu s ochranou Vašeho soukromého a osobního života nebo v rozporu se zákonem.

Váš dopis Č.j.:
Ze dne: 18.06.2019
Naše značka: O191-10688/2019
Vyřizuje: Kubásková
Tel.: tel.: +420 311 747 137
E-mail: technicka.kancelar@vakberoun.cz
Datum: 02.07.2019

Pontex, spol. s.r.o.
Bc. Lubomír Hošek
Bezová 1658/1
147 00 PRAHA

Věc: Existence sítí

**Název stavby: „III/1025 Bojov-Klínec, rekonstrukce silnice, stavba 1 – silnice
III/1025 a III/0042 Jíloviště-Líšnice“**

Místo stavby: k.ú. Jíloviště, Klínec, Líšnice u Prahy

Předložené podklady:

- žádost o vyjádření, zájmová území v KM, mapa širších vztahů

Sdělujeme, že ve Vámi vyznačeném zájmovém území stavby **naše společnost neprovozuje ani nevlastní** žádná vodohospodářská zařízení.



Ing. Roman Badin, MBA
technický ředitel
Vodovody a kanalizace Beroun, a.s.
Mostníkovská 255/3, Beroun-Závodí
266 01 Beroun, www.vakberoun.cz
Tel. 311 747 111, 800 100 663 ☎
IČ: 46356975, DIČ: CZ46356975

Příloha: ověřená situace širších vztahů

Platnost tohoto vyjádření je jeden rok ode dne jeho vystavení.


Evid. č. žádosti: 2019280348

Pořadové číslo polygonu: 1

Katastrální území: Jíloviště (Praha-západ) 660175; Klínek (Praha-západ) 666343; Líšnice u Prahy (Praha-západ) 685054

Popis polygonu: Zájmové území

Polygon 1 - Mapa širších vztahů

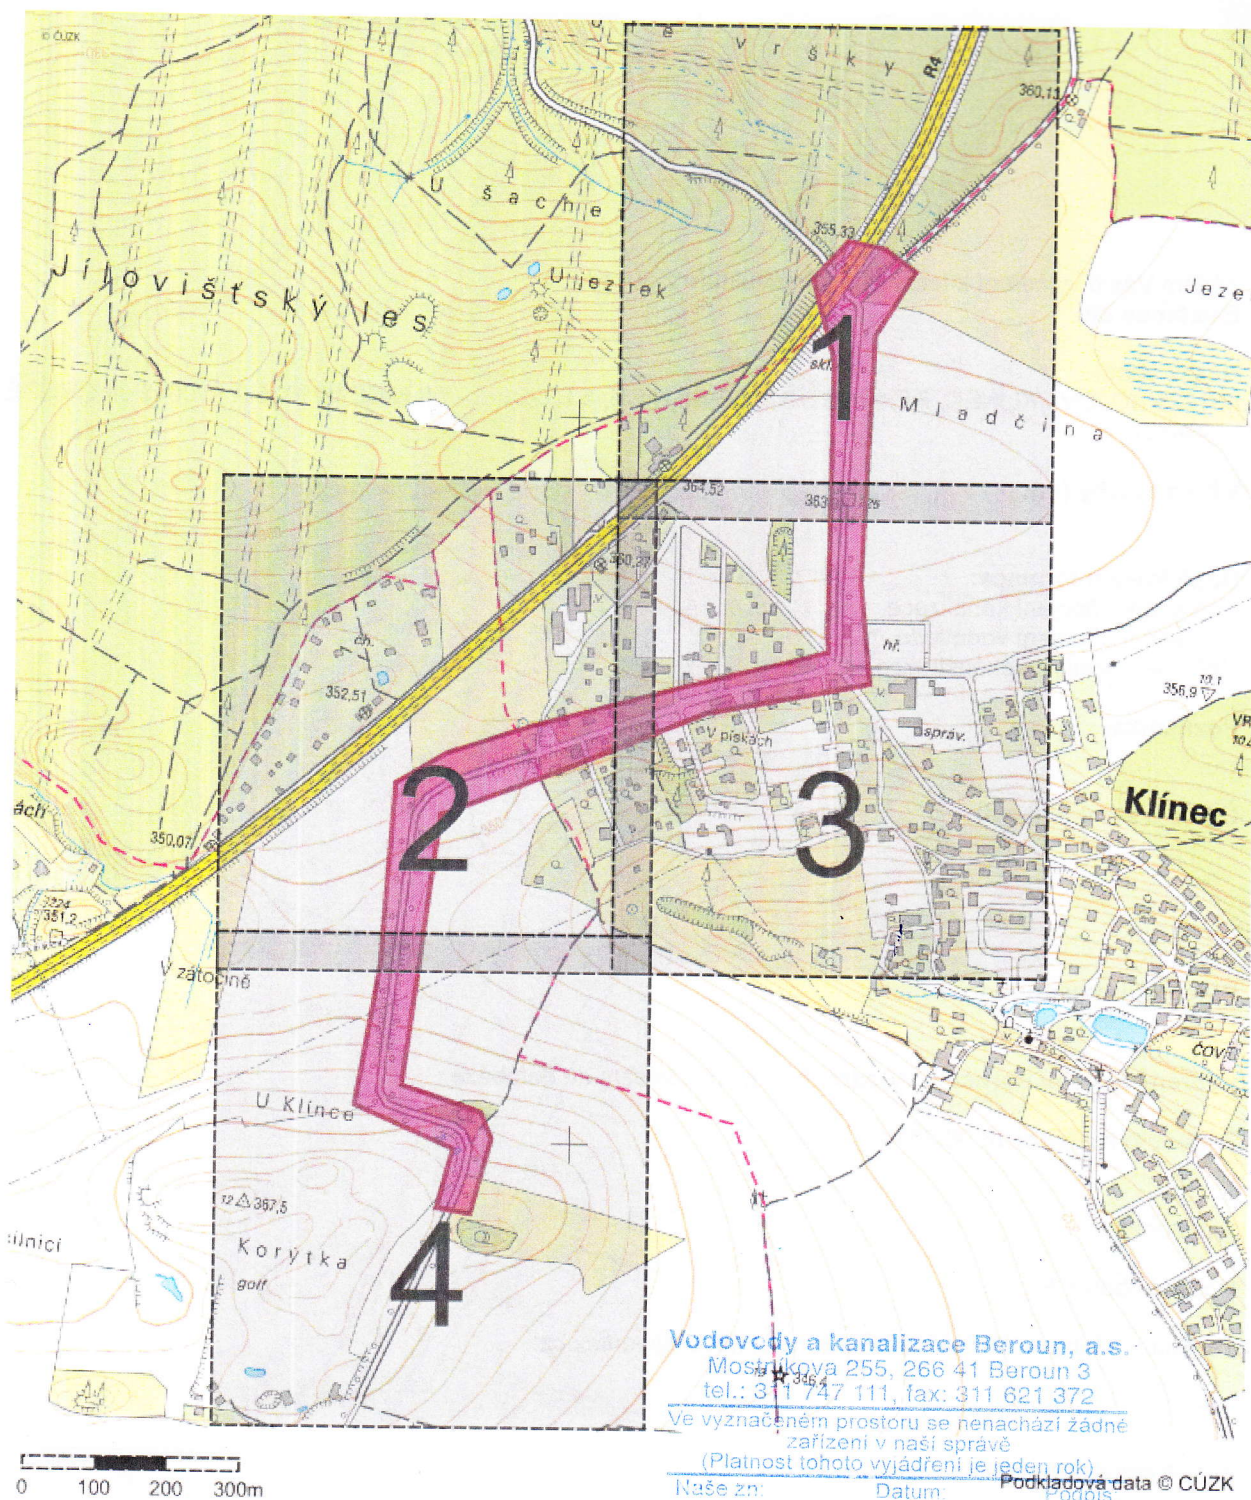

0191-10688/2019 2.7.2019 *fuery*

Pontex, spol. s r.o.
Bc. Lubomír Hošek
Bezová 1658/1
147 14 praha

Číslo jednací 1201910114

Datum 18.6.2019

Vyřizuje Ludvík Svoboda

telefon +420 725 079 661

e-mail Ludvik.Svoboda@cdt.cz

Věc: **Souhrnné stanovisko k existenci komunikačního vedení a zařízení ve správě ČD - Telematika a.s. .**

Název stavby: **III/1025 BOJOV - KLÍNEC, REKONSTRUKCE SILNICE; STAVBA 1 - SILNICE III/1025 A III/0042
JÍLOVIŠTĚ - LÍŠNICE**


Při realizaci výše uvedené stavby **NEDOJDE** ke styku se sítí elektronických komunikací, která je chráněna ochranným pásmem dle §102 zák. č. 127/2005 Sb., o elektronických komunikacích.

Toto vyjádření platí pouze pro dokumentaci ověřenou společností ČD - Telematika a.s. a pro rozsah prací na ní vyznačených.

Vyjádření je platné pouze pro zájmové území vyznačené žadatelem včetně důvodu stanoveného žadatelem.

Vyjádření pozbývá platnosti dne 18.6.2021

ČD - Telematika a.s.
Pernerova 2819/2a
130 00 Praha 3

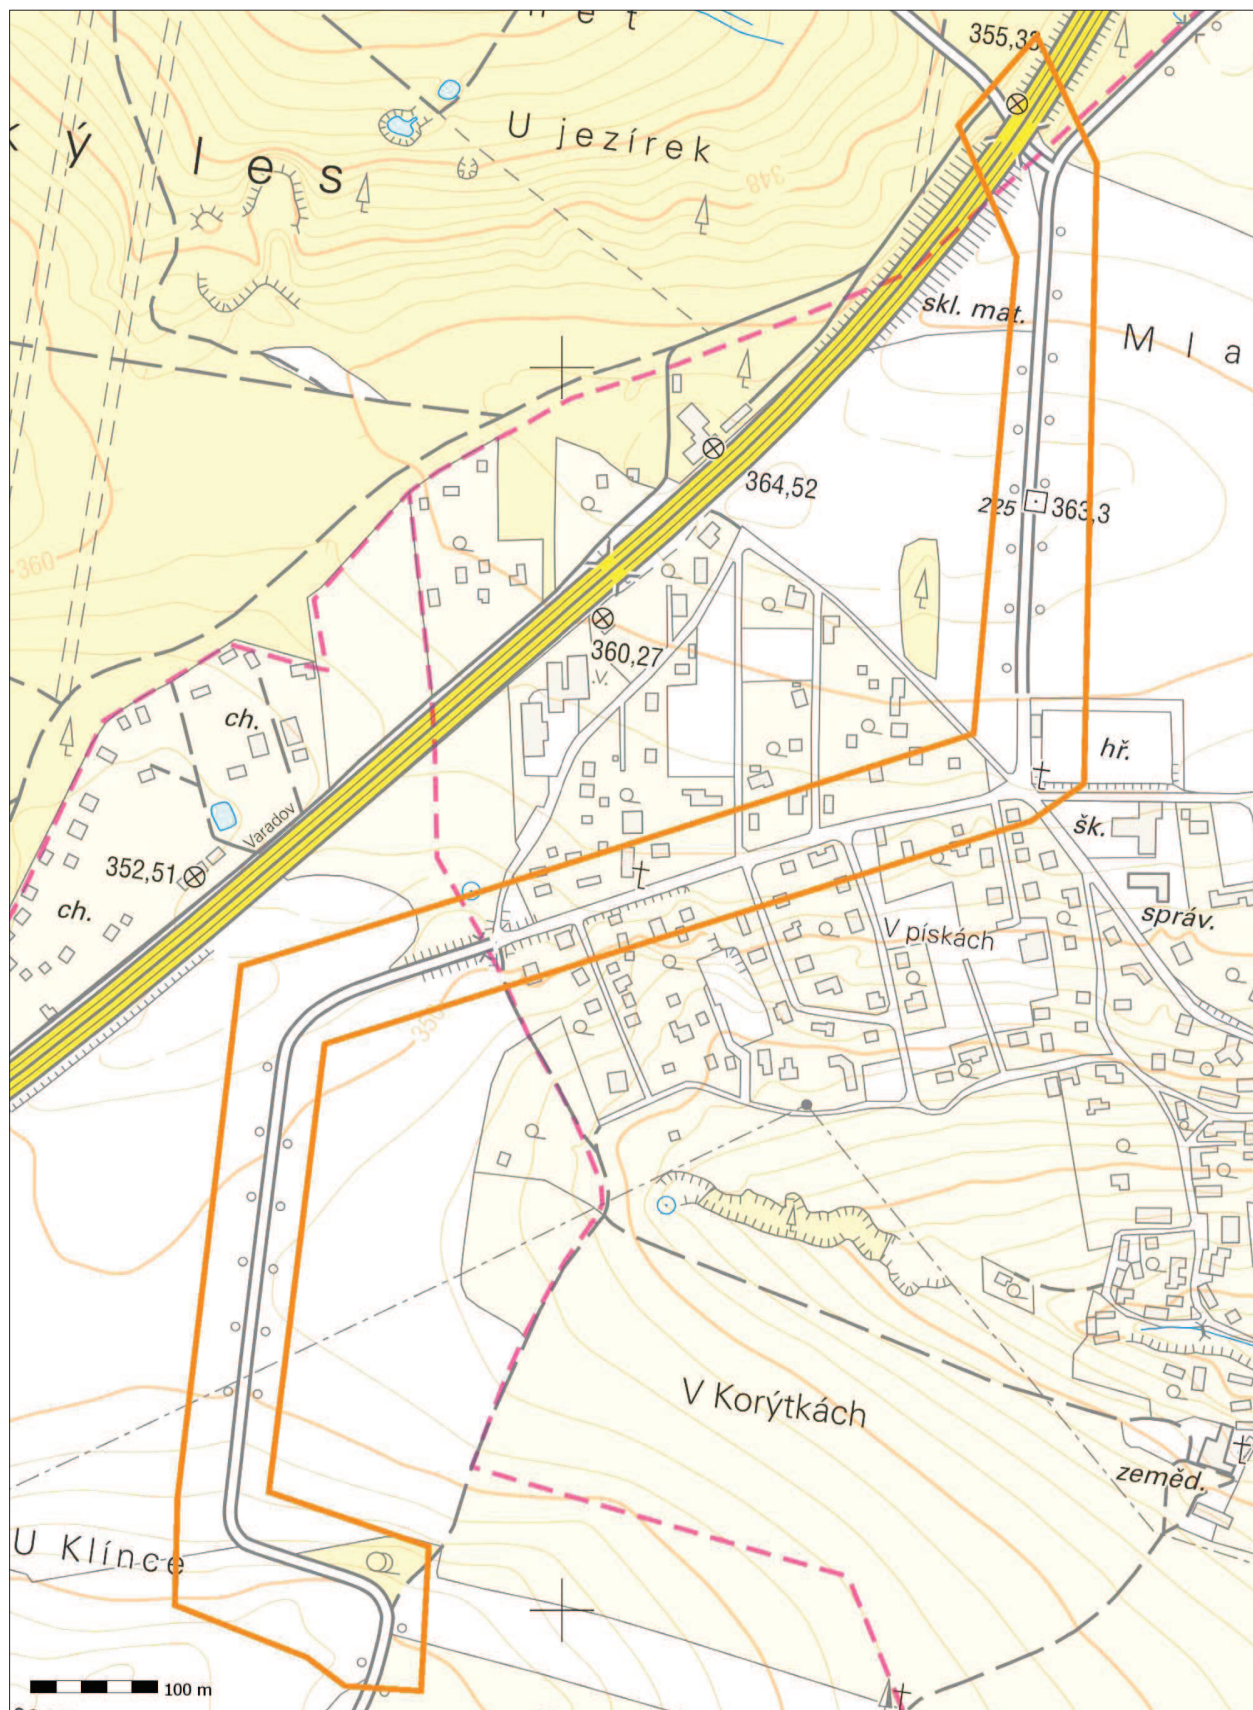

Pontex, spol. s r.o.

NAŠE ZNAČKA
0101130965VYŘÍZENO DNE
18.06.2019

Sdělení o existenci energetického zařízení, sítě pro elektronickou komunikaci nebo zařízení technické infrastruktury v majetku společnosti ČEZ Distribuce, a. s., pro akci:

III/1025 BOJOV - KLÍNEC, REK. SILNICE; STAVBA 1 - SILNICE III/1025 A III/0042 JÍLOVIŠTĚ - LÍŠNICE

Vážený zákazníku,

Na základě Vaší žádosti 0101130965 ze dne 18.06.2019 Vám zasíláme sdělení o existenci energetického zařízení, sítě pro elektronickou komunikaci nebo zařízení technické infrastruktury v majetku společnosti ČEZ Distribuce, a. s., ve Vámi vymezeném zájmovém území.

Dovolujeme si Vás upozornit, že **sdělení nenahrazuje** vyjádření provozovatele distribuční soustavy k projektové dokumentaci pro územní nebo stavební řízení, k připojení nového odběru, zdroje elektrické energie nebo k navýšení rezervovaného příkonu a výkonu a s výjimkou havárií ani souhlas s činností v ochranném pásmu.

Toto sdělení je platné do 18.12.2019 a je jedním z podkladů pro zpracování projektové dokumentace, pokud je taková dokumentace zpracovávána.

V majetku ČEZ Distribuce, a. s., se na Vámi uvedeném zájmovém území nachází nebo ochranným pásmem zasahuje energetické zařízení typu:

	síť NN	síť VN	síť VVN
Podzemní síť	střet	střet	
Nadzemní síť	střet	střet	

Stanice	střet
---------	-------

V majetku ČEZ Distribuce, a. s., se na Vámi uvedeném zájmovém území nachází nebo ochranným pásmem zasahuje síť pro elektronickou komunikaci typu:

	síť pro elektronickou komunikaci
Podzemní síť	
Nadzemní síť	

Zařízení technické infrastruktury zahrnuje zejména vodovodní, kanalizační a plynové přípojky pro objekty ČEZ Distribuce a. s., a dále pak další podzemní a nadzemní zařízení sloužící pro provoz distribuční sítě. V majetku ČEZ Distribuce, a. s., se na Vámi uvedeném zájmovém území nachází nebo ochranným pásmem zasahuje zařízení technické infrastruktury:

	zařízení technické infrastruktury
Nadzemní nebo podzemní	

Energetické zařízení (mimo nadzemních sítí NN), zařízení sítě pro elektronickou komunikaci a zařízení technické infrastruktury je chráněno ochranným pásmem podle § 46 zákona č. 458/2000 Sb., o podmínkách podnikání a o výkonu státní správy v energetických odvětvích a o změně některých zákonů (energetický zákon), ve znění pozdějších předpisů. Přibližný průběh tras energetických zařízení, sítě pro elektronickou komunikaci (v trase kabelového vedení může být uloženo několik kabelů energetických i komunikačních) a tras zařízení technické infrastruktury zasíláme v příloze tohoto dopisu.

V případě existence **podzemních** energetických zařízení, sítě pro elektronickou komunikaci nebo zařízení technické infrastruktury je povinností stavebníka alespoň 14 dní před započatím zemních prací požádat telefonicky na 800 850 860 nebo e-mailem na info@cezdistribuce.cz o tzv. **vytyčení trasy podzemního zařízení**, sítě pro elektronickou komunikaci nebo zařízení technické infrastruktury. O vytyčení lze požádat pouze na základě vydaného sdělení o existenci energetického zařízení, sítě pro elektronickou komunikaci nebo zařízení technické infrastruktury, a to (mimo havárií) nejpozději 30 dní před koncem jeho platnosti.

Dojde-li k obnažení podzemního vedení nebo k poškození energetického zařízení, sítě pro elektronickou komunikaci nebo zařízení se sítí pro elektronickou komunikaci související nebo zařízení technické infrastruktury ve vlastnictví ČEZ Distribuce, a. s., nahlaste nám prosím tuto skutečnost bezodkladně jako poruchu na bezplatnou linku 800 850 860.

Pokud uvažovaná **akce nebo činnost zasáhne do ochranného pásma** nadzemních vedení, trafostanic nebo sítě pro elektronickou komunikaci, popř. bude po vytyčení zjištěno, že zasahuje do ochranného pásma podzemních energetických zařízení nebo zařízení pro elektronickou komunikaci, je nutné písemně požádat společnost ČEZ Distribuce, a. s., o souhlas s činností v ochranném pásmu (formulář je k dispozici na www.cezdistribuce.cz v části Formuláře / Činnosti v ochranných pásmech, kontaktní údaje pro podání Vaší žádosti naleznete v zápatí). Jestliže uvažovaná akce vyvolá potřebu dílčí změny trasy vedení nebo přemístění některých prvků energetického zařízení nebo sítě pro elektronickou komunikaci včetně souvisejícího zařízení, je nutné včas společnost ČEZ Distribuce, a. s., požádat o přeložku zařízení podle § 47 energetického zákona.

Zároveň Vás upozorňujeme, že v zájmovém území se může nacházet taktéž energetické zařízení, sít' pro elektronickou komunikaci nebo zařízení technické infrastruktury, které není v majetku společnosti ČEZ Distribuce, a. s.

V souvislosti s výše uvedeným si Vás dovoluujeme upozornit, že uvedené sdělení včetně jeho příloh obsahuje skutečnosti tvořící obchodní tajemství společnosti ČEZ Distribuce, a. s. Poskytnuté informace jsou dále také důvěrnými informacemi a obchodně citlivými informacemi společnosti ČEZ Distribuce, a. s. Z výše uvedených důvodů si Vás proto společnost ČEZ Distribuce, a. s., dovoluje upozornit, že s poskytnutými informacemi je potřeba nakládat dle platných právních předpisů, v opačném případě se vystavujete postihu ve smyslu platné právní úpravy. V této souvislosti si Vás dále dovoluujeme upozornit, že požadované informace nesmí být předány, sděleny, využity, zpřístupněny, či jiným způsobem postoupeny na jakoukoli třetí osobu bez předchozího prokazatelného souhlasu společnosti ČEZ Distribuce, a. s. Informace o existenci energetického zařízení, sítě pro elektronickou komunikaci a zařízení technické infrastruktury mohou být využity pouze pro účel, pro který byly vyžádány.

S pozdravem

ČEZ Distribuce, a. s.

Děčín, Děčín IV-Podmokly
Teplická 874/8
PSČ 405 02
IČ: 24729035


Přílohy

1. Situační výkres zájmového území
2. Podmínky pro provádění činností v ochranných pásmech energetických zařízení, sítě pro elektronickou komunikaci a zařízení technické infrastruktury

Platí pouze se sdělením číslo 0101130965.

Zakreslené polohy zařízení v příloze jsou pouze informativní.

Situační výkres zájmového území (klad mapových listů)

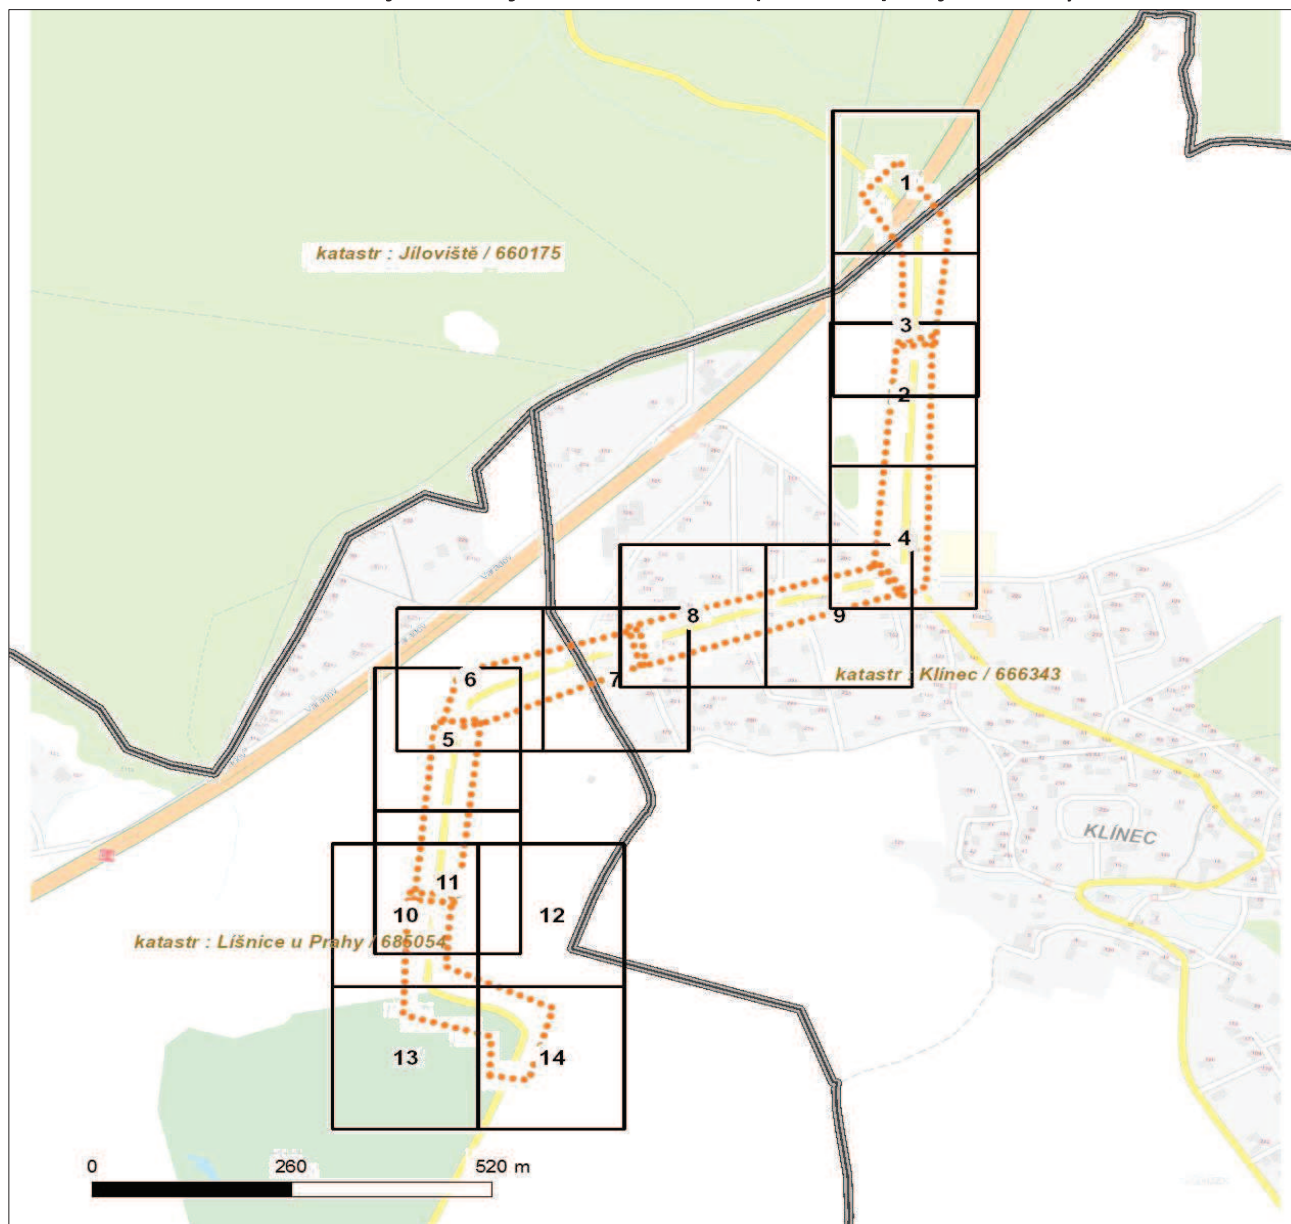

Není-li zobrazena katastrální mapa, zadejte žádost znovu. Katastrální mapa je generována prostřednictvím externí WMS služby, jejíž provoz nezajišťuje společnost ČEZ Distribuce, a. s.


LEGENDA		
Podzemní vedení NN do 1 kV		Nadzemní síť pro elektronickou komunikaci
Nadzemní vedení NN do 1 kV		Podzemní síť pro elektronickou komunikaci
Podzemní vedení VN do 35 kV		HDPE trubka
Nadzemní vedení VN do 35 kV		Souběhy sítí pro elektronickou komunikaci s energetickými sítěmi:
Podzemní vedení VVN 110 kV		Souběh s podzemním vedením NN do 1 kV
Nadzemní vedení VVN 110 kV		Souběh s nadzemním vedením NN do 1 kV
NN přívod odběratele		Souběh s podzemním vedením VN do 35 kV
Zařízení technické infrastruktury		Souběh s nadzemním vedením VN do 35 kV
Cizí energetické vedení		Souběh s podzemním vedením VVN 110 kV
Zájmové území		Souběh s nadzemním vedením VVN 110 kV

V zájmovém území se nachází investiční akce.

Platí pouze se sdělením číslo 0101130965.

Zakreslené polohy zařízení v příloze jsou pouze informativní.

Situační výkres - list 1

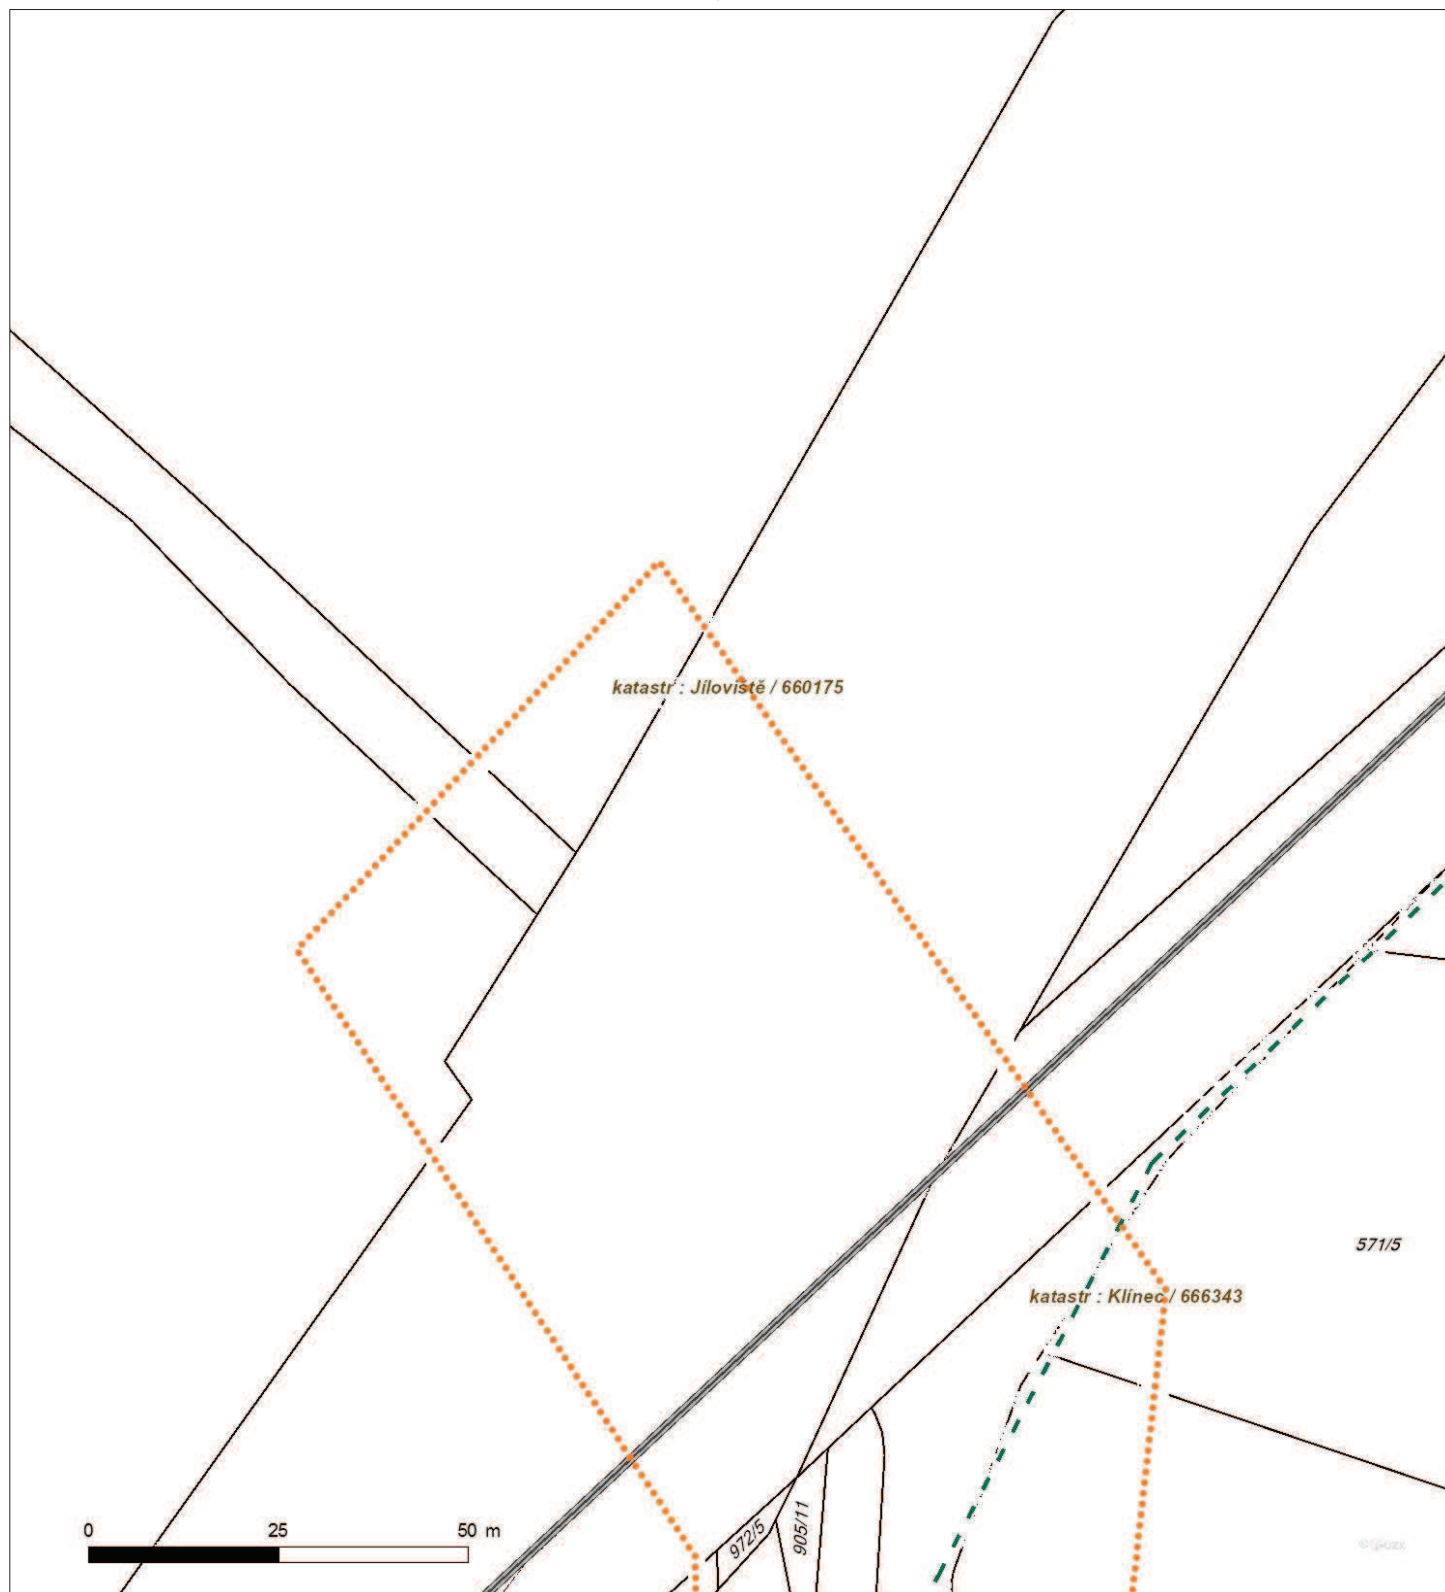

Není-li zobrazena katastrální mapa, zadejte žádost znovu. Katastrální mapa je generována prostřednictvím externí WMS služby, jejíž provoz nezajišťuje společnost ČEZ Distribuce, a. s.



Platí pouze se sdělením číslo 0101130965.

Zakreslené polohy zařízení v příloze jsou pouze informativní.

Situační výkres - list 2




Není-li zobrazena katastrální mapa, zadejte žádost znovu. Katastrální mapa je generována prostřednictvím externí WMS služby, jejíž provoz nezajišťuje společnost ČEZ Distribuce, a. s.

Platí pouze se sdělením číslo 0101130965.

Zakreslené polohy zařízení v příloze jsou pouze informativní.

Situační výkres - list 3

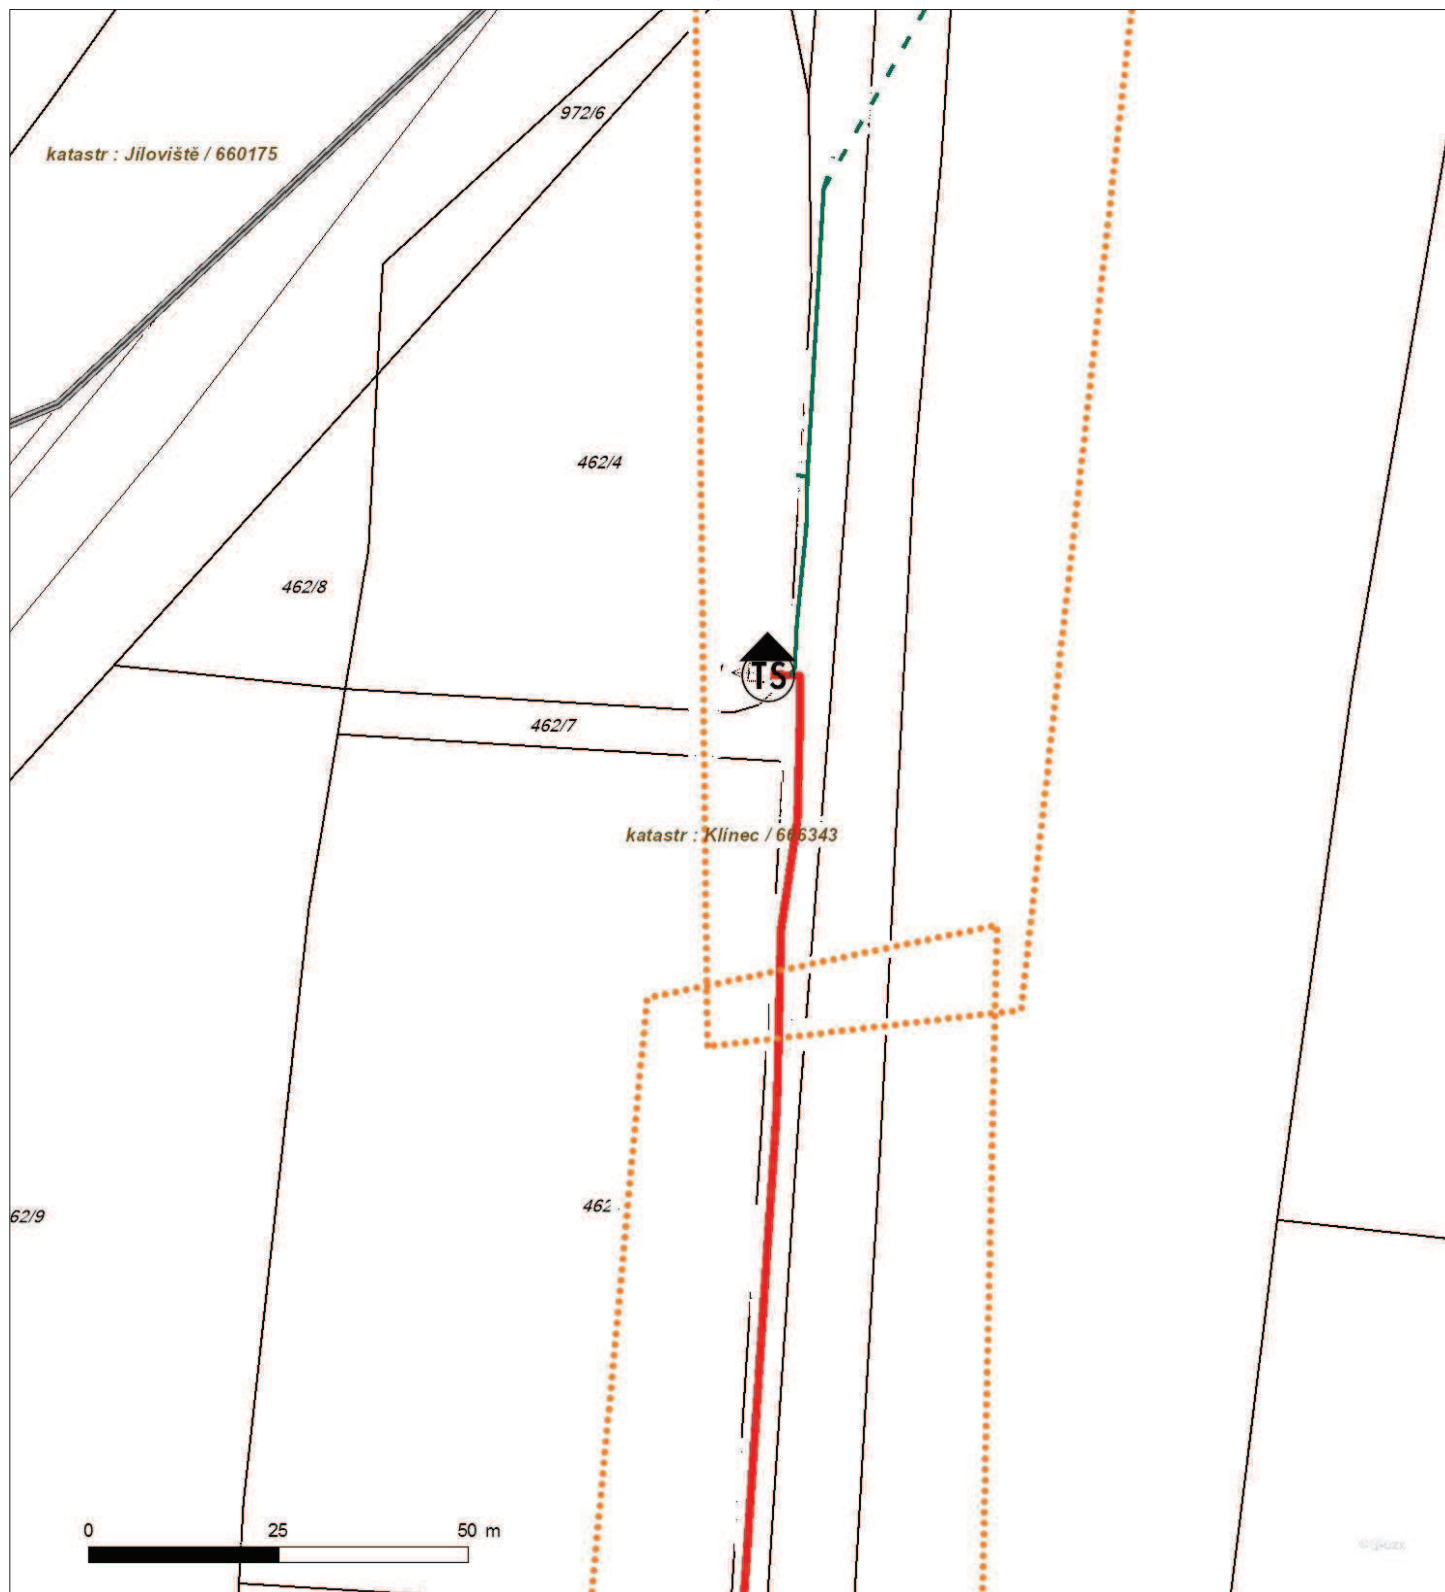


Není-li zobrazena katastrální mapa, zadejte žádost znovu. Katastrální mapa je generována prostřednictvím externí WMS služby, jejíž provoz nezajišťuje společnost ČEZ Distribuce, a. s.

Platí pouze se sdělením číslo 0101130965.

Zakreslené polohy zařízení v příloze jsou pouze informativní.

Situační výkres - list 4

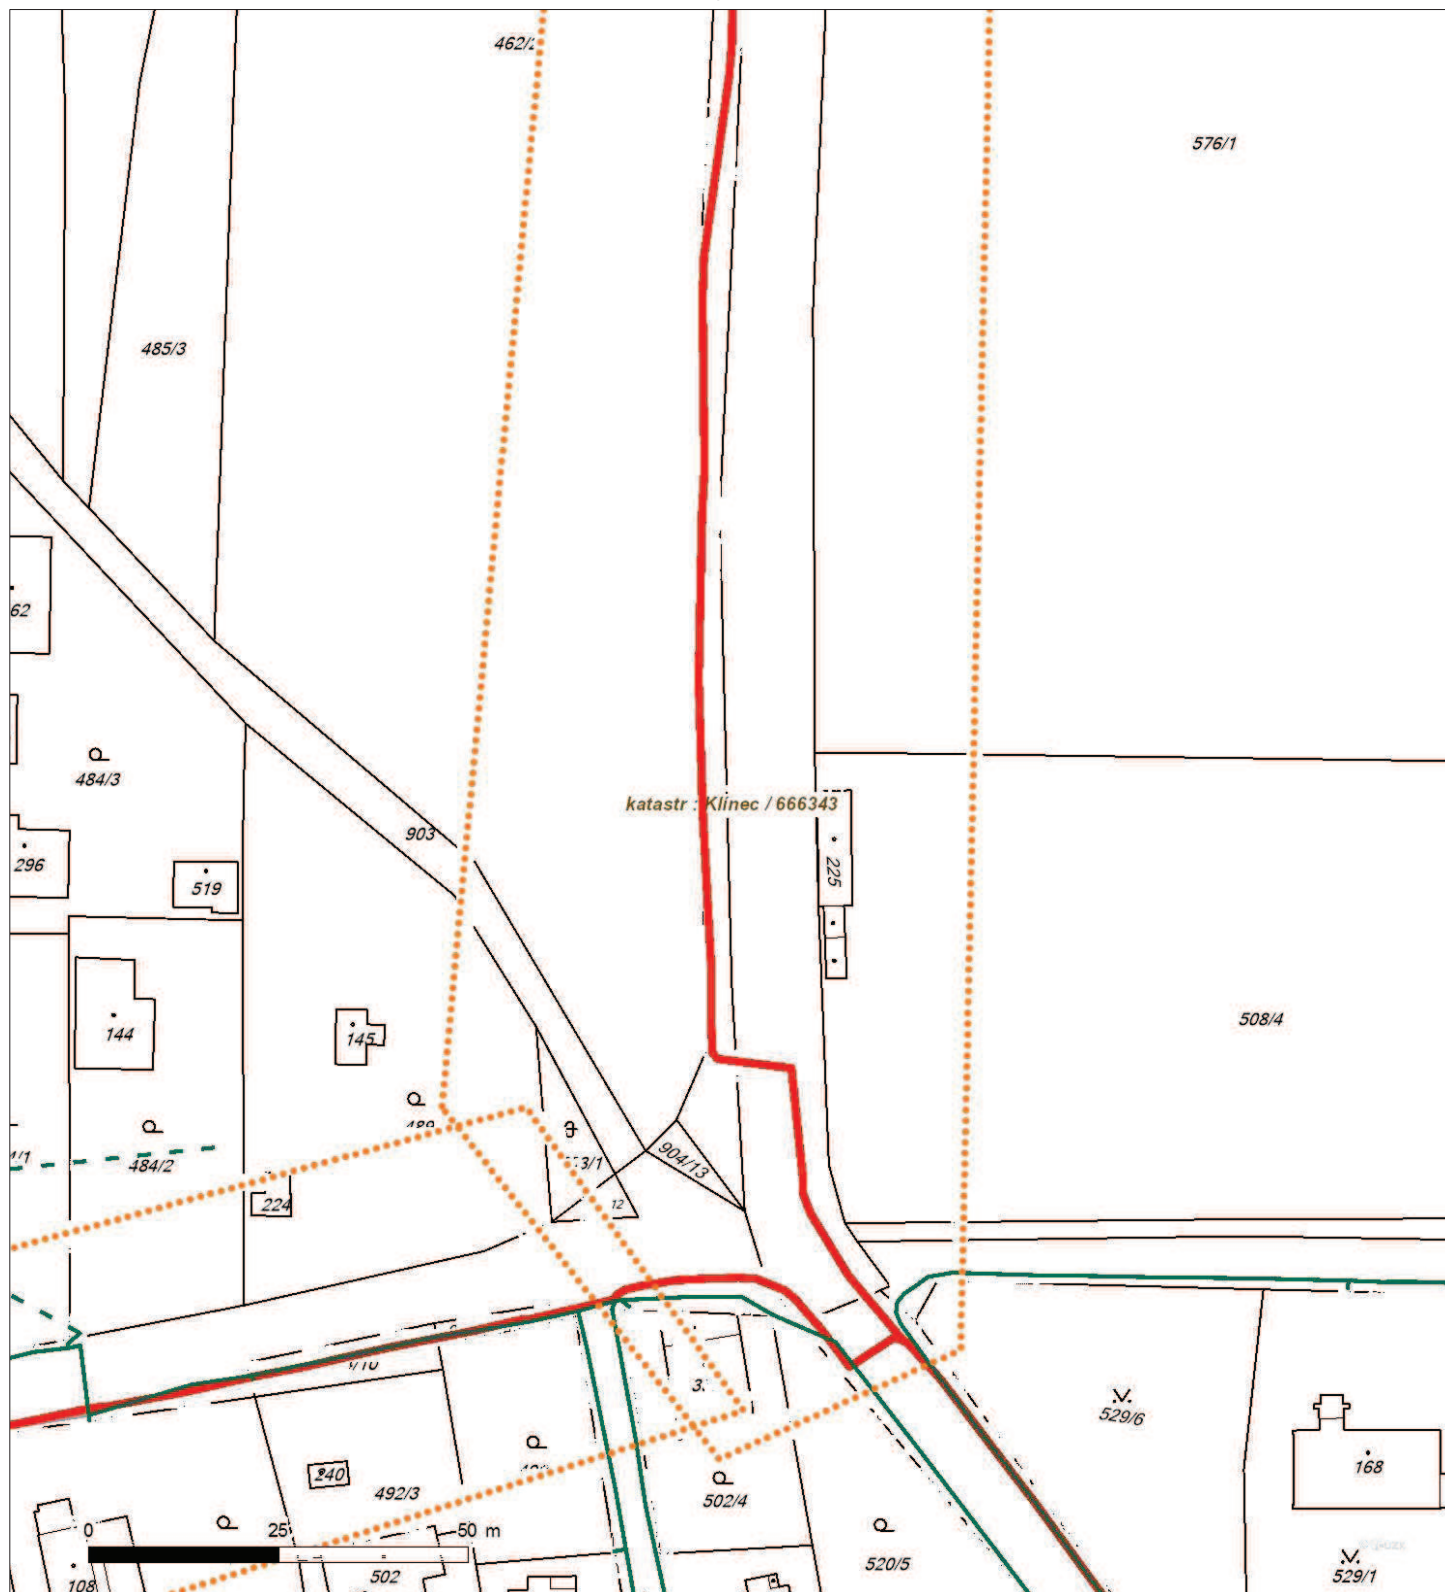

Není-li zobrazena katastrální mapa, zadejte žádost znovu. Katastrální mapa je generována prostřednictvím externí WMS služby, jejíž provoz nezajišťuje společnost ČEZ Distribuce, a. s.

Platí pouze se sdělením číslo 0101130965.

Zakreslené polohy zařízení v příloze jsou pouze informativní.

Situační výkres - list 5




Není-li zobrazena katastrální mapa, zadejte žádost znovu. Katastrální mapa je generována prostřednictvím externí WMS služby, jejíž provoz nezajišťuje společnost ČEZ Distribuce, a. s.

Platí pouze se sdělením číslo 0101130965.

Zakreslené polohy zařízení v příloze jsou pouze informativní.

Situační výkres - list 6

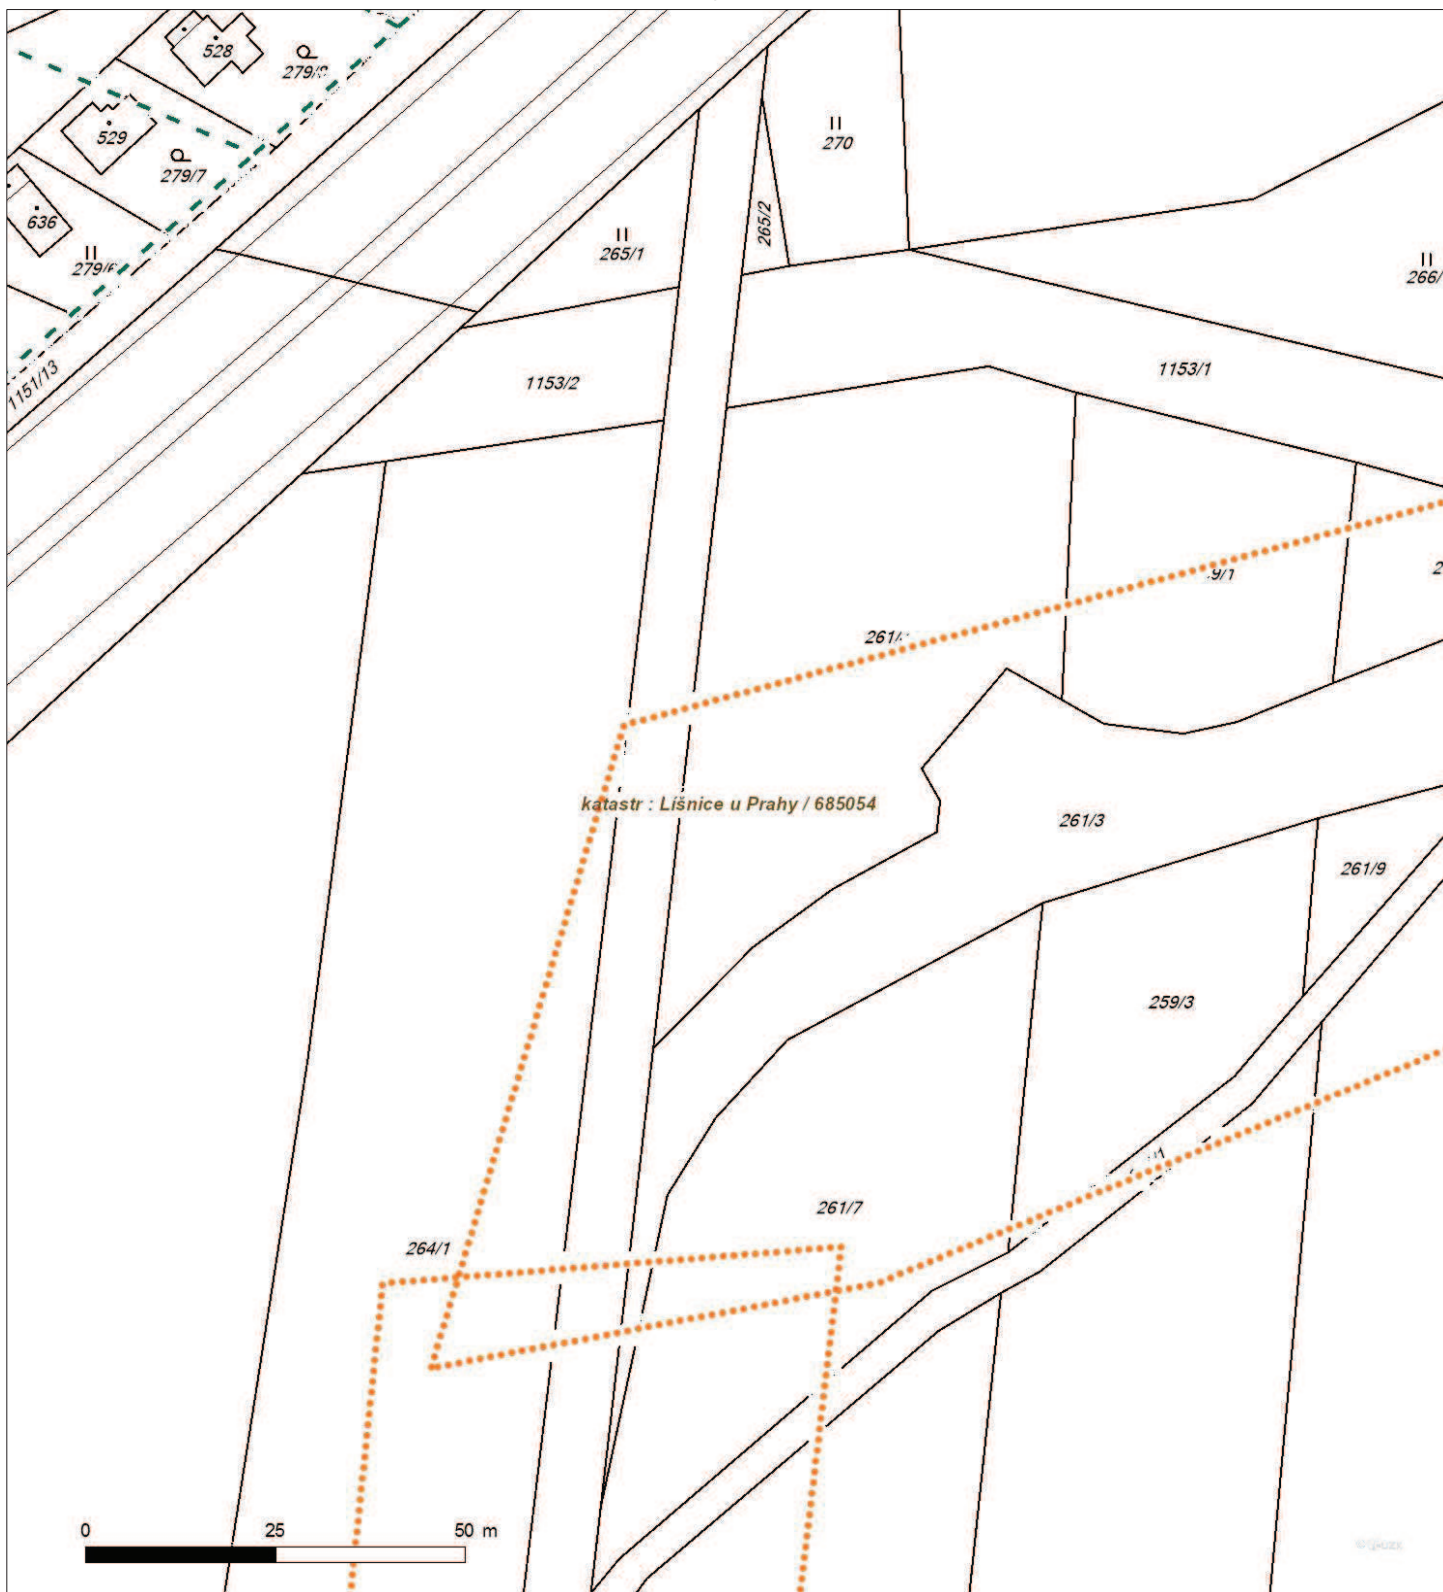

Není-li zobrazena katastrální mapa, zadejte žádost znovu. Katastrální mapa je generována prostřednictvím externí WMS služby, jejíž provoz nezajišťuje společnost ČEZ Distribuce, a. s.

Zakreslené polohy zařízení v příloze jsou pouze informativní.



www.cezdistribuce.cz

Platí pouze se sdělením číslo 0101130965.

Zakreslené polohy zařízení v příloze jsou pouze informativní.

Situační výkres - list 8

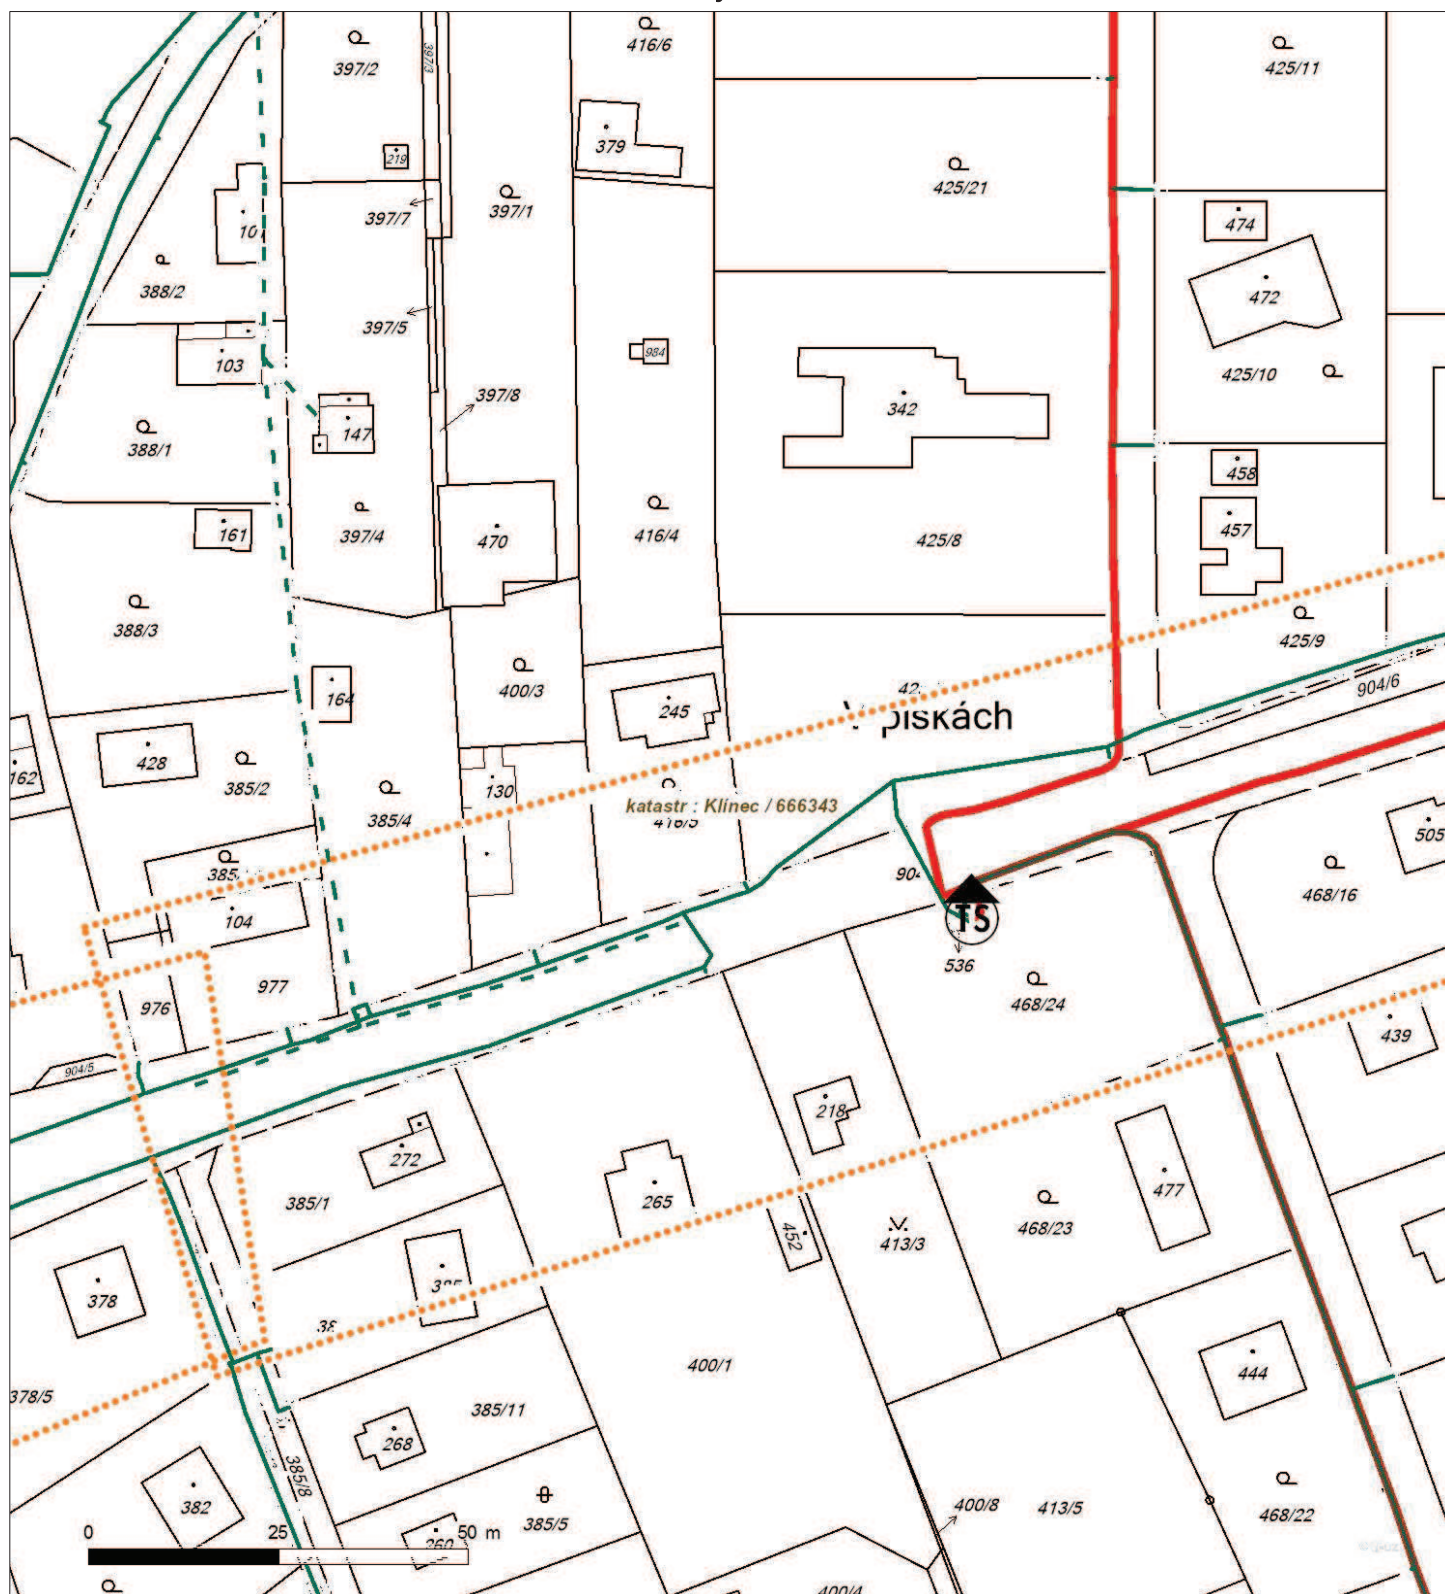

Není-li zobrazena katastrální mapa, zadejte žádost znovu. Katastrální mapa je generována prostřednictvím externí WMS služby, jejíž provoz nezajišťuje společnost ČEZ Distribuce, a. s.

Zakreslené polohy zařízení v příloze jsou pouze informativní.

Není-li zobrazena katastrální mapa, zadejte žádost znovu. Katastrální mapa je generována prostřednictvím externí WMS služby, jejíž provoz nezajišťuje společnost ČEZ Distribuce, a. s.



Platí pouze se sdělením číslo 0101130965.

Zakreslené polohy zařízení v příloze jsou pouze informativní.

Situační výkres - list 10



Není-li zobrazena katastrální mapa, zadejte žádost znovu. Katastrální mapa je generována prostřednictvím externí WMS služby, jejíž provoz nezajišťuje společnost ČEZ Distribuce, a. s.

Platí pouze se sdělením číslo 0101130965.

Zakreslené polohy zařízení v příloze jsou pouze informativní.

Situační výkres - list 11



Není-li zobrazena katastrální mapa, zadejte žádost znovu. Katastrální mapa je generována prostřednictvím externí WMS služby, jejíž provoz nezajišťuje společnost ČEZ Distribuce, a. s.

Platí pouze se sdělením číslo 0101130965.

Zakreslené polohy zařízení v příloze jsou pouze informativní.

Situační výkres - list 12




Není-li zobrazena katastrální mapa, zadejte žádost znovu. Katastrální mapa je generována prostřednictvím externí WMS služby, jejíž provoz nezajišťuje společnost ČEZ Distribuce, a. s.

Platí pouze se sdělením číslo 0101130965.

Zakreslené polohy zařízení v příloze jsou pouze informativní.

Situační výkres - list 13

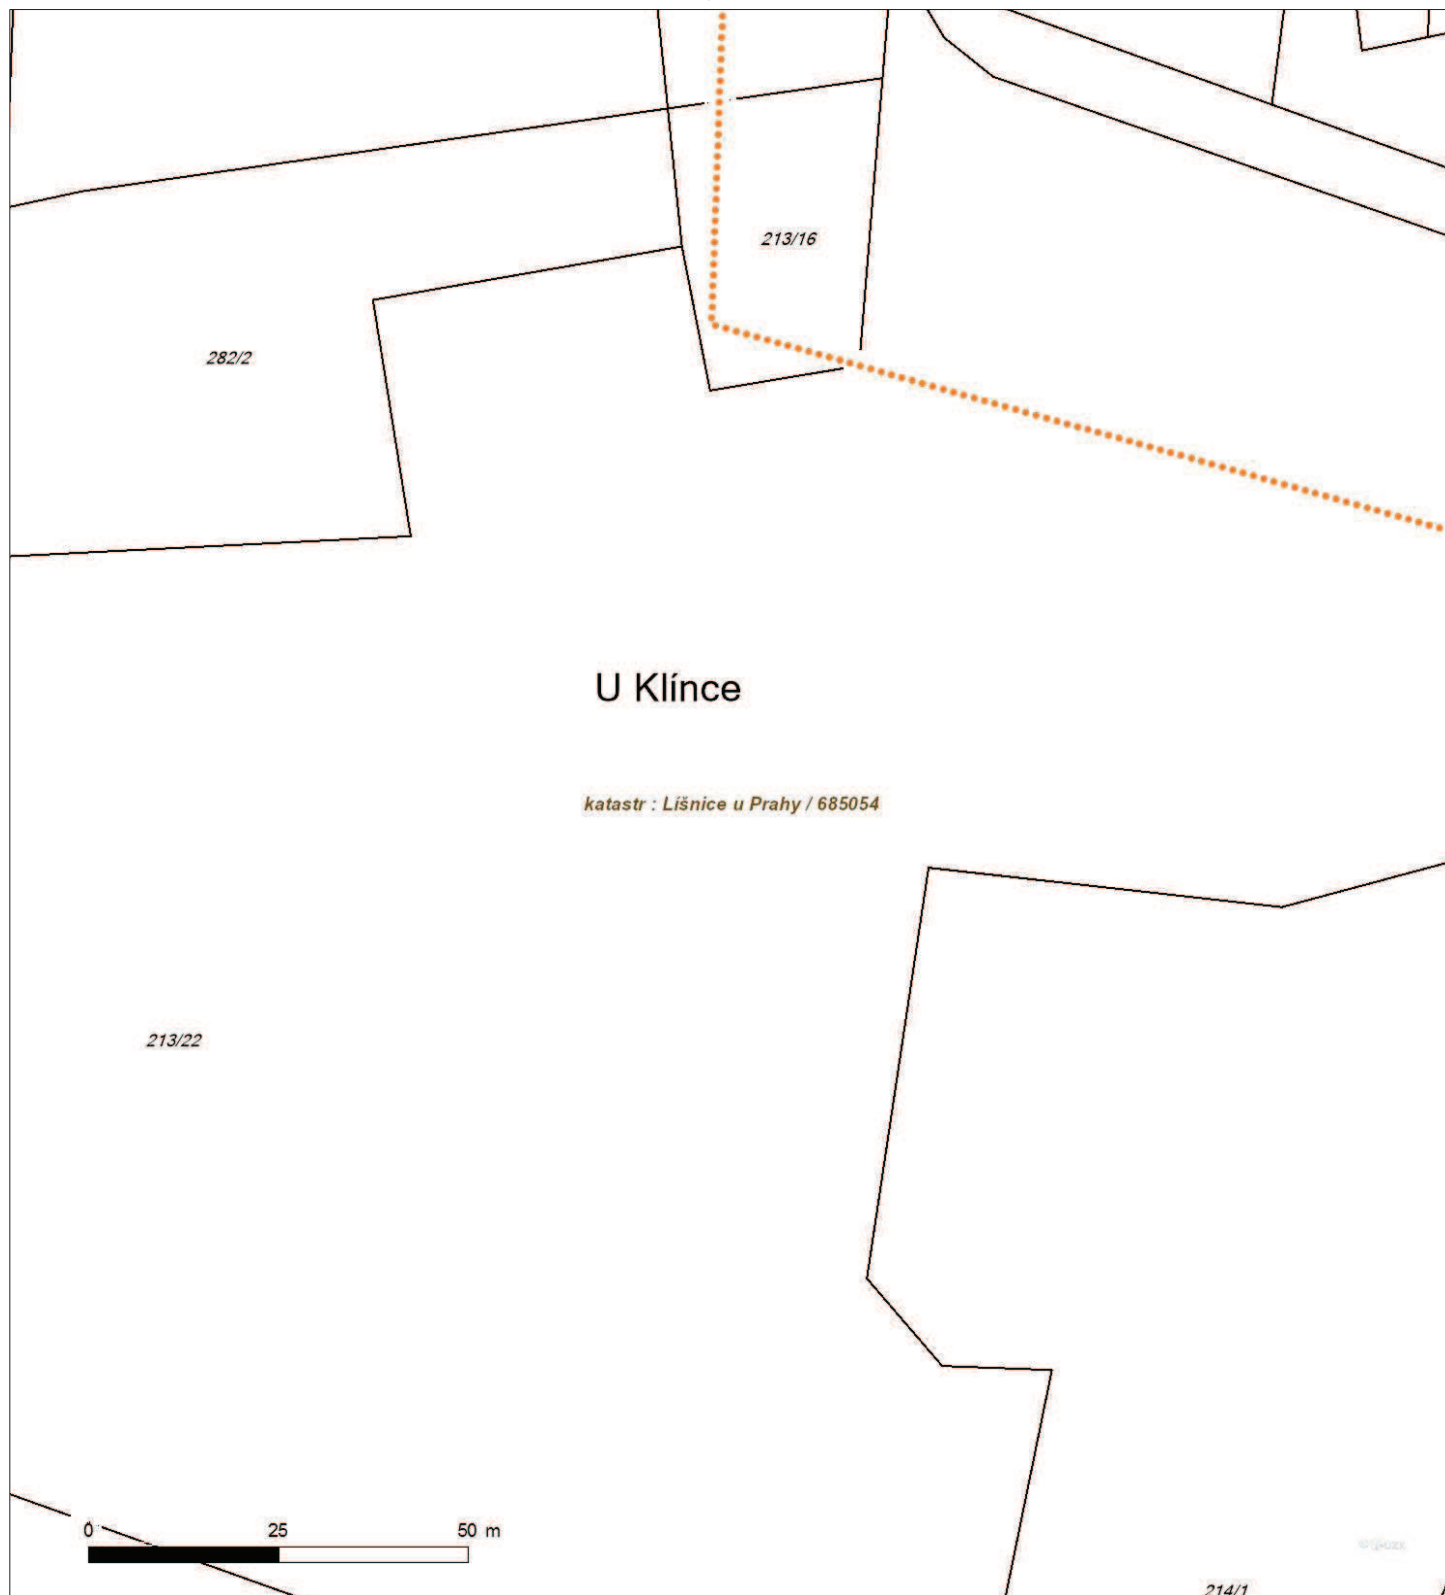

Není-li zobrazena katastrální mapa, zadejte žádost znovu. Katastrální mapa je generována prostřednictvím externí WMS služby, jejíž provoz nezajišťuje společnost ČEZ Distribuce, a. s.



Platí pouze se sdělením číslo 0101130965.

Zakreslené polohy zařízení v příloze jsou pouze informativní.

Situační výkres - list 14



Není-li zobrazena katastrální mapa, zadejte žádost znovu. Katastrální mapa je generována prostřednictvím externí WMS služby, jejíž provoz nezajišťuje společnost ČEZ Distribuce, a. s.

PODMÍNKY PRO PROVÁDĚNÍ ČINNOSTÍ V OCHRANNÝCH PÁSMECH PODZEMNÍCH VEDENÍ

Ochranné pásmo podzemních vedení elektrizační soustavy do 110 kV včetně a vedení řídící, měřicí a zabezpečovací techniky je stanoveno v § 46, odst. (5), Zák. č. 458/2000 Sb., tj. zákona o podmínkách podnikání a o výkonu státní správy v energetických odvětvích a o změně některých zákonů (energetický zákon), ve znění pozdějších předpisů (dále jen "energetický zákon"), a činí 1 metr po obou stranách krajního kabelu (energetického nebo pro elektronickou komunikaci) kabelové trasy, nad 110 kV činí 3 metry po obou stranách krajního kabelu.

V ochranném pásmu podzemního vedení je podle § 46 odst. (8) a (10) energetického zákona zakázáno:

- a) zřizovat bez souhlasu vlastníka těchto zařízení stavby či umisťovat konstrukce a jiná podobná zařízení, jakož i uskladňovat hořlavé a výbušné látky,
- b) provádět bez souhlasu vlastníka zemní práce,
- c) provádět činnosti, které by mohly ohrozit spolehlivost a bezpečnost provozu těchto zařízení nebo ohrozit život, zdraví či majetek osob,
- d) provádět činnosti, které by znemožňovaly nebo podstatně znesnadňovaly přístup k těmto zařízením,
- e) vysazovat trvalé porosty a přejíždět vedení těžkými mechanismy.

Pokud stavba nebo stavební činnost zasahuje do ochranného pásma podzemního vedení, je třeba požádat o písemný souhlas vlastníka nebo provozovatele tohoto zařízení na základě § 46, odst. (8) a (11) energetického zákona.

V ochranných pásmech podzemních energetických vedení a sítí pro elektronickou komunikaci je třeba dále dodržovat následující podmínky:

1. Dodavatel prací musí před zahájením prací zajistit vytyčení podzemního zařízení a prokazatelně seznámit pracovníky, jichž se to týká, s jejich polohou a upozornit na odchylky od výkresové dokumentace.
2. Výkopové práce do vzdálenosti 1 metr od osy (krajního) kabelu musí být prováděny ručně.
3. Zemní práce musí být prováděny v souladu s ČSN 73 6133 Návrh a provádění zemního tělesa pozemních komunikací a při zemních pracích musí být dodrženo Nařízení vlády č. 591/2006 Sb., bližších minimálních požadavcích na bezpečnost a ochranu zdraví při práci na staveništích.
4. Místa křížení a souběhy ostatních zařízení se zařízeními energetickými, komunikačními sítěmi pro elektronickou komunikaci nebo zařízeními technické infrastruktury musí být vyprojektovány a provedeny zejména dle ČSN 73 6005, ČSN EN 50 341-1,2, ČSN EN 50341-3-19, ČSN EN 50423-1, ČSN 2000-5-52 a PNE 33 3302, PNE 34 1050.
5. Dodavatel prací musí oznámit příslušnému provozovateli distribuční soustavy zahájení prací minimálně 3 pracovní dny předem.
6. Při potřebě přejíždění trasy podzemních vedení nebo podzemních zařízení vozidly nebo mechanismy je třeba po dohodě s vlastníkem provést dodatečnou ochranu proti mechanickému poškození.
7. Je zakázáno manipulovat s obnaženými kabely pod napětím. Odkryté kabely musí být za vypnutého stavu řádně vyvěšeny, chráněny proti poškození a označeny výstražnou tabulkou dle ČSN ISO 3864. Odkryté zařízení sítě pro elektronickou komunikaci, či ochranné trubky musí být řádně zabezpečeno při práci i proti poškození nepovolanou osobou.
8. Před záhozem kabelové trasy musí být zástupce vlastníka kabelu / ochranné trubky vyzván ke kontrole uložení. Pokud toto organizace provádějící zemní práce neprovede, vyhrazuje si provozovatel distribuční soustavy právo nechat inkriminované místo znovu odkryt.
9. Při záhozu musí být zemina pod kabely řádně udusána, kabely zapískovány a provedeno krytí proti mechanickému poškození. Podkopané kabely sítě elektronické komunikace budou podloženy ve vzdálenosti 1,5 m a zemina pod podložením musí být řádně upěchována. Pro zavěšení kabelu nebude použito sousedních kabelů nebo potrubí. Kabelové spojky budou uloženy vodorovně na můstku. Při práci s vysazováním a podkládáním kabelů stavebník včas vyzve k přítomnosti pracovníka pověřeného ČEZ Distribuce, a. s.
10. Bez předchozího souhlasu je zakázáno snižovat nebo zvyšovat vrstvu zeminy nad kabelem.
11. Každé poškození zařízení provozovatele distribuční soustavy musí být okamžitě nahlášeno na Kontaktní bezplatnou linku ČEZ Distribuce 800 850 860, která je Vám k dispozici 24 hodin denně, 7 dní v týdnu.
12. Ukončení stavby musí být neprodleně ohlášeno příslušnému provoznímu útvaru.
- 13. Po dokončení stavby provozovatel distribuční soustavy nesouhlasí s vyhlášením ochranného pásma nových rozvodů, které jsou budovány, protože se již jedná o práce v ochranném pásmu zařízení provozovatele distribuční soustavy. Případné opravy nebo rekonstrukce na svém zařízení nebude provozovatel distribuční soustavy provádět na výjimku z ochranného pásma nebo na základě souhlasu s činností v tomto pásmu.**

Případné nedodržení uvedených podmínek bude řešeno příslušným stavebním úřadem nebo nahlášeno Energetickému regulačnímu úřadu jako správní delikt ve smyslu příslušného ustanovení energetického zákona spočívající v porušení zákazu provádět činnosti v ochranných pásmech dle § 46 uvedeného zákona.

PODMÍNKY PRO PROVÁDĚNÍ ČINNOSTÍ V OCHRANNÝCH PÁSMECH NADZEMNÍCH VEDENÍ

Ochranné pásmo nadzemního vedení podle § 46, odst. (3), Zák. č. 458/2000 Sb., tj. zákona o podmínkách podnikání a o výkonu státní správy v energetických odvětvích a o změně některých zákonů (energetický zákon), ve znění pozdějších předpisů (dále jen "energetický zákon") je souvislý prostor vymezený svislými rovinami vedenými po obou stranách vedení ve vodorovné vzdálenosti měřené kolmo na vedení, které činí od krajního vodiče vedení na obě jeho strany:

- a) u napětí nad 1 kV a do 35 kV včetně
 - pro vodiče bez izolace 7 metrů (resp. 10 metrů u zařízení postaveného do 31. 12. 1994, vyjma lesních průseků, kde rozsah ochranného pásma i do uvedeného data činí 7 metrů),
 - pro vodiče s izolací základní 2 metry,
 - pro závěsná kabelová vedení 1 metr;
- b) u napětí nad 35 kV do 110 kV včetně
 - pro vodiče bez izolace 12 metrů (resp. 15 metrů u zařízení postaveného do 31. 12. 1994).
 - pro vodiče s izolací základní 5 metrů
- c) u zařízení sítě pro elektronickou komunikaci 1 metr od krajního vedení

Poznámka: Nadzemní vedení nízkého napětí (do 1 kV) není chráněno ochranným pásmem. Při činnostech prováděných v jeho blízkosti (práce v blízkosti) je nutné dodržet vzdálenosti dané ČSN EN 50110-1 ed. 2.

V ochranném pásmu nadzemního vedení je podle § 46 odst. (8) a (9) energetického zákona zakázáno:

1. zřizovat bez souhlasu vlastníka těchto zařízení stavby či umisťovat konstrukce a jiná podobná zařízení, jakož i uskláňovat hořlavé a výbušné látky,
2. provádět bez souhlasu vlastníka zemní práce,
3. provádět činnosti, které by mohly ohrozit spolehlivost a bezpečnost provozu těchto zařízení nebo ohrozit život, zdraví či majetek osob,
4. provádět činnosti, které by znemožňovaly nebo podstatně znesnadňovaly přístup k těmto zařízením,
5. vysazovat chmelnice a nechávat růst porosty nad výšku 3 metry.

Pokud stavba nebo stavební činnost zasahuje do ochranného pásma nadzemního vedení, je třeba požádat o písemný souhlas vlastníka nebo provozovatele tohoto zařízení na základě § 46, odst. (8) a (11) energetického zákona.

V ochranných pásmech nadzemních vedení je třeba dále dodržovat následující podmínky:

1. Při pohybu nebo pracích v blízkosti elektrického vedení vysokého napětí se nesmí osoby, předměty, prostředky nemající povahu jeřábu přiblížit k živým částem - vodičům blíže než 2 metry (dle ČSN EN 50110-1).
2. Jeřáby a jim podobná zařízení musí být umístěny tak, aby v kterékoli poloze byly všechny jejich části mimo ochranné pásmo vedení, a musí být zamezeno vymrštění lana.
3. Je zakázáno stavět budovy nebo jiné objekty v ochranných pásmech nadzemních vedení vysokého napětí.
4. Je zakázáno, provádět veškeré pozemní práce, při kterých by byla narušena stabilita podpěrných bodů - sloupů nebo stožárů.
5. Je zakázáno upevňovat antény, reklamy, ukazatele apod. pod, přes nebo přímo na stožáry elektrického vedení.
6. Dodavatel prací musí prokazatelně seznámit své pracovníky, jichž se to týká s ČSN EN 50110-1.
7. Pokud není možné dodržet body č. 1 až 4, je možné požádat příslušný provozní útvar provozovatele distribuční soustavy o další řešení (zajištění odborného dohledu pracovníka s elektrotechnickou kvalifikací dle Vyhlášky č. 50/1978 Sb., vypnutí a zajištění zařízení, zaizolování živých částí apod.), pokud nejsou tyto podmínky již součástí jiného vyjádření ke konkrétní stavbě.
8. V případě požadavku na vypnutí zařízení po nezbytnou dobu provádění prací je nutné požádat minimálně 2 měsíce před požadovaným termínem. V případě vedení nízkého napětí je možné též požádat o zaizolování části vedení.
9. Stavba bude situována tak, aby každá její část včetně dočasných zařízení byla vzdálena nejméně 1,5 m od osy nadzemního zařízení pro elektronickou komunikaci.
10. Do vzdálenosti 1,5 m od osy nadzemního zařízení pro elektronickou komunikaci nebudou používány mechanismy ohrožující provoz zařízení, skladován materiál, zemina, prováděny postřiky nebo jiná činnost, která by mohla ohrozit provoz zařízení nebo jiného zařízení souvisejícího s nadzemní sítí pro elektronickou komunikaci.

Případné nedodržení uvedených podmínek bude řešeno příslušným stavebním úřadem nebo nahlášeno Energetickému regulačnímu úřadu jako správní delikt ve smyslu příslušného ustanovení energetického zákona, spočívající v porušení zákazu provádět činnosti v ochranných pásmech dle § 46 uvedeného zákona.

PODMÍNKY PRO PROVÁDĚNÍ ČINNOSTÍ V OCHRANNÝCH PÁSMECH ELEKTRICKÝCH STANIC

Ochranné pásmo elektrické stanice je stanoveno v § 46, odst. (6), Zák. č. 458/2000 Sb., tj. zákona o podmínkách podnikání a o výkonu státní správy v energetických odvětvích a o změně některých zákonů (energetický zákon), ve znění pozdějších předpisů (dále jen "energetický zákon") a je vymezeno svislými rovinami vedenými ve vodorovné vzdálenosti:

- a) u venkovních el. stanic a dále stanic s napětím větším než 52 kV v budovách 20 metrů od oplocení nebo od vnějšího líce obvodového zdiva,
- b) u stožárových elektrických stanic a věžových stanic s venkovním přívodem s převodem napětí z úrovně nad 1 kV a menší než 52 kV na úroveň nízkého napětí 7 m od vnější hrany půdorysu stanice ve všech směrech,
- c) u kompaktních a zděných el. stanic s převodem napětí z úrovně nad 1 kV a menší než 52 kV na úroveň nízkého napětí 2 metry od vnějšího pláště stanice ve všech směrech,
- d) u vestavěných el. stanic 1 metr od obestavění.

V ochranném pásmu elektrické stanice je podle § 46 odst. (8) a (10) energetického zákona zakázáno:

1. zřizovat bez souhlasu vlastníka těchto zařízení stavby či umisťovat konstrukce a jiná podobná zařízení, jakož i uskladňovat hořlavé a výbušné látky,
2. provádět bez souhlasu vlastníka zemní práce,
3. provádět činnosti, které by mohly ohrozit spolehlivost a bezpečnost provozu těchto zařízení nebo ohrozit život, zdraví či majetek osob,
4. provádět činnosti, které by znemožňovaly nebo podstatně znesnadňovaly přístup k těmto zařízením.

Pokud stavba nebo stavební činnost zasahuje do ochranného pásma elektrické stanice, je třeba požádat o písemný souhlas vlastníka nebo provozovatele tohoto zařízení na základě § 46, odst. (8) a (11) energetického zákona.

V ochranném pásmu elektrické stanice je dále zakázáno provádět činnosti, které by mohly mít za následek ohrožení bezpečnosti a spolehlivosti provozu stanice nebo zmenšující či podstatně znesnadňující její obsluhu a údržbu a to zejména:

5. provádět výkopové práce ohrožující zaústění podzemních vedení vysokého a nízkého napětí nebo stabilitu stavební části el. stanice (viz podmínky pro činnosti v ochranných pásmech podzemního vedení),
6. skladovat či umisťovat předměty bránící přístupu do elektrické stanice nebo k rozvaděčům vysokého nebo nízkého napětí,
7. umisťovat antény, reklamy, ukazatele apod.,
8. zřizovat oplocení, které by znemožnilo obsluhu el. stanice.

Případné nedodržení uvedených podmínek bude řešeno příslušným stavebním úřadem nebo nahlášeno Energetickému regulačnímu úřadu jako správní delikt ve smyslu příslušného ustanovení energetického zákona spočívající v porušení zákazu provádět činnosti v ochranných pásmech dle § 46 uvedeného zákona.

PODMÍNKY PRO PROVÁDĚNÍ ČINNOSTÍ V OCHRANNÝCH PÁSMECH NEBO BEZPROSTŘEDNÍ BLÍZKOSTI ZAŘÍZENÍ TECHNICKÉ INFRASTRUKTURY

Ochranné pásmo zařízení technické infrastruktury činí 1 metr po obou stranách od potrubí nebo kabelu.

V ochranném pásmu zařízení technické infrastruktury je zakázáno bez souhlasu ČEZ Distribuce, a.s., provádět činnosti, které by mohly ohrozit vodárenské, plynárenské, kanalizační nebo jiné zařízení technické infrastruktury, jejich spolehlivost a bezpečnost provozu. Při provádění veškerých činností v ochranném pásmu i mimo ně nesmí dojít k poškození těchto zařízení.

V projektech v bezprostřední blízkosti zařízení technické infrastruktury je nutno dodržet vzájemné vzdálenosti inženýrských sítí dle ČSN 73 6005.



ŽADATEL

Pontex, spol. s r.o.

NAŠE ZNAČKA
0200926397

VYŘIZUJE / LINKA

VYŘÍZENO DNE
18.06.2019

Sdělení o existenci komunikačního vedení společnosti Telco Pro Services, a. s.

Název akce: III/1025 BOJOV - KLÍNEC, REK. SILNICE; STAVBA 1 - SILNICE III/1025 A III/0042 JÍLOVIŠTĚ

Účel: Informativní

Vážený zákazníku,
dovolujeme si reagovat na Vaši žádost číslo 0200926397 ze dne 18.06.2019, která se týkala sdělení o existenci komunikačního zařízení na Vámi určeném zájmovém území.

Dle vědomí společnosti Telco Pro Services, a. s., se na Vámi vymezeném zájmovém území:
nenachází komunikační zařízení v majetku společnosti Telco Pro Services, a. s.

Zároveň si Vás dovoluujeme upozornit, že není vyloučeno, že se ve Vámi vymezeném zájmovém území nachází jiné zařízení, které není v majetku společnosti Telco Pro Services, a. s.

Toto sdělení je platné do 18.06.2020.

V souvislosti s výše uvedeným si Vás dovoluujeme upozornit, že sdělení o existenci či neexistenci sítí představuje skutečnosti tvořící obchodní tajemství společnosti Telco Pro Services, a. s. Poskytnuté informace jsou dále také důvěrnými informacemi společnosti Telco Pro Services, a. s. Z výše uvedených důvodů si Vás proto společnost Telco Pro Services, a. s., dovoluje upozornit, že s poskytnutými informacemi je potřeba nakládat dle platných právních předpisů, v opačném případě se vystavujete postihu ve smyslu platné právní úpravy. V této souvislosti si Vás dovoluujeme rovněž upozornit, že požadované informace nesmí být předány, sděleny, využity, zpřístupněny, či jiným způsobem postoupeny na jakoukoli třetí osobu bez předchozího prokazatelného souhlasu společnosti Telco Pro Services, a. s. Informace o existenci sítí mohou být využity pouze pro účel, pro který byly vyžádány.

S pozdravem

Telco Pro Services, a. s.

Praha, Praha 4
Duhová 1531/3
PSČ 140 00
IČ: 29148278


Přílohy

Situační výkres zájmového území

Platí pouze se sdělením číslo 0200926397.

Zakreslené polohy zařízení v příloze jsou pouze informativní.

Situační výkres zájmového území

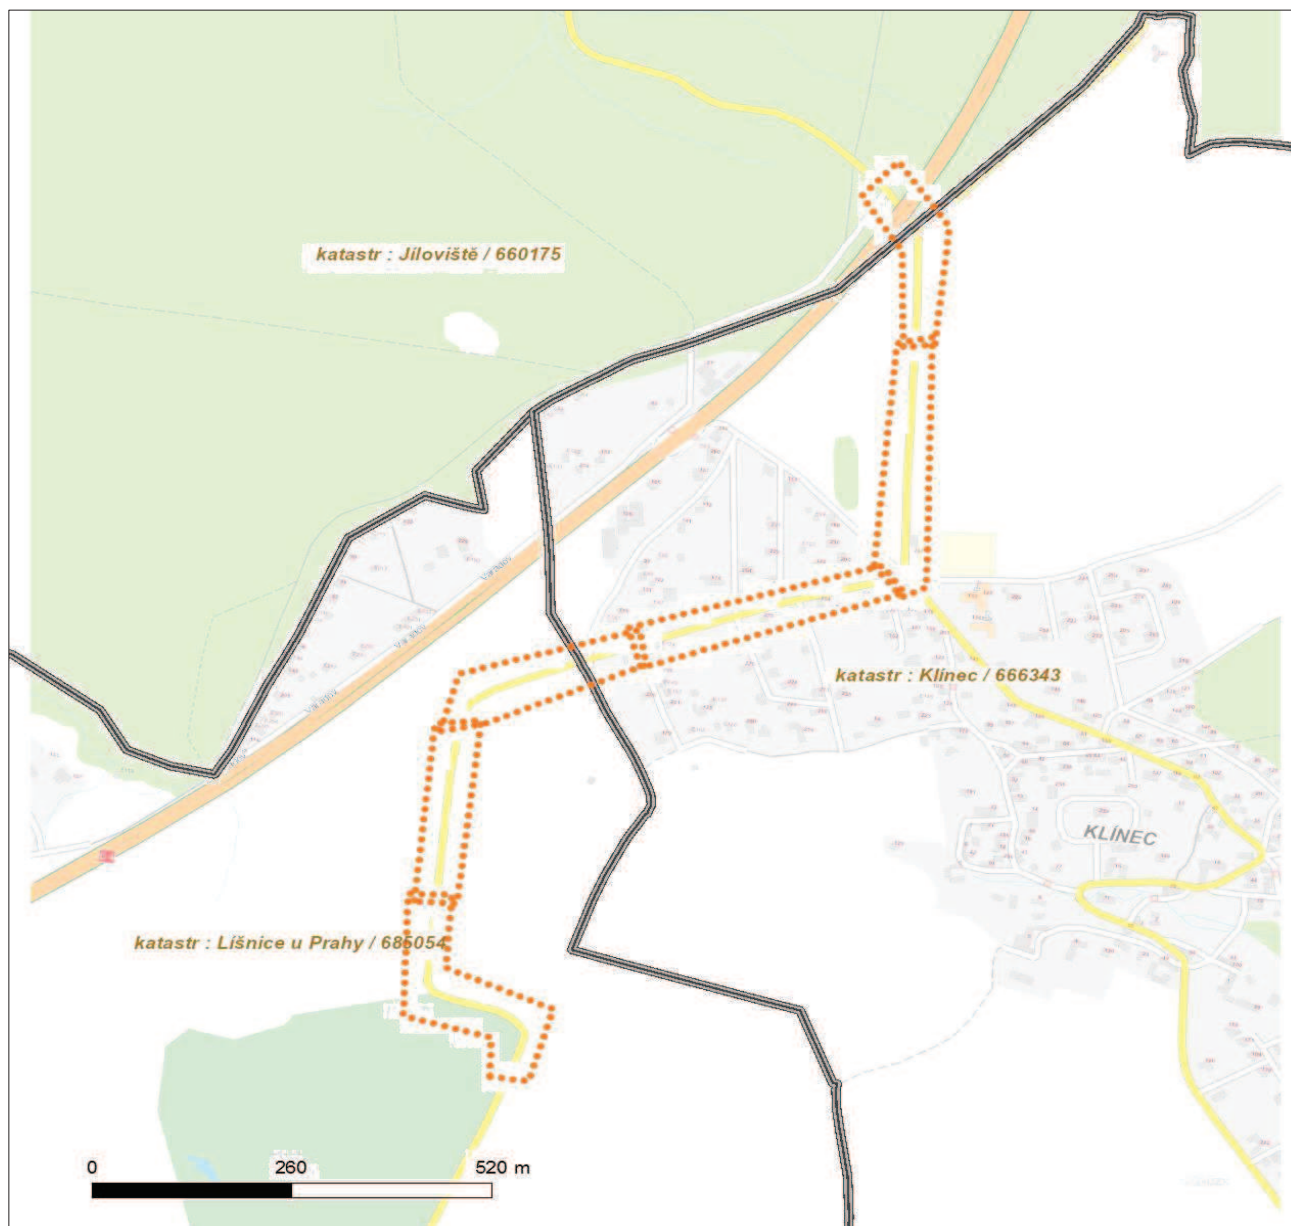

LEGENDA

- | | | | |
|--|---------------------------|--|-----------------------------|
| | Nadzemní optické vedení | | Radioreléový spoj vzduch |
| | Podzemní optické vedení | | Zájmové území |
| | Nadzemní metalické vedení | | Hranice katastrálního území |
| | Podzemní metalické vedení | | |

Úvodní stránka

Identifikační údaje

Zájmové území

Ověření uživatele a forma doručení

Identifikační údaje

Žadatel

= Nápověda

Žadatel bere na vědomí, že veškerá práva týkající se poskytované informace o trase sítě zařízení veřejného osvětlení patří společnosti ELTODO OSVĚTLENÍ, s.r.o., která žadateli uděluje právo použít poskytnutý soubor vztahující se ke konkrétní žádosti výlučně za podmínky, že žadatelem bude tento soubor i veškeré jeho části užity pouze pro tvorbu konkrétní projektové dokumentace, pro jejíž vytvoření si tyto informace vyžádal.

☐ Fyzická osoba ☒ Právnícká osoba

IČO:

40763439

VYHLEDAT IČO

Jméno příjmení a titul nebo Obchodní firma včetně právní formy *

Pontex, spol. s r.o.

Telefon *

724553360

E-mail *

hosek@pontex.cz

Fakturační adresa

Rychlé vyhledání adresy...

Zde zadejte fakturační adresu dle nápovědy a pole níže se doplní automaticky.

Postupné vyhledání korespondenční adresy:

Okres *

Hlavní město Praha

Obec *

Praha

Část obce *

Braník

Ulice *

Bezová

č.p. (č.e.) *

č.p. 1658/1

PSČ *

14700

ZPĚT

DALŠÍ KROK »

Úvodní
stránka

Identifikační
údaje


Zájmové
území

Ověření uživatele
a forma doručení

Zájmové území

Zájmové území

Rychlé vyhledání adresy...

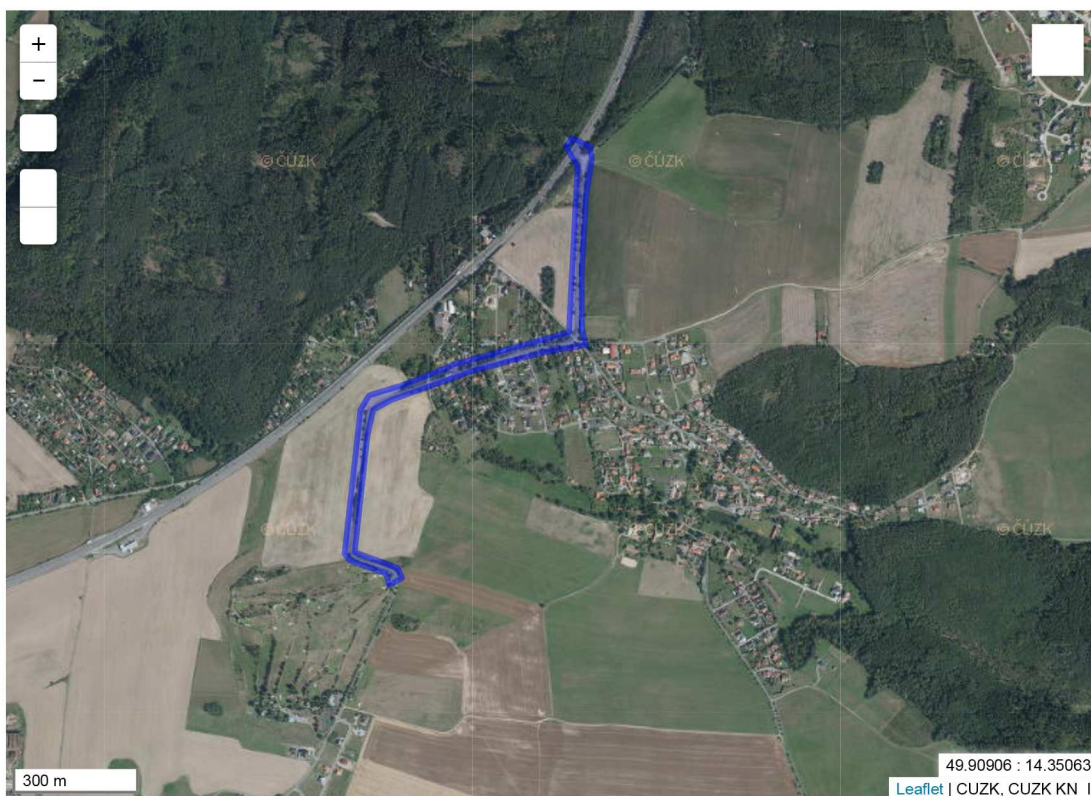

Pokud budete žádat o digitální podklad, cenu určuje počet zařízení ve vyznačeném území.

V případě, že požadujete mapové podklady pro větší území, než které je možné vyznačit v aplikaci, kontaktujte nás na otd@eltodo.cz

Prosím vyberte typ požadovaného výstupu

- ☒ Vygenerování mapového podkladu průběhu sítě ve formátu PDF
- ☒ Vygenerování digitálního mapového podkladu průběhu sítě ve formátu DWG nebo DGN
- ☐ Výpis informací o zařízeních VO (typ svítidla, stožáru...) ve formátu CSV

ZPĚT

DALŠÍ KROK >>

Úvodní
stránka

Identifikační
údaje

Zájmové
území



Ověření uživatele
a forma doručení

Zájmové území je mimo oblast - dokončení žádosti

Žádost o poskytnutí aktuálních mapových podkladů a informací o zařízení ve správě společnosti ELTODO OSVĚTLENÍ, s.r.o.

V zakresleném zájmové území nevidujeme žádné zařízení v naší správě.

ZAKRESLIT NOVÝ POLYGON

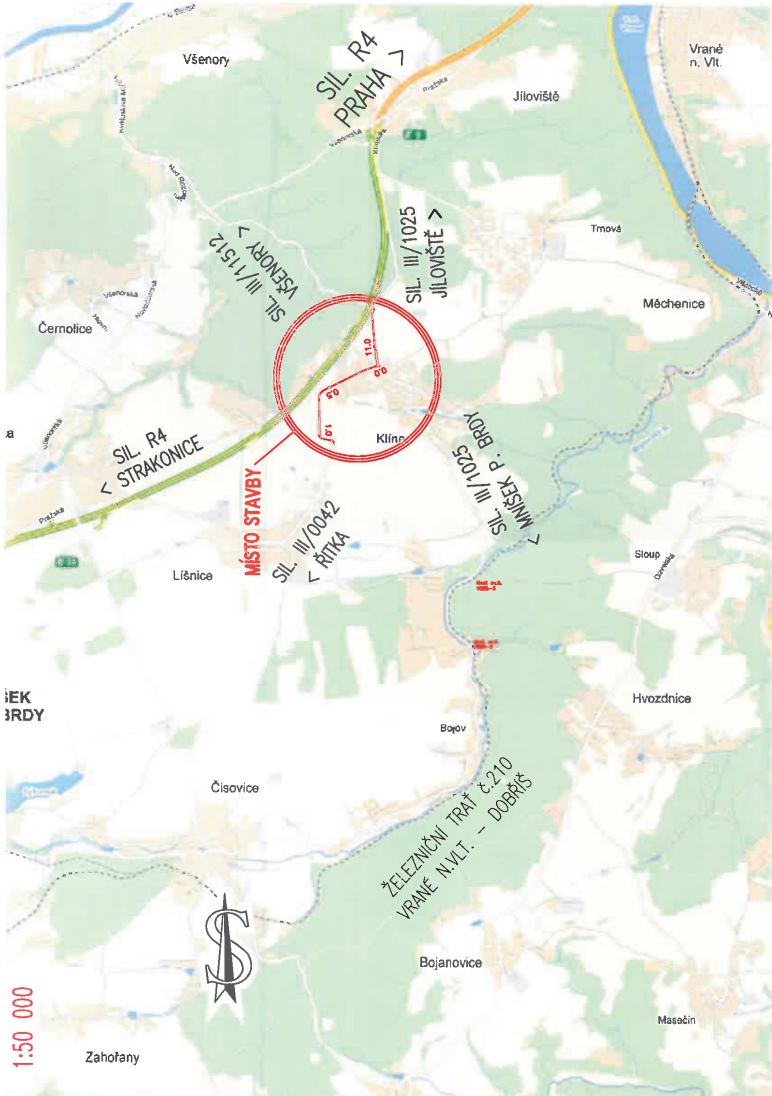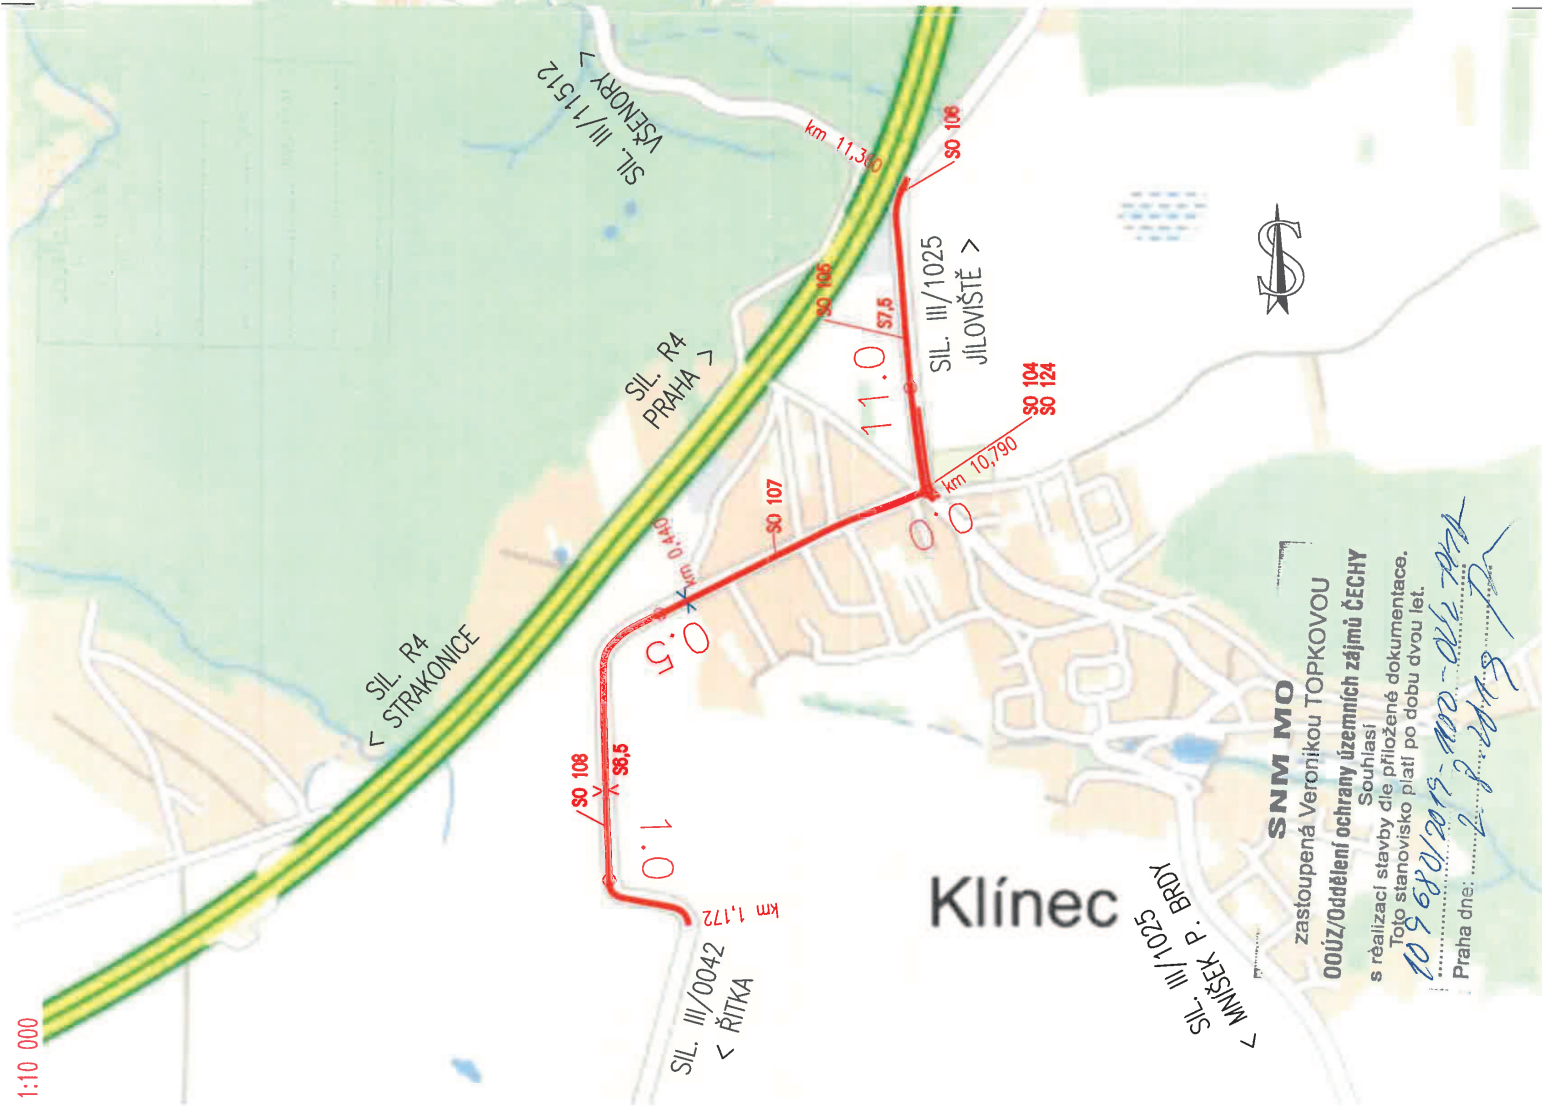

MÍSTO PRO VAŠE RAZÍTKO:


SNM MO

zastoupená Veronikou TOPKOVOU

0002/Oddělení ochrany územních zájmů ČECHY

Souhlasí

s realizací stavby dle přiložené dokumentace.

Toto stanovisko platí po dobu dvou let.

Praha dne: 2.8.2019

Akce:

Č. přílohy


2

Část:

Příloha:

STAVBA 1 - SILNICE III/1025 A III/0042 JÍLOVIŠTĚ - LÍŠNICE
PRŮZKUM INŽENÝRSKÝCH SÍTÍ
PŘEHLEDNÁ SITUACE

PONTEX
S.R.O.

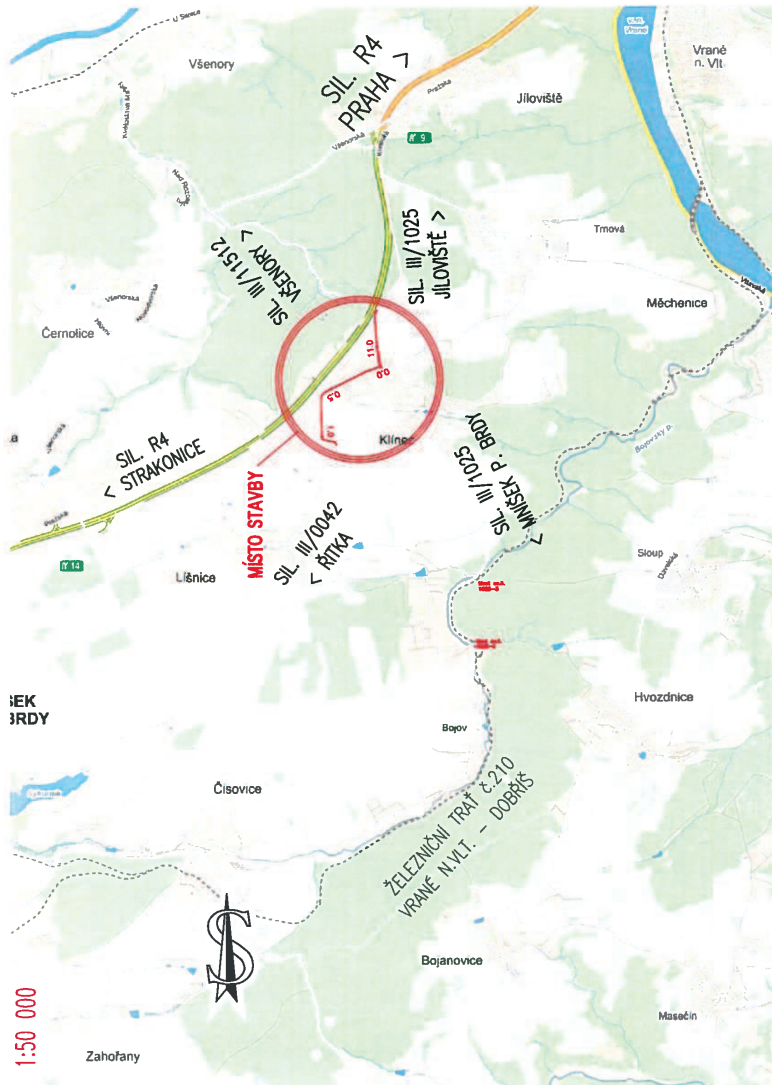


MÍSTO PRO VAŠE RAZÍTKO:

V DOTČENÉ LOKALITĚ NEMÁ
OBC JILOVIŠTĚ ŽÁDNÉ
INŽENÝRSKÉ SÍTĚ

JANA MALÁ
MÍSTO STAROSTKA

OBEC JILOVIŠTĚ
Pražská 81
252 02 Jiloviště

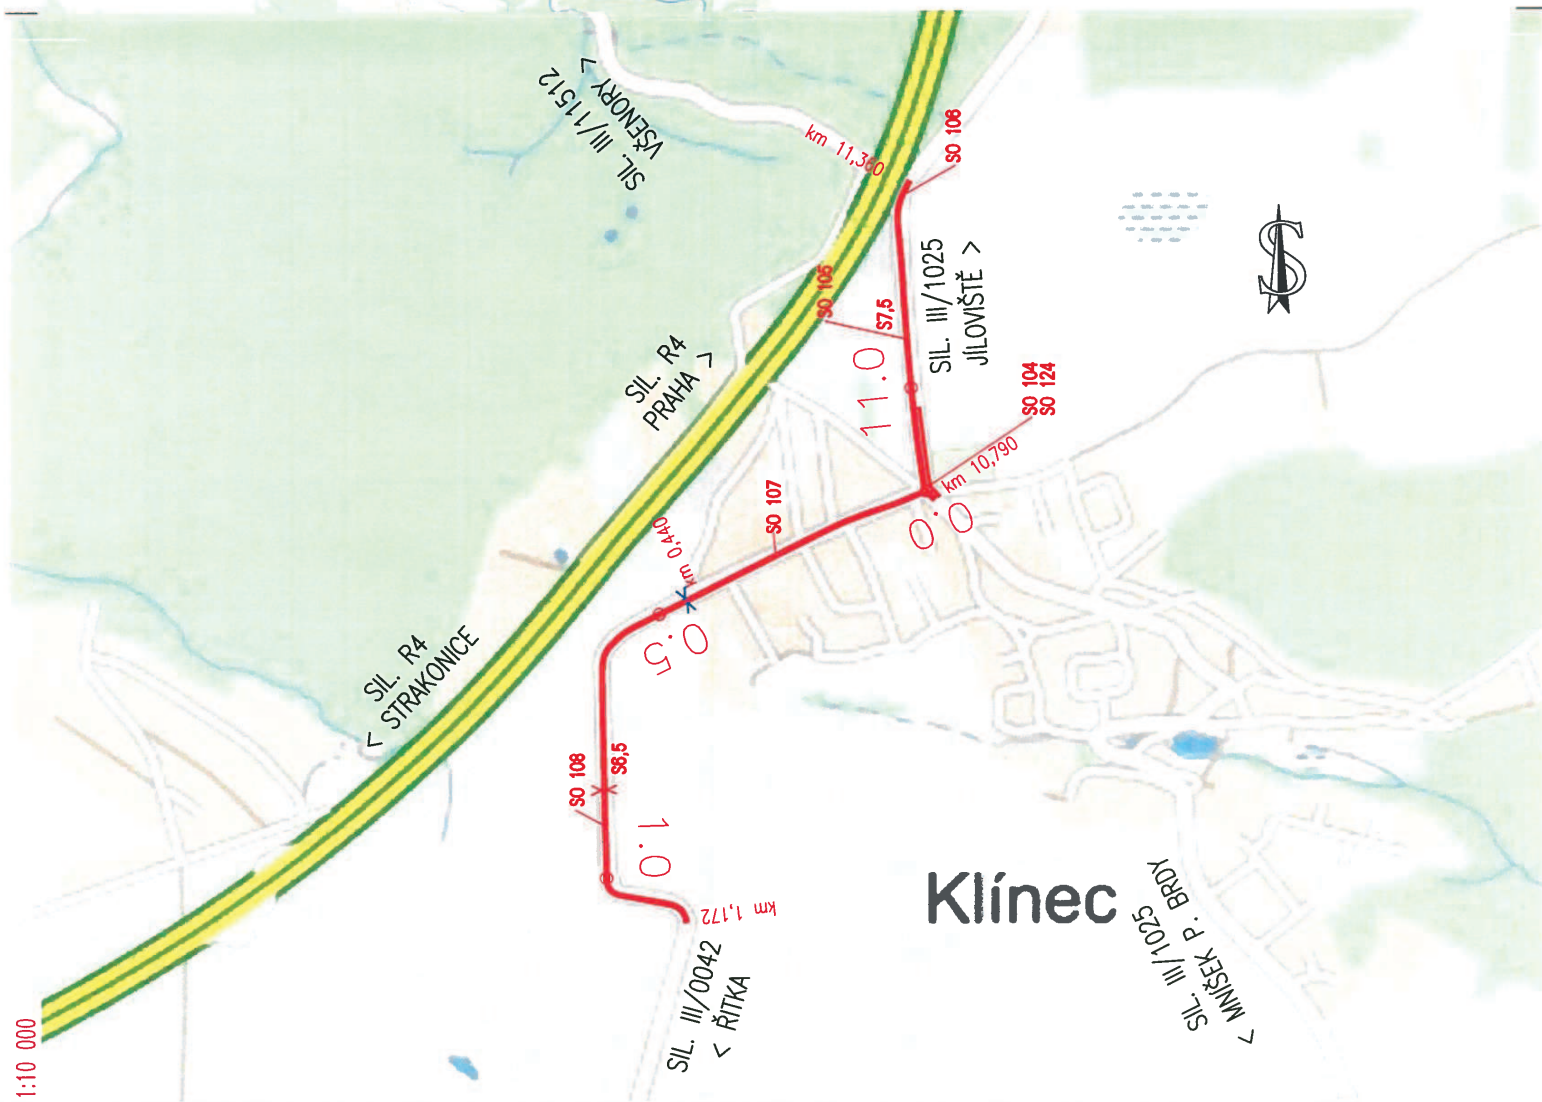



Pontex, spol. s r.o.
Bc. Lubomír Hošek
Bezová 1658
147 14 Praha 4

V Líšnici 22.7.2019

Č.j.: 717/2019/Líš.-PZ

**Věc: Stanovisko III/1025 Bojov – Klínek, rekonstrukce silnice
Stavba 1 – silnice III/1025 a III/0042 Jíloviště - Líšnice**

Sdělujeme Vám, že v zájmové oblasti dle DUR III/1025 Bojov - Klínek Rekonstrukce silnice (č. zak 15 181 00, z 12/2015) obec Líšnice neeviduje žádné podzemní sítě technické infrastruktury ve vlastnictví obce.

Zároveň si Vás dovoluujeme požádat, v případě, že je to možné o rozšíření rekonstruované vozovky v úseku km 0,4 až km 1,0 na šířku 6,5m (tedy shodně jako v úseku do km 0,4). Obec Líšnice je zde vlastníkem sousedních pozemků. V kladném případě nabízí obec Líšnice aktivní účast (majetkoprávní příprava apod.).

S pozdravem

Ing. Ondřej Hrazdira
předseda výboru pro výstavbu a živ. prostředí



Váš dopis zn.:
Ze dne: 24.06.2019
Naše značka: SPU 254877/2019
Spisová zn.:

Vyřizuje.: Ing. Jan Kasal
Tel.: 724 614 050
ID DS: z49per3
E-mail: j.kasal@spucr.cz

Datum: 12.07.2019

Lubomír Hošek
hosek@pontex.cz

VOYJÁDŘENÍ K ÚDAJŮM O ODVOĐNĚNÍ, ZÁVLAHÁCH A PROTIEROZNÍCH OPATŘENÍCH NA POZEMCÍCH K.Ú. KLÍNEC A K.Ú. LÍŠNICE U PRAHY

Státní pozemkový úřad od Vás obdržel žádost o poskytnutí údajů o stávajícím odvodnění, závlahách a protierozních opatřeních na pozemcích k.ú. Klíнец a k.ú. Líšnice u Prahy. Důvodem žádosti je realizace akce: „III/1025 Bojov – Klíнец, rekonstrukce silnice; Stavba 1 – silnice III/1025 a III/0042 Jíloviště – Líšnice“.

Sdělujeme Vám, že v zájmovém území výše uvedené akce v k.ú. Klíнец a k.ú. Líšnice u Prahy se dle předložené situace nenachází žádná stavba vodního díla – hlavní odvodňovací zařízení v majetku státu a příslušnosti hospodařit Státního pozemkového úřadu.

Dle nám dostupných podkladů se zde nenachází ani stavba vodního díla – podrobné odvodňovací zařízení, závlahové zařízení a protierozní opatření. Dostupné podklady - údaje o POZ (investicích do půdy za účelem zlepšení půdní úrodnosti) jsou neaktualizovanými historickými daty, která pořídila Zemědělská vodohospodářská správa digitalizací analogových map 1 : 10 000. Vzhledem k tomu, že neexistuje evidence meliorací (odvodnění a závlah) a jejich následných změn (zrušení, rozšíření) od doby pořízení těchto dat (zákresy do map provedeny v 90. letech, jejich následná digitalizace proběhla přibližně v letech 2003-2007), nemusí proto tato data odpovídat skutečnému rozsahu meliorací na jednotlivých pozemcích. Údaje jsou k dispozici ke stažení na Portálu farmáře (<http://eagri.cz/public/web/mze/farmar/LPIS/data-melioraci/>) ve formátu shp a jsou také zobrazeny v LPIS/Životní prostředí/Nitrátová směrnice/Uložení hnojiv – detail/Meliorace.

Pro doplnění sdělujeme, že v k.ú. Klíнец ani v k.ú. Líšnice u Prahy nebyla prozatím zahájena komplexní pozemková úprava. V rámci plánu společných zařízení zde tedy nebyla navržena žádná protierozní ani vodohospodářská opatření.

S pozdravem



STÁTNÍ POZEMKOVÝ ÚŘAD
Odbor vodohospodářských staveb
Husinecká 1024/11a
130 00 Praha 3 - Žižkov

3

Mgr. Petra Tomášková
vedoucí oddělení VHS České Budějovice
Státního pozemkového úřadu