

Krycí list ZBV

Název Stavby dle SoD:

II/102 Prostřední Lhota - Chotilsko

Název stavebního objektu/provozního souboru (SO/PS):

silnice č. II/102 v km 32,653 - 33,905

Chotilsko, okr. Příbram

Číslo SO/PS /

/ pořadí Změny SO/PS:

1

Číslo ZBV:

1

Objednatel:

Krajská správa a údržba silnic Středočeského kraje, příspěvková organizace

Zborovská 81/11, 150 00 Praha 5, Smíchov

IČ: 00066001

Zhotovitel:

PORR a.s.

Dubečská 3238/36, 100 00 Praha 10

IČ: 43005560

Rekapitulace ZBV č. 1 dle Skupin 1, 2, 3, 4, 5

ZBV č./ Skupina	Cena navrhovaných Změn záporných	Cena navrhovaných Změn kladných	Cena navrhovaných Změn záporných a Změn kladných celkem
1.1	0,00	0,00	0,00

ZBV č./ Skupina	Cena navrhovaných Změn záporných	Cena navrhovaných Změn kladných	Cena navrhovaných Změn záporných a Změn kladných celkem
1.2	0,00	0,00	0,00

ZBV č./ Skupina	Cena navrhovaných Změn záporných	Cena navrhovaných Změn kladných	Cena navrhovaných Změn záporných a Změn kladných celkem
1.3	0,00	0,00	0,00

ZBV č./ Skupina	Cena navrhovaných Změn záporných	Cena navrhovaných Změn kladných	Cena navrhovaných Změn záporných a Změn kladných celkem
1.4	0,00	658.780,00	658.780,00

ZBV č./ Skupina	Cena navrhovaných Změn záporných	Cena navrhovaných Změn kladných	Cena navrhovaných Změn záporných a Změn kladných celkem
1.5	-11.500,00	424.592,00	413.092,00

ZBV č./ SUMA	Cena navrhovaných Změn záporných	Cena navrhovaných Změn kladných	Cena navrhovaných Změn záporných a Změn kladných celkem
1	-11.500,00	1.083.372,00	1.071.872,00

Části ZBV se číslovají číslem ZBV, za kterým je tečka a index udávající číslo Skupiny.

Stejný systém číslování se používá pro jednotlivé Změnové listy (02)

a pro Rozpis ocenění změn položek (04).

ZBV - krycí list

Změnový list

Název Stavby dle SoD: II/102 Prostřední Lhota - Chotilsko Název stavebního objektu/provozního souboru (SO/PS): silnice č. II/102 v km 32,653 - 33,905 Chotilsko, okr. Příbram	Číslo SO/PS / / pořadí Změny SO/PS: 1	Číslo ZBV / Skupina změny: 1.4																								
Strany smlouvy o dílo S-3282/00066001/2022 na realizaci uvedené Stavby uzavřené dne 16.11.2022 (dále jen Smlouva): Objednatel: Krajská správa a údržba silnic Středočeského kraje, příspěvková organizace se sídlem Zborovská 81/11, 150 00 Praha 5, Smíchov Zhotovitel: PORR a.s., Dubečská 3238/36, 100 00 Praha 10																										
Přílohy Změnového listu: <table style="width: 100%; border-collapse: collapse;"> <tr><td style="width: 35%;">1. Krycí list</td><td style="width: 10%; text-align: center;">1</td><td style="width: 55%;">počet listů</td></tr> <tr><td>2. Změnový list</td><td style="text-align: center;">2</td><td>počet listů</td></tr> <tr><td>3. Zápis o projednání ocenění soupisu prací</td><td style="text-align: center;">1</td><td>počet listů</td></tr> <tr><td>4. Rozpis ocenění Změn položek</td><td style="text-align: center;">2</td><td>počet listů</td></tr> <tr><td>5. Přehled zařazení změn do Skupin</td><td style="text-align: center;">1</td><td>počet listů</td></tr> <tr><td>6. Přehled dokladů</td><td style="text-align: center;">1</td><td>počet listů</td></tr> <tr><td>7. Soupis prací SO po všech změnách</td><td style="text-align: center;">1</td><td>počet listů</td></tr> <tr><td>Další doklady dle přehledu dokladů</td><td style="text-align: center;">9</td><td>počet listů</td></tr> </table>	1. Krycí list	1	počet listů	2. Změnový list	2	počet listů	3. Zápis o projednání ocenění soupisu prací	1	počet listů	4. Rozpis ocenění Změn položek	2	počet listů	5. Přehled zařazení změn do Skupin	1	počet listů	6. Přehled dokladů	1	počet listů	7. Soupis prací SO po všech změnách	1	počet listů	Další doklady dle přehledu dokladů	9	počet listů	Příjemce Objednatel Zhotovitel Projektant (AD) Stavební dozor Supervize	
1. Krycí list	1	počet listů																								
2. Změnový list	2	počet listů																								
3. Zápis o projednání ocenění soupisu prací	1	počet listů																								
4. Rozpis ocenění Změn položek	2	počet listů																								
5. Přehled zařazení změn do Skupin	1	počet listů																								
6. Přehled dokladů	1	počet listů																								
7. Soupis prací SO po všech změnách	1	počet listů																								
Další doklady dle přehledu dokladů	9	počet listů																								
Iniciátor Změny: Zhotovitel Předmět Změny: Skutečné množství prováděných prací Provedené práce, které byly nezbytně nutné provést pro uvedení do provozu (vady bránící v užívání díla). Vady vyskytující se na původní komunikaci vykazovali velké poruchy místy až havarijního typu. Na základě geodetického zaměření došlo k upřesnění provedené výměry asfaltové vrstvy včetně souvisejících navazujících prací viz příložený geodetický protokol 9946,5 m2 (SoD 7404,5 m2). Jedná se o Změnu nepodstatnou, která je podle čl. 5, odst. 5.1 písm.d), resp. podle čl. 11 Směrnice R-SM-36 Krajské správy a údržby silnic Středočeského kraje (účinnost od 29. 05. 2017) upřeshňující provádění změn závazků dle zákona č. 134/2016 Sb. o zadávání veřejných zakázek zařazena do skupiny 4 jako nezbytná. Zároveň se jedná o práce, které nemění celkovou povahu veřejné zakázky. Z hlediska Zákona o zadávání veřejných zakázek č. 134/2016 Sb. tato Změna nepředstavuje vznik podstatné změny závazku a dle § 222, odst. 5) se jedná o změnu nezbytnou.																										
Údaje v Kč bez DPH: <table border="1" style="width: 100%; border-collapse: collapse; margin-top: 5px;"> <tr> <th style="width: 25%;">Cena navrhovaných Změn záporných</th> <th style="width: 25%;">Cena navrhovaných Změn kladných</th> <th style="width: 25%;">Cena navrhovaných Změn záporných a Změn kladných celkem</th> <th style="width: 25%;">Součet absolutních hodnot Změn kladných a Změn záporných</th> </tr> <tr> <td style="text-align: center; font-weight: bold;">0,00</td> <td style="text-align: center; font-weight: bold;">658.780,00</td> <td style="text-align: center; font-weight: bold;">658.780,00</td> <td style="text-align: center; font-weight: bold;">658.780,00</td> </tr> </table>			Cena navrhovaných Změn záporných	Cena navrhovaných Změn kladných	Cena navrhovaných Změn záporných a Změn kladných celkem	Součet absolutních hodnot Změn kladných a Změn záporných	0,00	658.780,00	658.780,00	658.780,00																
Cena navrhovaných Změn záporných	Cena navrhovaných Změn kladných	Cena navrhovaných Změn záporných a Změn kladných celkem	Součet absolutních hodnot Změn kladných a Změn záporných																							
0,00	658.780,00	658.780,00	658.780,00																							
Technická pomoc Objednatele jméno Ing. Jan Dvořák podpis																										
Podpis vyjadřuje souhlas se Změnou:																										
Zhotovitel (stavbyvedoucí): jméno Borek Růžek podpis																										
Projektant (autorský dozor): jméno podpis																										
Stavební dozor: jméno Jan Langhans podpis																										
Supervize (Regionální dotační kancelář) jméno podpis																										
Supervize (Regionální dotační kancelář) jméno Milan Janszta podpis																										
Zástupce Objednatele odpovědný za cenové projednání Změny: jméno Ing. Jaroslava Jurková podpis																										
Objednatel a Zhotovitel se dohodli, že u tohoto SO/PS, který je součástí uvedené Stavby, budou provedeny Změny, jež jsou podrobně popsány, zdůvodněny, dokladovány a oceněny v Dokumentaci této Změny. Smluvní strany shodně prohlašují, že Změny dle tohoto Změnového listu nejsou zlepšením dle čl. 13.2 Obchodních podmínek. Tento Změnový list představuje Dodatek Smlouvy o dílo. Smlouva se mění v rozsahu upraveném v tomto Změnovém listu. V ostatním zůstávají práva a povinnosti Objednatele a Zhotovitele sjednané ve Smlouvě nedotčeny. Na důkaz toho připojují příslušné osoby oprávněné jednat jménem nebo v zastoupení Objednatele a Zhotovitele své podpisy.																										
Objednatel (Oprávněná osoba): jméno Ing. Jan Fidler, DiS. podpis																										
Zhotovitel: jméno Borek Růžek podpis																										

Změnový list

Název Stavby dle SoD: II/102 Prostřední Lhota - Chotilsko Název stavebního objektu/provozního souboru (SO/PS): silnice č. II/102 v km 32,653 - 33,905 Chotilsko, okr. Příbram	Číslo SO/PS / / pořadí Změny SO/PS: 1	Číslo ZBV / Skupina změny: 1.5
---	--	--

Strany smlouvy o dílo S-3282/00066001/2022 na realizaci uvedené Stavby uzavřené dne 16.11.2022 (dále jen Smlouva):

Objednatel: Krajská správa a údržba silnic Středočeského kraje, příspěvková organizace se sídlem Zborovská 81/11, 150 00 Praha 5, Smíchov

Zhotovitel: PORR a.s., Dubečská 3238/36, 100 00 Praha 10

Přílohy Změnového listu: 1. Krycí list 1 počet listů 2. Změnový list 2 počet listů 3. Zápis o projednání ocenění soupisu prací 1 počet listů 4. Rozpis ocenění Změn položek 2 počet listů 5. Přehled zařazení změn do Skupin 1 počet listů 6. Přehled dokladů 1 počet listů 7. Soupis prací SO po všech změnách 1 počet listů Další doklady dle přehledu dokladů 9 počet listů	Příjemce Objednatel Zhotovitel Projektant (AD) Stavební dozor Supervize
---	---

Iniciátor Změny: Objednatel

Předmět Změny: **Změna rozsahu opravované komunikace**

Vzhledem ke skutečnosti, že v průběhu zimního období došlo na opravované komunikaci II/102 ke značnému zhoršení stavu povrchu, který navazuje na plánovanou opravu, rozhodl Objednatel o zvětšení rozsahu opravované komunikace tak, aby v rámci řešené stavby byly opraven i zmíněný poškozený rozsah navazující komunikace.

Jedná se o Změnu nepodstatnou, která je podle čl. 5, odst. 5.1 písm.e), resp.podle čl. 12 Směrnice R-SM-36 Krajské správy a údržby silnic Středočeského kraje (účinnost od 29. 05. 2017) upřesňující provádění změn závazků dle zákona č. 134/2016 Sb. o zadávání veřejných zakázek zařazena do skupiny 5 jako změna de minimis. Zároveň se jedná o práce, které nemění celkovou povahu veřejné zakázky.

Z hlediska Zákona o zadávání veřejných zakázek č. 134/2016 Sb. tato Změna nepředstavuje vznik podstatné změny závazku a dle § 222, odst. 4) se jedná o změnu de minimis.

Údaje v Kč bez DPH:

Cena navrhovaných Změn záporných	Cena navrhovaných Změn kladných	Cena navrhovaných Změn záporných a Změn kladných celkem	Součet absolutních hodnot Změn kladných a Změn záporných
-11.500,00	424.592,00	413.092,00	436.092,00

Technická pomoc Objednatele	jméno	Ing. Jan Dvořák	podpis
-----------------------------	-------	-----------------	--------

Podpis vyjadřuje souhlas se Změnou:

Zhotovitel (stavbyvedoucí):	jméno	Borek Růžek	podpis
Projektant (autorský dozor):	jméno		podpis
Stavební dozor:	jméno	Jan Langhans	podpis
Supervize (Regionální dotační kancelář)	jméno		podpis
Zástupce Objednatele:	jméno	Milan Janszta	podpis
Zástupce Objednatele odpovědný za cenové projednání Změny:	jméno	Ing. Jaroslava Jurková	podpis

Objednatel a Zhotovitel se dohodli, že u tohoto SO/PS, který je součástí uvedené Stavby, budou provedeny Změny, jež jsou podrobně popsány, zdůvodněny, dokladovány a oceněny v Dokumentaci této Změny. Smluvní strany shodně prohlašují, že Změny dle tohoto Změnového listu nejsou zlepšením dle čl. 13.2 Obchodních podmínek. **Tento Změnový list představuje Dodatek Smlouvy o dílo.** Smlouva se mění v rozsahu upraveném v tomto Změnovém listu. V ostatním zůstávají práva a povinnosti Objednatele a Zhotovitele sjednané ve Smlouvě nedotčeny. Na důkaz toho připojují příslušné osoby oprávněné jednat jménem nebo v zastoupení Objednatele a Zhotovitele své podpisy.

Objednatel (Oprávněná osoba):	jméno	Ing. Jan Fidler, DiS.	podpis
Zhotovitel:	jméno	Borek Růžek	podpis

ZÁPIS

**o projednání ocenění soupisu prací a ceny stavebního objektu/provozního souboru (SO/PS)
pro všechny skupiny - pro ZBV číslo: 1**

Název Stavby:
II/102 Prostřední Lhota - Chotilsko
Číslo SO/PS / číslo Změny SO/PS: sil. II/114 v km 30,413 - 31,003 - ULS 1243A003 - 1243A032 sil. III/11628 Prachanda v km 8,999 - 9,074 - ULS 1243A01808 - 1243 A003
Název stavebního objektu/provozního souboru (SO/PS): sil. II/114 v km 30,413 - 31,003 - ULS 1243A003 - 1243A032 sil. III/11628 Prachanda v km 8,999 - 9,074 - ULS 1243A01808 - 1243 A003

Údaje v Kč bez DPH

Cena SO/PS dle Smlouvy
1 - zadat
2.949.395,20

Poznámka: Cenu všech Změn záporných v předchozích Změnách na SO/PS a cenu navrhovaných Změn záporných na SO/PS je nutno zadávat se znaménkem mínus (-).

Cena SO/PS v předchozích ZBV:

Údaje v Kč bez DPH

	Cena všech Změn záporných v předchozích Změnách na SO/PS	Cena všech Změn kladných v předchozích Změnách na SO/PS	Cena SO/PS po všech předchozích Změnách	Rozdíl ceny SO/PS po všech předchozích Změnách a ve Smlouvě
2	3 - zadat	4 - zadat	5=1+3+4	6=5-1
stavební/montážní práce	0,00	0,00	2.949.395,20	0,00

Cena SO/PS v této ZBV a po této ZBV:

Údaje v Kč bez DPH

	Cena navrhovaných Změn záporných na SO/PS	Cena navrhovaných Změn kladných na SO/PS	Cena všech Změn kladných na SO/PS (předchozích a navrhovaných)	Cena všech Změn kladných na SO/PS k ceně SO/PS dle Smlouvy v %
7	8 - zadat	9 - zadat	10=4+9	11=10/1
stavební/montážní práce	-11.500,00	1.083.372,00	1.083.372,00	36,73%

Cena SO/PS po této ZBV:

Údaje v Kč bez DPH

	Cena všech Změn záporných na SO/PS (předchozích a navrhovaných)	Cena SO/PS po této Změně	Rozdíl ceny SO/PS po této Změně oproti ceně SO/PS dle Smlouvy	Rozdíl ceny SO/PS po této Změně oproti ceně SO/PS dle Smlouvy v %
12	13=3+8	14=1+13+10	15=14-1	16=15/1
stavební/montážní práce	-11.500,00	4.021.267,20	1.071.872,00	36,34%

Rozpis položek a cen Změny	
----------------------------	--

Název stavby: II/102 Prostřední Lhota - Chotilsko

Číslo a název SO/PS: silnice č. II/102 v km 32,653 - 33,905

Chotilsko, okr. Příbram

Číslo a název rozpočtu:

ZMĚNA SOUPISU PRACÍ (SO/PS)	
-----------------------------	--

II/102 Prostřední Lhota - Chotilsko

Skupina změn 4

[illegible]

Odpovědný zástupce Objednatele i odpovědný zástupce Zhotovitele odsouhlasují skladbu měněných položek i nových položek, včetně jejich výměr, vyjadřujících předkládanou změnu.

Potvrzují zároveň skutečné provedení prací a oprávněnost změny.

Za Zhotovitele: Borek Růžek (stavbyvedoucí)

Za Objednatele: Jan Langhans (TDI)

Podpis: _____

Přehled dalších dokladů

Číslo ZBV:	1
Název stavby:	II/102 Prostřední Lhota - Chotilsko
Název stavebního objektu / provozního souboru (SO/PS):	silnice č. II/102 v km 32,653 - 33,905 Chotilsko, okr. Příbram
Číslo SO/PS / číslo změny SO/PS:	1

Doklad	počet listů
07 Soupis prací SO po změnách	1
08 Vyjádření TDI	1
09 Pokyn Objednatele	1
10 Geodetické zaměření	6
Počet listů celkem	9

[illegible]



Krajská správa a údržba silnic Středočeského kraje, příspěvková organizace
150 21 PRAHA 5, Zborovská 11

Vaše spisová značka :

Naše spisová značka:

Vyřizuje : JUDr. Beneš

V Benešově dne : 27.3.2023

**Předmět : II/102 Prostřední Lhota – Chotilsko - souhlas objednatele se změnou, která bude
zakotvena v Dodatku č. 1 k SoD č. S-3282/00066001/2022.**

Vzhledem k tomu, že v průběhu zimního období došlo na opravované komunikaci II/102 ke značnému zhoršení stavu povrchu, který navazuje na plánovanou opravu, došlo z tohoto důvodu na základě dohody s pracovníkem Odboru dopravy Krajského úřadu Středočeského kraje Ing. Milošem Vackem k navýšení finančních prostředků a jejich použití na tuto opravu.

Na základě této dohody byl vydán pokyn zhotovitelské firmě PORR a.s. Dubečská 3238/35, 100 00 Praha 10 k provedení opravy povrchu komunikace.

Požadované práce požadujeme doložit geometrickým protokolem

Změna nemění celkovou povahu veřejné zakázky.

JUDr. Luděk Beneš

Zástupce vedoucího oblasti Benešov

Krajská správa a údržba silnic Středočeského kraje, příspěvková organizace
150 21 PRAHA 5, Zborovská 11

PORR a.s.,
Dubečská 3238/36
100 00 Praha 10

Vaše spisová značka: Naše spisová značka: Vyřizuje : Jan Langhans v Benešově dne: 12.4.2023

Stavba : II/102 Prostřední Lhota – Chotilsko, stanovisko TDI ke změně předkládané v ZBV č. 1.

V rámci TDI byla provedena kontrola ZBV č.1. které se týká změn : **Změny rozsahu opravované komunikace**

Vzhledem k tomu, že v průběhu zimního období 2022 – 2023 došlo na opravované komunikaci II/102 k celkovému značnému zhoršení stavu komunikace a jejího povrchu, který navazoval na provedenou plánovanou opravu, došlo po projednání s objednatelem ke shodě, že je potřeba tyto vady odstranit. Změna nemění celkovou povahu veřejné zakázky. Jako TDI souhlasím s předkládanou změnou i se skladbou měněných položek a jejich výměrami. Součástí dokumentace ZBV bude geodetické zaměření skutečně provedených prací.

TDI : Jan Langhans

.....

DOKUMENTACE SKUTEČNÉHO PROVEDENÍ STAVBY

Akce: Stavba II/102 Prostřední Lhota – Chotilska
zaměření nového živičného povrchu


K.ú.: Chotilska, Prostřední Lhota

Souřadnicový/výškový systém: S-JTSK/Bpv

Měřítko: 1:1000

Zaměřil:/Vyhotavil: Ing. Martin Kalář 29.5.2023/7.6.2023

Celková plocha nové živice: 9948.5 m²

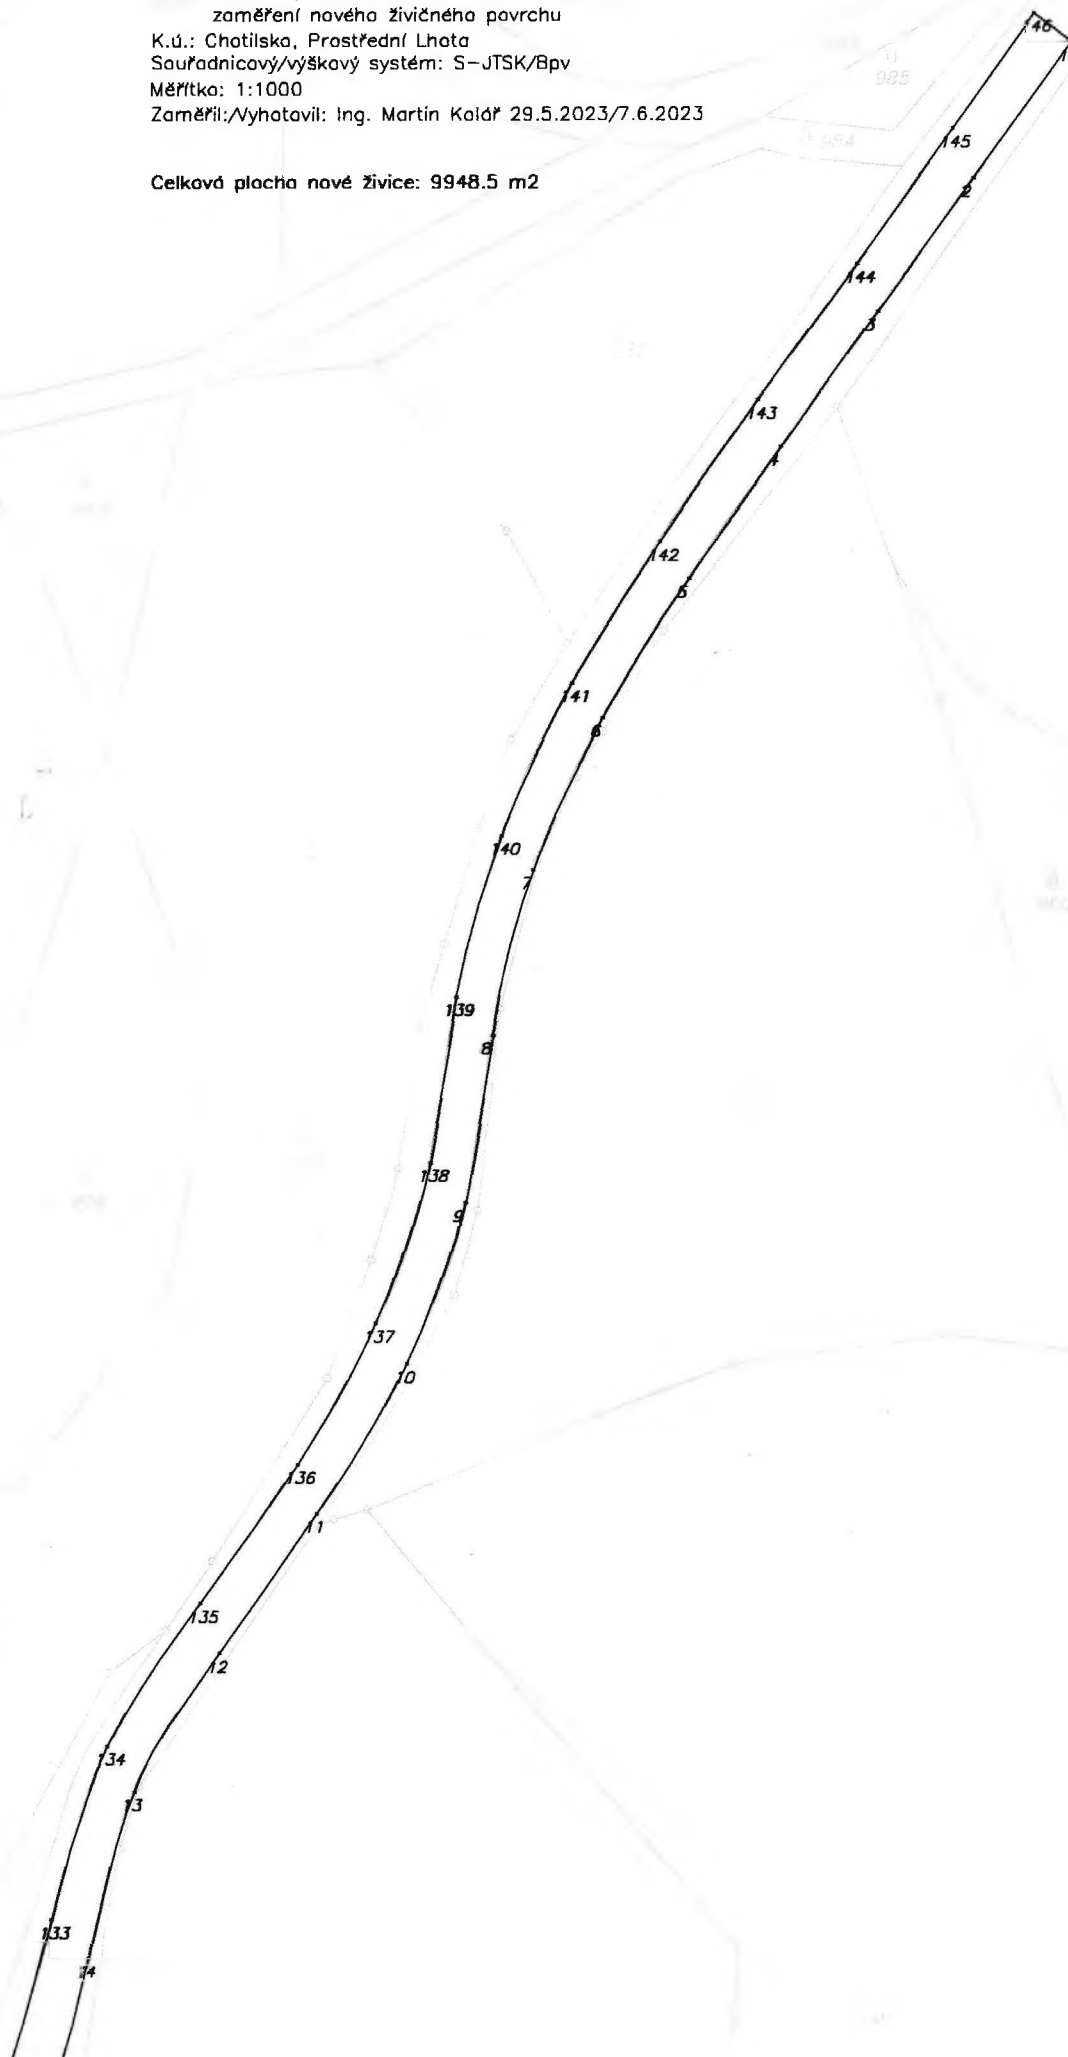

DOKUMENTACE SKUTEČNÉHO PROVEDENÍ STAVBY


Souřadnicový/výškový systém: S-JTSK/Bpv

Měřítko: 1:1000

Zaměřil/Vyhotovil: Ing. Martin Kaldř 29.5.2023/7.6.2023

Celková plocha nové živice: 9948.5 m²

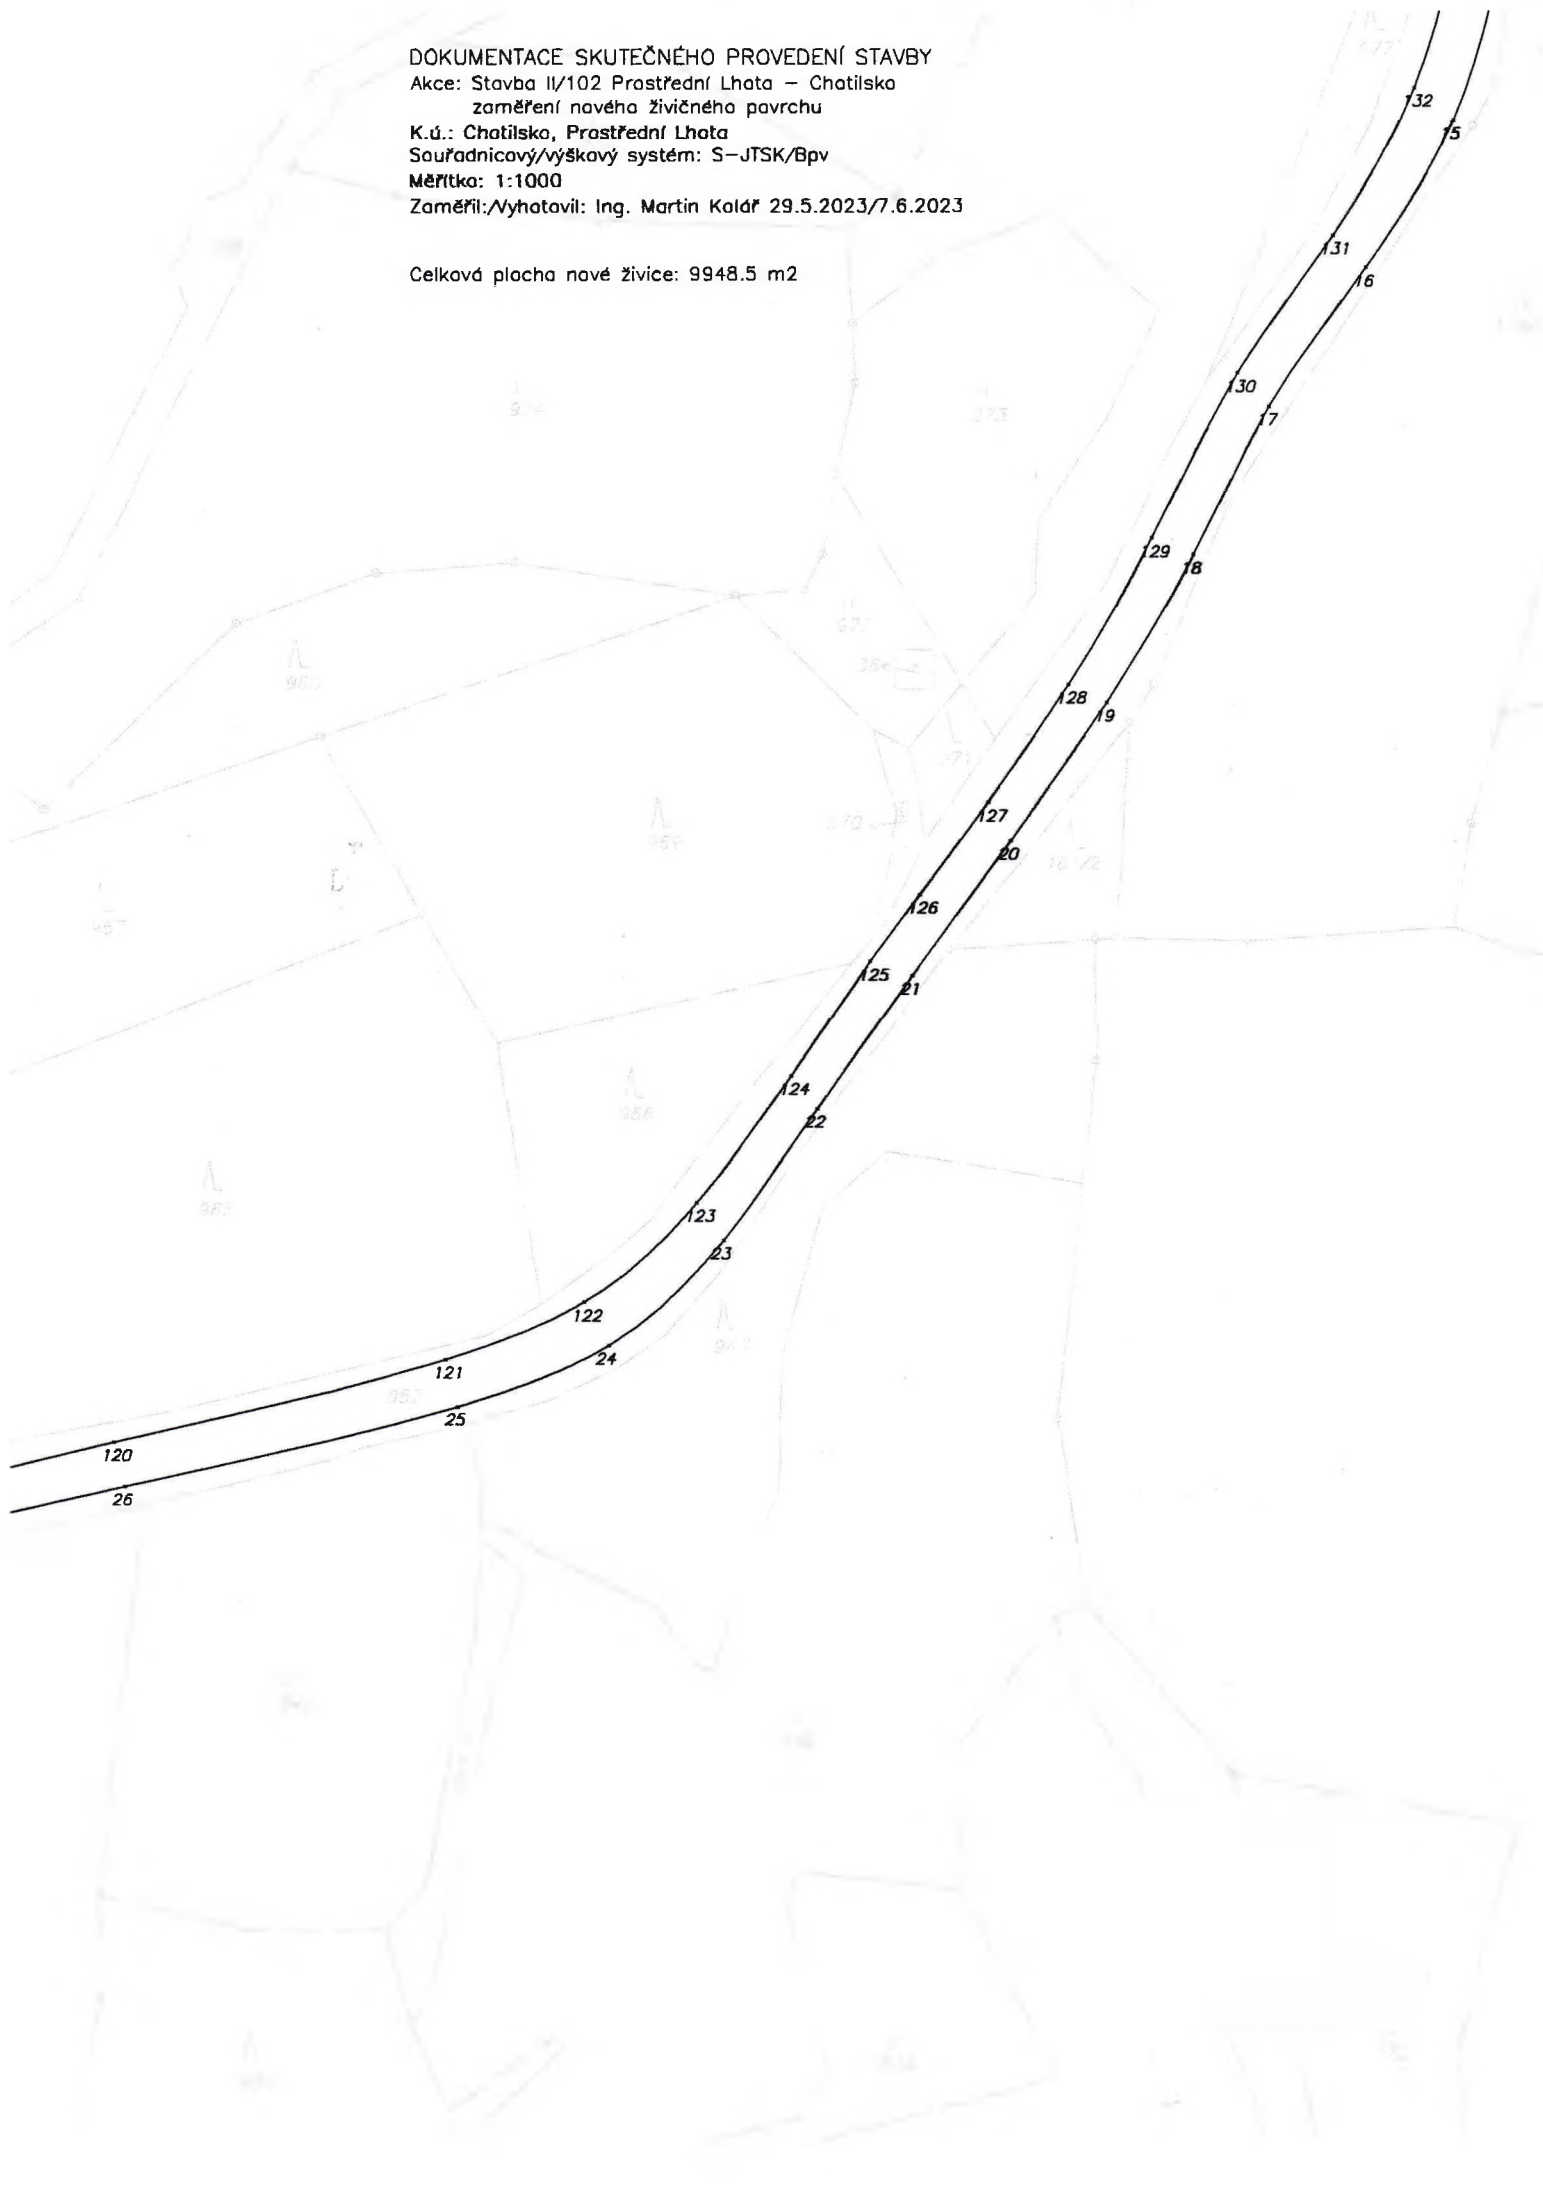

DOKUMENTACE SKUTEČNÉHO PROVEDENÍ STAVBY

Akce: Stavba II/102 Prostřední Lhota – Chatilsko
zaměření nového živičného povrchu


K.ú.: Chatilsko, Prostřední Lhota

Souřadnicový/výškový systém: S-JTSK/Bpv

Měřítko: 1:1000

Zaměřil:/Vyhotovil: Ing. Martin Kaldř 29.5.2023/7.6.2023

Celková plocha nové živice: 9948.5 m²

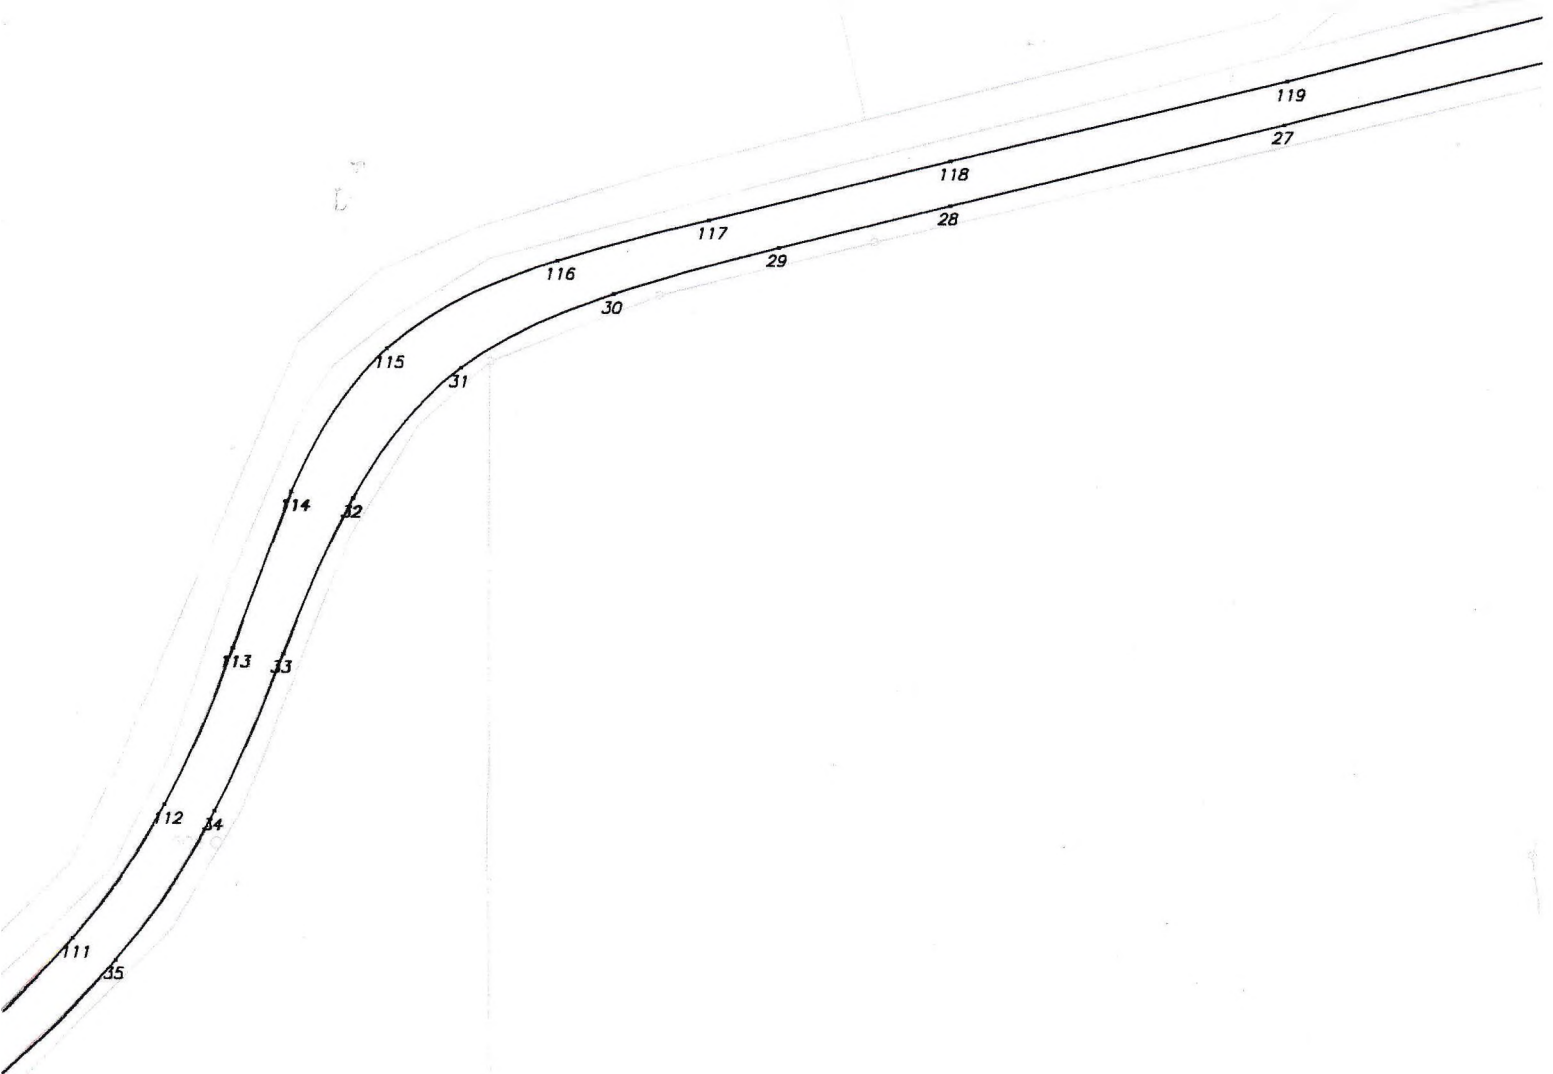

DOKUMENTACE SKUTEČNÉHO PROVEDENÍ STAVBY

Akce: Stavba II/102 Prostřední Lhota – Chotilsko
zaměření nového živičného povrchu


K.ú.: Chotilsko, Prostřední Lhota

Souřadnicový/výškový systém: S-JTSK/Bpv

Měřítko: 1:1000

Zaměřil:/Vyhotožil: Ing. Martin Kalář 29.5.2023/7.6.2023

Celková plocha nové živice: 9948.5 m²

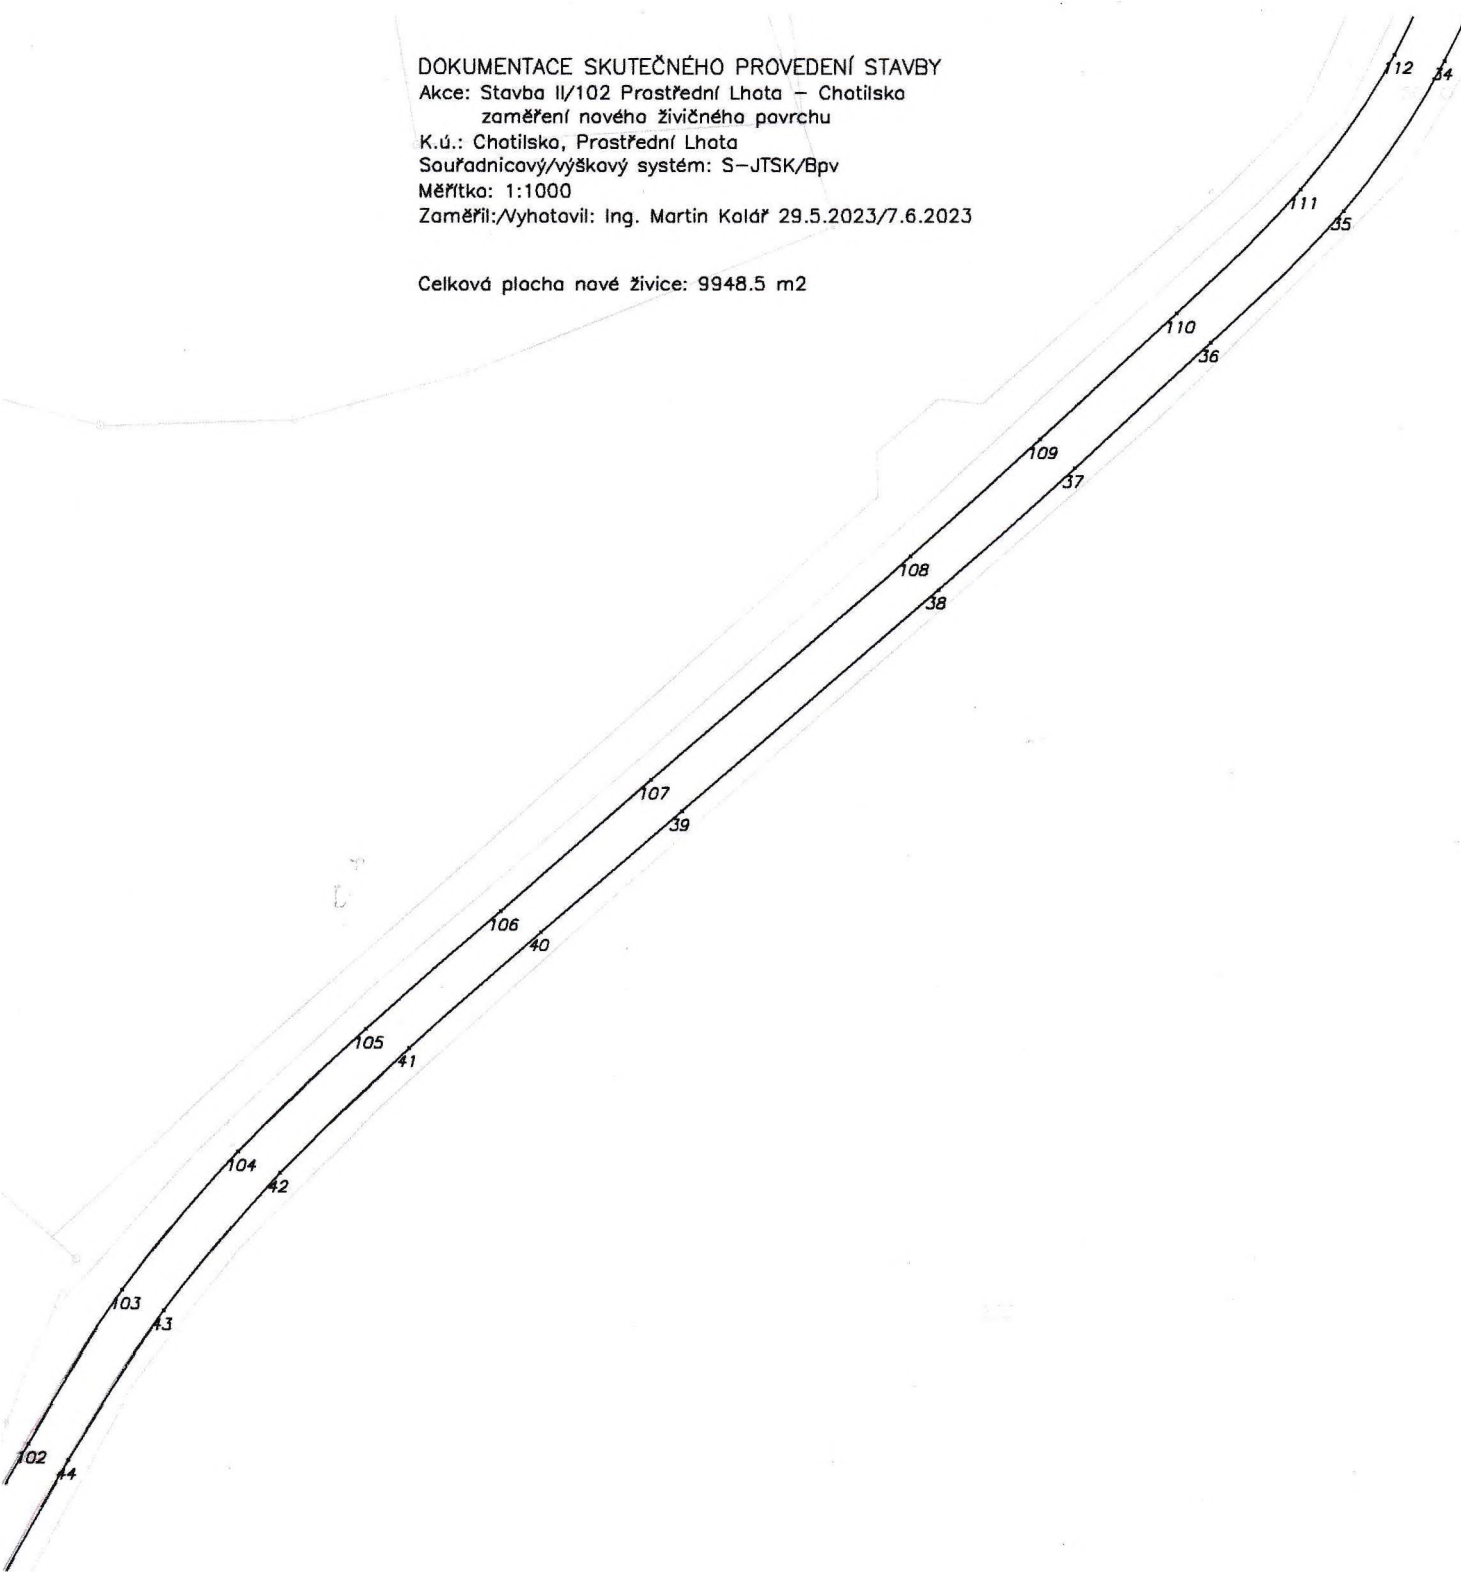

Akce: Stavba II/102 Prostřední Lhota – Chotilsko

Souřadnicový/výškový systém: S-JTSK/Bpv

Měřítko: 1:1000

Zaměřil/Vyhotovil: Ing. Martin Koldář 29.5.2023/7.6.2023

Celková plocha nové živice: 9948.5 m²



DOKUMENTACE SKUTEČNÉHO PROVEDENÍ STAVBY

Akce: Stavba II/102 Prostřední Lhota – Chotilsko
zaměření nového živického povrchu

K.ú.: Chotilsko, Prostřední Lhota

Souřadnicový/výškový systém: S-JTSK/Bpv

Měřítko: 1:1000

Zaměřil: Vyhotožil: Ing. Martin Kaldř 29.5.2023/7.6.2023

Celková plocha nové živice: 9948.5 m²

