

Krycí list ZBV

Název a evidenční číslo Stavby:

II/272 Kounice – Bříství

Název stavebního objektu/provozního souboru (SO/PS):

Stálé dopravní značení

Číslo SO/PS /

číslo Změny SO/PS:

190 / 1

Číslo ZBV:

4

Objednatel:

Krajská správa a údržba silnic Středočeského kraje, příspěvková organizace

Zborovská 81/11, 150 00 Praha 5, Smíchov

IČ: 00066001

Zhotovitel:

ČNES dopravní stavby, a.s.

Milady Horákové 2764, 272 01 Kladno

IČ: 477 81 734

Rekapitulace ZBV č. 4 dle Skupin 1, 2, 3, 4, 5

část ZBV č.	Cena navrhovaných Změn záporných	Cena navrhovaných Změn kladných	Cena navrhovaných Změn záporných a Změn kladných celkem
4.1	0,00	5 505,66	5 505,66

část ZBV č.	Cena navrhovaných Změn záporných	Cena navrhovaných Změn kladných	Cena navrhovaných Změn záporných a Změn kladných celkem
4.2	0,00	0,00	0,00

část ZBV č.	Cena navrhovaných Změn záporných	Cena navrhovaných Změn kladných	Cena navrhovaných Změn záporných a Změn kladných celkem
4.3	0,00	0,00	0,00

část ZBV č.	Cena navrhovaných Změn záporných	Cena navrhovaných Změn kladných	Cena navrhovaných Změn záporných a Změn kladných celkem
4.4	0,00	0,00	0,00

část ZBV č.	Cena navrhovaných Změn záporných	Cena navrhovaných Změn kladných	Cena navrhovaných Změn záporných a Změn kladných celkem
4.5	0,00	0,00	0,00

Suma ZBV č.	Cena navrhovaných Změn záporných	Cena navrhovaných Změn kladných	Cena navrhovaných Změn záporných a Změn kladných celkem
4	0,00	5 505,66	5 505,66

Části ZBV se číslují číslem ZBV, za kterým je tečka a index udávající číslo Skupiny.
Stejný systém číslování se používá pro jednotlivé Evidenční nebo Změnové listy
a pro Rozpis ocenění změn položek.

ZBV - krycí list

Číslo paré:

1

Změnový list

Název a evidenční číslo Stavby:

II/272 Kounice – Bříství

Číslo SO/PS /

/ číslo Změny SO/PS:

Číslo ZBV:

Název stavebního objektu/provozního souboru (SO/PS):

190 / 1

4

Stálé dopravní značení

Strany smlouvy o dílo č. 3724/00066001/2017 na realizaci uvedené stavby uzavřené dne 13.12.2017 (dále jen Smlouva):

Objednatel: KSÚS Středočeského kraje příspěvková organizace se sídlem : Zborovská 11, 150 00 Praha 5

Zhotovitel: ČNES dopravní stavby a.s., Milady Horákové 2764, 272 01 Kladno

Přílohy Změnového listu:

1. Krycí list	1	počet listů
2. Změnový list	1	počet listů
3. Zápis o projednání ocenění soupisu prací	1	počet listů
4. Rozpis ocenění Změn položek	1	počet listů
5. Přehled zařazení změn do skupin	1	počet listů
6. Přehled dalších dokladů	1	počet listů
7. Další doklady	19	počet listů

Paré č.

Příjemce

1	Objednatel
2	Zhotovitel
3	Projektant
4	TDI

Iniciátor změny: Objednatel

Popis a zdůvodnění Změny:

Předmětem změny je provedení prací nad rámec prací uvažovaných v zadávací dokumentaci stavby. Tyto práce vznikly díky skutečně provedeným pracím, které jsou řešeny v ZBV 3 – SO.101, jedná se o tzv. řetězení změn. K drobnému navýšení došlo v km 6,650 křižovatka Bříství. K dalšímu nárůstu došlo v km 4,675 odbočka do pískovny kde došlo podle TP 133.

Jedná se o Vyhrazené změny tzv. Doměrky = skutečně provedené množství plnění dle SoD.

Změna je tak podle § 7 Směrnice R-SM-36 Krajské správy a údržby silnic Středočeského kraje (účinnost od 29.5.2017) upřesňující provádění změn závazků dle zákona č. 134/2016 Sb., o zadávání veřejných zakázek zařazena do Skupiny 1. Zároveň se jedná o práce, které nemění celkovou povahu veřejné zakázky.

Z hlediska Zákona o zadávání veřejných zakázek č. 134/2016 Sb. Změna nepředstavuje vznik podstatné změny závazku a dle § 100 se jedná o Vyhrazenou změnu závazku.

Údaje v Kč bez DPH:

Cena navrhovaných Změn záporných	Cena navrhovaných Změn kladných	Cena navrhovaných Změn záporných a Změn kladných celkem	Součet absolutních hodnot Změn kladných a Změn záporných
0,00	5 505,66	5 505,66	5 505,66

Podpis vyjadřuje souhlas se Změnou:

Zhotovitel (stavbyvedoucí)	jméno	Tomáš Kunc	datum	25. 10. 2018	podpis
Projektant (autorský dozor)	jméno	Tomáš Roztočil	datum	25. 10. 2018	podpis
Technický dozor investora	jméno	Ing. Jan Pavlita	datum	25. 10. 2018	podpis
Supervize	jméno		datum		podpis
Zástupce Objednatel:	jméno	Petr Holan	datum	25. 10. 2018	podpis

Objednatel a Zhotovitel se dohodli, že u tohoto SO/PS, který je součástí uvedené Stavby, budou provedeny Změny, jež jsou podkládány a oceněny v dokumentaci této Změny. Smluvní strany shodně prohlašují, že Změny dle tohoto Změnového listu jsou provedeny v souladu se Smluvními podmínkami. Tento Změnový list představuje dodatek Smlouvy. Smlouva se mění v rozsahu upraveném v tomto Změnovém listu. Práva a povinnosti Objednatel a Zhotovitel sjednané ve Smlouvě nedotčeny. Na důkaz toho připojují příslušné osoby oprávněné zastoupení Objednatel a Zhotovitel své podpisy.

Objednatel (Oprávněná osoba Objednatel)	jméno	Bc. Zdeněk Dvořák	datum	12 -11- 2018	podpis
Zhotovitel	jméno	Petr Horák	datum	25. 10. 2018	podpis

Číslo paré:

ZÁPIS

**o projednání ocenění soupisu prací a ceny stavebního objektu/provozního souboru (SO/PS)
pro všechny skupiny - pro ZBV číslo: 4**

Název Stavby:	II/272 Kounice – Bříství	1
Číslo SO/PS / číslo Změny SO/PS:	190 / 1	
Název stavebního objektu/provozního souboru (SO/PS): Stálé dopravní značení		

Údaje v Kč bez DPH

Cena SO/PS dle Smlouvy
1 - zadat
643 382,91

Poznámka:

Cenu všech Změn záporných v předchozích Změnách na SO/PS a cenu navrhovaných Změn záporných na SO/PS je nutno zadávat se znaménkem mínus (-).

Cena SO/PS v předchozích ZBV:

Údaje v Kč bez DPH

	Cena všech Změn záporných v předchozích Změnách na SO/PS	Cena všech Změn kladných v předchozích Změnách na SO/PS	Cena SO/PS po všech předchozích Změnách	Rozdíl ceny SO/PS po všech předchozích Změnách a ve Smlouvě
2	3 - zadat	4 - zadat	5=1+3+4	6=5-1
stavební/montážní práce	0,00	0,00	643 382,91	0,00

Cena SO/PS v této ZBV a po této ZBV:

Údaje v Kč bez DPH

	Cena navrhovaných Změn záporných na SO/PS	Cena navrhovaných Změn kladných na SO/PS	Cena všech Změn kladných na SO/PS (předchozích a navrhovaných)	Cena všech Změn kladných na SO/PS k ceně SO/PS dle Smlouvy v %
7	8 - zadat	9 - zadat	10=4+9	11=10/1
stavební/montážní práce	0,00	5 505,66	5 505,66	0,86%

Cena SO/PS po této ZBV:

Údaje v Kč bez DPH

	Cena všech Změn záporných na SO/PS (předchozích a navrhovaných)	Cena SO/PS po této Změně	Rozdíl ceny SO/PS po této Změně oproti ceně SO/PS dle Smlouvy	Rozdíl ceny SO/PS po této Změně oproti ceně SO/PS dle Smlouvy v %
12	13=3+8	14=1+13+10	15=14-1	16=15/1
stavební/montážní práce	0,00	648 888,57	5 505,66	0,86%

Vyjádření (souhlasím x nesouhlasím), jméno, datum, podpis

Zhotovitel (stavbyvedoucí): Tomáš Kunc

Projektant (autorský dozor): Tomáš Roztočil

Stavební dozor: Ing. Jan Pavlita

Zástupce Objednatele: Petr Holan

 Zaměstnanec KSÚS SK
 odpovědný za cenové
 projednání Změny: Tomáš Račák

Rozpis ocenění Změn položek - pro ZBV číslo: 4													
Název stavby:		ZMĚNA SOUPISU PRACÍ (SO/PS)											
Číslo SO/PS:		190/1											
Název SO/PS:		Skupina Změn: 1											
Por. č. pol.	Kód položky	Název položky	m.j.	Množství ve Smlouvě	Množství ve Změně	Množství rozdílu	Cena za m.j. v Kč	Cena celkem ve Smlouvě v Kč	Změny záporné v Kč	Změny kladné v Kč	Cena celkem ve Změně v Kč	Rozdíl cen celkem v Kč	Podíl cen celkem v %
1	2	3	4	5	6	7	8	9	10	11	12	13	14
		9 - Ostatní konstrukce a práce, bourání						476 134,47	0,00	5 505,66	481 640,13	5 505,66	1,16%
4	915111112	Vodorovné dopravní značení šířky 125 mm retroreflexní bílou barvou dělicí čáry souvislé	m	4 490,000	4 532,000	42,000	7,87	35 336,30		330,54	35 666,84	330,54	0,94%
6	915121112	Vodorovné dopravní značení šířky 250 mm retroreflexní bílou barvou vodící čáry	m	1 837,000	1 871,800	34,800	14,10	25 901,70		490,68	26 392,38	490,68	1,89%
8	915211112	Vodorovné dopravní značení retroreflexním bílým plastem dělicí čáry souvislé šířky 125 mm	m	4 490,000	4 532,000	42,000	35,80	160 742,00		1 503,60	162 245,60	1 503,60	0,94%
10	915221112	Vodorovné dopravní značení bílým plastem vodící čáry šířky 250 mm retroreflexní	m	1 837,000	1 871,800	34,800	69,80	128 222,60		2 429,04	130 651,64	2 429,04	1,89%
14	938908411	Čištění vozovek splachováním vodou	m2	23 451,000	23 591,000	140,000	5,37	125 931,87		751,80	126 683,67	751,80	0,60%
		Celkem						476 134,47	0,00	5 505,66	481 640,13	5 505,66	1,16%

PŘEHLED ZARÁZENÍ ZMĚN DO SKUPIN

evidenční číslo Stavby:

II/272 Kounice – Bříství

Přijata smluvní částka bez rezervy a DPH	35 873 505,85
Aktuální smluvní částka (cena stavby)	40 431 448,08
Aktuální smluvní částka (cena stavby) včetně DPH	48 922 052,18
Procento změny Přijaté smluvní částky	112,71%
Sledování vyhrazených změn (Skupina 1)	0,02%
Sledování záměny položek (Skupina 2)	0,00%
Sledování limitu 15 % pro podstatnou změnu pro Změny záporné dle § 14, odst. (5), písm. b)	7,06%

6=32+36	Suma Změn kladných a Změn záporných Skupiny 3 a Skupiny 4	4 552 436,57
7=(6/1)*100	Sledování limitu 30 % - součet Skupiny 3 a Skupiny 4	12,69%
8=1*0,3	Zákonný limit 30 % pro Skupinu 3 a Skupinu 4	10 762 051,76

9=(32A/1)*100	Sledování limitu 50 % Skupina 3	26,81%
10=(36A/1)*100	Sledování limitu 50 % Skupina 4	0,00%
10A=32A+36A	Suma absolutních hodnot Změn kladných a Změn záporných pro Skupinu 3 a Skupinu 4	9 618 006,48
11=1*0,5	Zákonný limit 50 % pro Skupinu 3 a Skupinu 4	17 936 752,93

12=(37/1)*100	Sledování limitu 15 %	0,00%
13=37	Sledování limitu 149 224 000 Kč	0,00%
14=149224000-37		149 224 000,00

Středování výměny položek (Skupina 2)				0,00%	
Středování limitu 15 % pro podstatnou změnu pro změny záporné dle § 14, odst. (5), písm. b)				7,06%	

Název SO/PS / předmět Změny	Změny záporné (zadávat se znaménkem minus)	Změny kladné	Hodnota ZBV	- 1 -			- 2 -			- 3 -				- 4 -					- 5 -		
				Vyhrazená změna (Doměrky)			Záměna položek (Započítávání)			Nepředvídanost				Nezbytnost					Změny de minimis		
				Změny záporné (zadávat se znaménkem minus)	Změny kladné	Suma Změn záporných a Změn kladných	Změny záporné (zadávat se znaménkem minus)	Změny kladné	Suma Změn záporných a Změn kladných	Změny záporné (zadávat se znaménkem minus)	Změny kladné	Procentní vyjádření Změny kladné	Suma Změn záporných a Změn kladných	Suma absolutních hodnot Změn kladných a Změn záporných	Změny záporné (zadávat se znaménkem minus)	Změny kladné	Procentní vyjádření Změny kladné	Suma Změn záporných a Změn kladných	Suma absolutních hodnot Změn kladných a Změn záporných	Změny de minimis (15% nebo limit 149 224 000 Kč)	limit 15 %
18	19=23+26+29+33	20=24+27+30+34+37+39	21=19+20	23	24	25=23+24	26	27	28=26+27	29	30	31=(30/1)*100	32=29+30	32A=ABS(29)*30	33	34	35=(34/1)*100	36=33+34	36A=ABS(33)*34	37	38=(37/1)*100
II/272 Kounice – Bříství	- 2 532 784,96	7 090 727,18	4 557 942,23	0,00	5 505,66	5 505,66	0,00	0,00	0,00	- 2 532 784,96	7 085 221,52	19,75%	4 552 436,57	9 618 006,48	0,00	0,00	0,00%	0,00	0,00	0,00	0,00%
Přechodné dopravní značení / Prodloužení doby výstavby díla	0,00	242 277,78	242 277,78			0,00			0,00	0,00	242 277,78	0,68%	242 277,78	242 277,78			0,00%	0,00	0,00		0,00%
Silnice / aktivní zóna	0,00	6 234 835,40	6 234 835,40			0,00			0,00	0,00	6 234 835,40	17,38%	6 234 835,40	6 234 835,40			0,00%	0,00	0,00		0,00%
Silnice / narovnání skutečného stavu	- 2 532 784,96	608 108,35	- 1 924 676,61			0,00			0,00	- 2 532 784,96	608 108,35	1,70%	- 1 924 676,61	3 140 893,30			0,00%	0,00	0,00		0,00%
Stálé dopravní značení / narovnání skutečného stavu	0,00	5 505,66	5 505,66	0,00	5 505,66	5 505,66			0,00	0,00	0,00	0,00%	0,00	0,00			0,00%	0,00	0,00		0,00%
	0,00	0,00	0,00			0,00			0,00			0,00%	0,00	0,00			0,00%	0,00	0,00		0,00%
	0,00	0,00	0,00			0,00			0,00			0,00%	0,00	0,00			0,00%	0,00	0,00		0,00%
Uk: Formulář má informativní charakter a zobrazuje stav k datu předložení Změnového listu.

Přehled dalších dokladů

Číslo ZBV:	4	
Název a evidenční číslo stavby:	II/272 Kounice – Bříství	
Název stavebního objektu / provozního souboru (SO/PS):	SO 190 – Stálé dopravní značení	
Číslo SO/PS / číslo změny SO/PS:	190/1	

Doklad	Součást dokumentace ZBV	
	ANO (počet listů)	NE - Uloženo (počet listů)
Seznam prací po všech Změnách	1	
Zápis z KD č.9 konaného dne 15.8.2018 a zápis z KD č.12 konaného dne 5.9.2018	8	
Fotodokumentace	3	
Zápis SD list č.52665	1	
Situace + zaměření skutečného provedení stavby	4	
Výpočet	1	
Žádost o změnu rozsahu prací	1	
Počet listů celkem	19	

Soupis prací po všech změnách

ZMENA SOUPISU PRACÍ (SO/PS)													
Skupina Změn: 3													
190/1													
Poř. č.	Kód položky	Název položky	m.j.	Množství ve Smlouvě	Množství ve Změně	Množství rozdílu	Cena za m.j. v Kč	Cena celkem ve Smlouvě v Kč	Změny záporné v Kč	Změny kladné v Kč	Cena celkem ve Změně v Kč	Rozdíl cen celkem v Kč	Podíl cen %
1	2	3	4	5	6	7	8	9	10	11	12	13	14
1	014111000 R	Op - Ostatní konstrukce a práce, bourání						642 925,10	0,00	5 505,66	648 430,76	5 505,66	0,86%
2	014111111	Kymlena svstle dopravní značky	kus	2,000			1 750,00	3 500,00		0,00	3 500,00	0,00	0,00%
3	014511112	Montáž svstle dopravní značky do velikosti 1 m2 objímkami na sloupek nebo konzolu	kus	16,000			177,00	2 832,00		0,00	2 832,00	0,00	0,00%
4	015111112	Montáž sloupku dopravních značek délky do 3,5 m s betonovým základem a zátkou	kus	16,000			805,00	12 880,00		0,00	12 880,00	0,00	0,00%
5	015111122	Vodorovné dopravní značení šířky 125 mm retroreflexním bílou barvou dělicí čáry	m	4 490,000	4 532,000	42,000	7,87	35 336,30		330,54	35 666,84	330,54	0,94%
6	015121112	Vodorovné dopravní značení šířky 250 mm retroreflexním bílou barvou vodící čáry	m	992,000			3,75	3 720,00		0,00	3 720,00	0,00	0,00%
7	015131112	Vodorovné dopravní značení retroreflexním bílou barvou přechody pro chodce, špičky nebo symboly	m2	215,600			88,30	19 037,40		0,00	19 037,40	0,00	0,00%
8	015211112	Vodorovné dopravní značení retroreflexním bílým plastem dělicí čáry souvislé šířky 125 mm	m	4 490,000	4 532,000	42,000	35,80	160 742,00		1 503,60	162 245,60	1 503,60	0,94%
9	015211122	Vodorovné dopravní značení retroreflexním bílým plastem dělicí čáry přerušované šířky 125 mm	m	992,000			13,20	13 094,40		0,00	13 094,40	0,00	0,00%
10	015221112	Vodorovné dopravní značení bílým plastem vodící čáry šířky 250 mm retroreflexní	m	1 837,000	1 871,800	34,800	69,80	128 222,60		2 429,04	130 651,64	2 429,04	1,89%
11	015231112	Vodorovné dopravní značení retroreflexním bílým plastem přechody pro chodce, špičky nebo symboly	m2	215,600			315,00	67 914,00		0,00	67 914,00	0,00	0,00%
12	015611111	Předznačení vodorovného liniového značení	m	7 319,000			4,53	33 155,07		0,00	33 155,07	0,00	0,00%
13	015621111	Předznačení vodorovného plošného značení	m2	215,600			22,80	4 915,68		0,00	4 915,68	0,00	0,00%
14	038908411	Čištění vozovek splachováním vodou	m2	23 451,000	23 591,000	140,000	5,37	125 931,87		751,80	126 683,67	751,80	0,60%
15	066006132	Odstranění značek dopravních nebo orientačních se sloupky s betonovými patkami	kus	18,000			319,00	5 742,00		0,00	5 742,00	0,00	0,00%
16	096225111	Přesun hmot pro pozemní komunikace s krytem z kamene, monolitickým betonovým nebo živčným	t	6,26			59,10	370,03		0,00	370,03	0,00	0,00%
17	096225191	Příplatek k přesunu hmot pro pozemní komunikace s krytem z kamene, živčným, betonovým do 1000 m	t	12,52			7,04	87,76		0,00	87,76	0,00	0,00%
		CELKEM						643 382,91	0,00	5 505,66	648 888,57	5 505,66	0,86%

Evidenční číslo a název stavby: I/172 Kounice – Brstiv
 Číslo a název SO/PS: SO 190 – Stále dopravní značení
 Číslo a název rozpočtu: SO 190 – Stále dopravní značení

26, 10, 11
So 150

Zápis č .9. z kontrolního dne stavby

„II/272 Kounice - Bříství“

konaného dne 15. srpna 2018

Přítomní : viz presenční listina

A. Postup výstavby a kontrola harmonogramu stavby

Postup prací odpovídá schválenému harmonogramu a je reálná skutečnost, že stavba bude dokončena v dohodnutém termínu ve smyslu dodatku č.1 k SoD.

B. Zpráva zhotovitele o průběhu výstavby

Je dokončena reprofilace příkopů na pravé straně včetně čela propustků. Byly zahájeny práce na podélných propustcích v km 5,79 a km 5,87 na levé straně.

Pokračují práce na sanacích drenážních šachet v úseku staničení km 6,800 až 7,200.

Propustek ve staničení km 4,670 byl odkryt a bylo rozhodnuto, že **nebude obnoven**.

Pokračují práce na reprofilaci příkopů na levé straně .

C. Úkoly vyplývající z problematiky výstavby

1/6 – AD zpracuje návrh na řešení nového propustku v km 4,934

Termín: úkol trvá, splněn částečně

1/9 – AD společně se zhotovitelem zpracují a předloží ke schválení pracovní postup při pracích v ochranném pásmu VTL a produktovodu. (viz stanovisko správce)

Termín : zpráva na příštím KD

1/10- zhotovitel předloží návrh ceny na rozšíření křižovatky, dle požadavku Investora frézování, sanace zdegradovaných krajů , výměna živ.souvrství vč. pokládky nových krajnic do obce Bříství v km 6,650.

Zajistí: Žvachta, termín: do 30.8.

D. Kontrola úkolů z minulých kontrolních dní

2/6 – úkol splněn

2/8 – úkol splněn

E. BOZP

Příští KD se uskuteční dne : **22. srpna 2018 v 9:00 hod v kanceláři stavby**

Zapsal : APIS s.r.o - TDI Ing Jan Pavlita

č. 6,90,14

so 190

Zápis č. 12. z kontrolního dne stavby

„II/272 Kounice - Bříství“

konaného dne 5. září 2018

Přítomní : viz presenční listina

A. Postup výstavby a kontrola harmonogramu stavby

Postup prací odpovídá harmonogramu a stavba bude dokončena v dohodnutém termínu ve smyslu dodatku k SoD, což je 6.10.2018

B. Zpráva zhotovitele o průběhu výstavby

Stavba připravila kompletně úsek č. 1, staničení km 4,687 – km 6,300 k provedení recyklace, která započne dnem 6.9.2018

Po provedeném úklidu úseku č.2, staničení km 6,300 – 7,300 dnešním dnem byla zahájena sanace spar.

Veškeré práce se provádějí ve smyslu schválené dokumentace a TePř.

C. Úkoly vyplývající z problematiky výstavby

1/11 – provést konzultaci s Policií ČR ve věci „pevných překážek“ v prostoru příkopů.

Zajistí : Ing Kukura + AD, termín : do 11.9.

1/12 – zhotovitel předložil návrh ceny na rozšíření křižovatky, dle požadavku Investora frézování, sanace zdegradovaných krajů, výměna živ.souvrství vč. pokládky nových krajnic do obce Bříství v km 6,650.

Zajistí : Ing Kukura + AD, termín : do 19.9.

D. Kontrola úkolů z minulých kontrolních dní

1/6 – splněno

2/11 - splněno

Příští KD se uskuteční dne : 19. září 2018 v 9:00 hod v kanceláři stavby

Zapsal : APIS s.r.o - TDI Ing Jan Pavlita

č. 6, 10
SO 190

Podobné vězňovatky ACO | VD2
SO 190. - podobně č. 6, 10, 11
SO 101 - POCNA ACO - 1073m
Podobně č. 54, 36, 2, 30, 31.

1740m
VD2 01250.

1740
VA2
01250




[illegible]

40152.

Port 6, 10, 14.

1909

POBŁAĆ: 34, 36, 21, 30, 31.

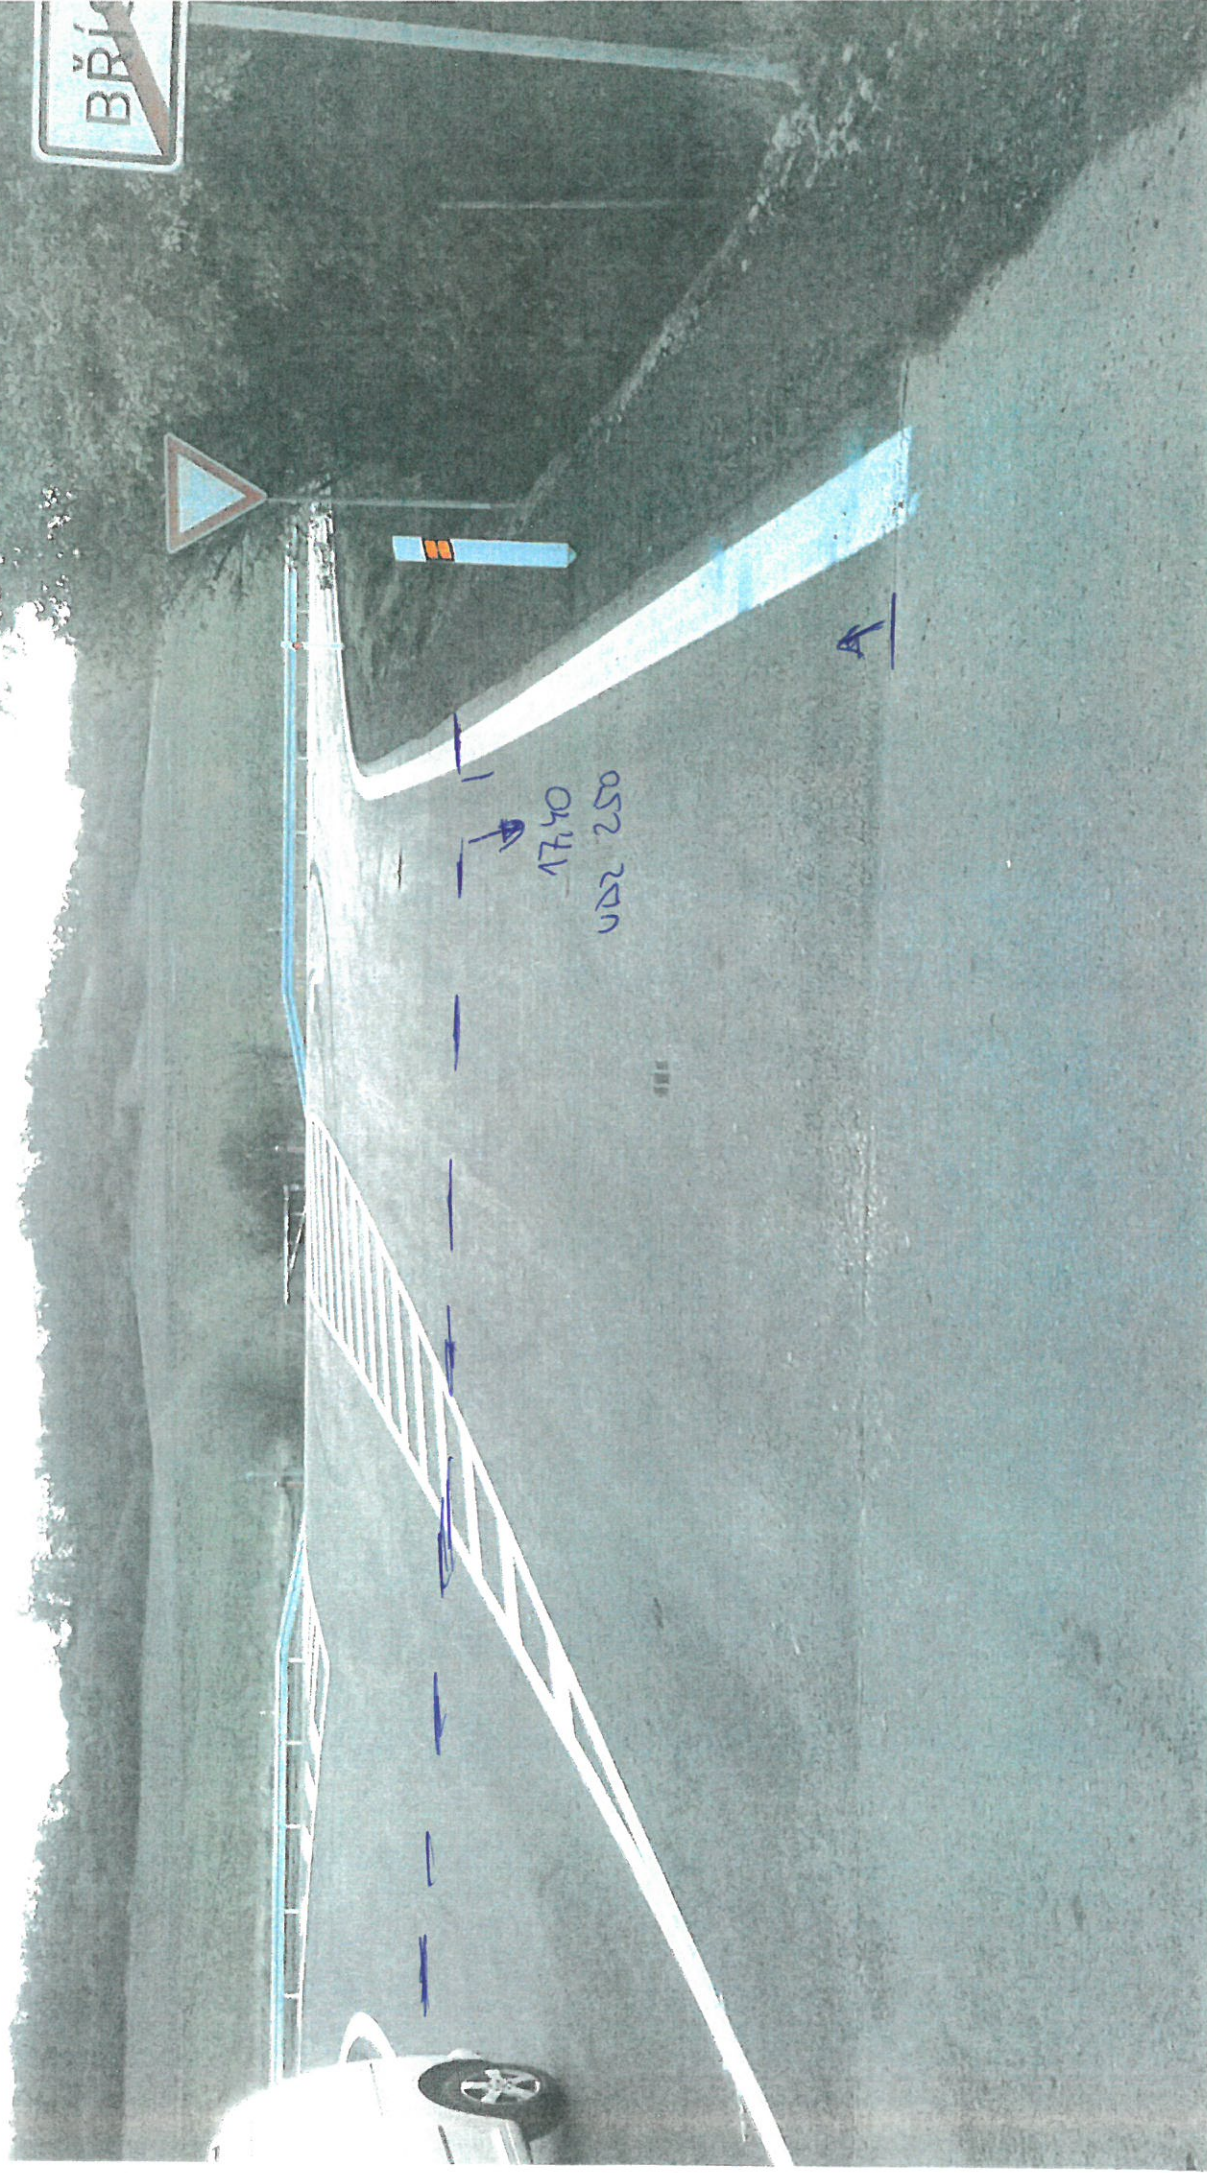

đ. 6,10 / VD2 125
đ. 190



VD2 125 đ. 2560 m

đ. 16,40 m
VD2 125

POČASÍ: +4 - +12°C ZATŘENO

PRACOVNÍCI: 1x TTP, 2x DEL ČRES

MECHANIZACE: 1x OT. BATER OT, 1x BLOK
1x ELEKTROCENTRÁL, PČBAT.PROVEDENÉ PRÁCE: UPRÁVA SMYČI ČERNÝ
ČTU, PŘÍZ SÍŤ. SLOUPŮ U HŘ. SJEZ.
HŘÍZENÍ SÁV. SÍŤ.1.10.18
PONDĚLÍ2.10.18
úspěšně dne 2.10.2018
a 10.10.18

POČASÍ: +9 - +12°C ZATŘENO

PRACOVNÍCI: 1x TTP, 2x DEL ČRES

MECHANIZACE: DITO

PRACOVNÍ DOBA: 07⁰⁰ - 18⁰⁰ HOD

PROVEDENÉ PRÁCE: DOKONČENÍ BOURÁNÍ PRÁCE NA SŘV.

KSF. SJEZDU, ČTU SMYČI, OSÍZENÍ SÍŤ. SLOUPŮ, PŘÍZ. SŘV.

2.10.18
ÚTERÝ

provedena kontrolní prohlídka PČR

- bez závad. Dopravní inspektorát souhlasí s vydaním
kolaudačního souhlasu

po Jan. Stasfky

3.10.18

POČASÍ: +6 - +16°C ZATŘENO

PRACOVNÍCI: 1x TTP, 3x DEL ČRES

MECHANIZACE: 1x OT. BATER OT, 1x BLOK, 1x PČBAT
1x ELEKTROCENTRÁL, 1x UV 2,5E.PROVEDENÉ PRÁCE: DOKONČENÍ VÝSTUPU KČO 11
VE SŘV. VJEZDU, UPRÁVA KRAJNIC U SVODIDEL
UČ. LIDY SŘV. SÍŤ, PŘÍZ. SŘV. SÍŤ.

3.10.18

ZÁPIS ZHOTOVITELE

VJEZD NA SŘV. OB. 6. MÜNICHU V KČ 6,650
ZE SÍŤ. KČO 11 BUDE INV. ÚČTOVANÍ KČO 11

SO 190

VÝŠKOVÝ SYSTÉM BPV

SOUŘADNICOVÝ SYSTÉM JTSK



atelierpromika

projektová činnost v dopravě

Muchova 9/223, Praha 6, 160 00
tel. +420 233081261
e-mail: promika@promika.cz
IČO: 26080273

OBJEDNATEL: Krajská správa a údržba silnic Středočeského kraje, příspěvková organizace, Zborovská 81/11, Praha 5, Smíchov PSČ: 150 00, IČ: 00066001

VYPRACOVAL: Ing. Jiří Ctibor

TECHNICKÁ KONTROLA: Ing. Tomáš Roztočil

ODPOVĚDNÝ PROJEKTANT: Ing. Jiří Ctibor

HLAVNÍ INŽENÝR PROJEKTU: Ing. Jiří Ctibor

AKCE: II/272 Kounice – Bříství, ověření nové technologie

ČÁST: B.1 Stavební část
SO 190 Stálé dopravní značení

PŘÍLOHA: Situace dopravního značení

Č. PŘÍLOHY: B.3.2.2


STUPEŇ: DSP/PDPS

DATUM: 01/2017

MĚŘÍTKO: 1:1000


FORMÁT: 6 x A4

© návrh řešení obsažený ve výkresové a textové části je předmětem ochrany dle autorského zákona

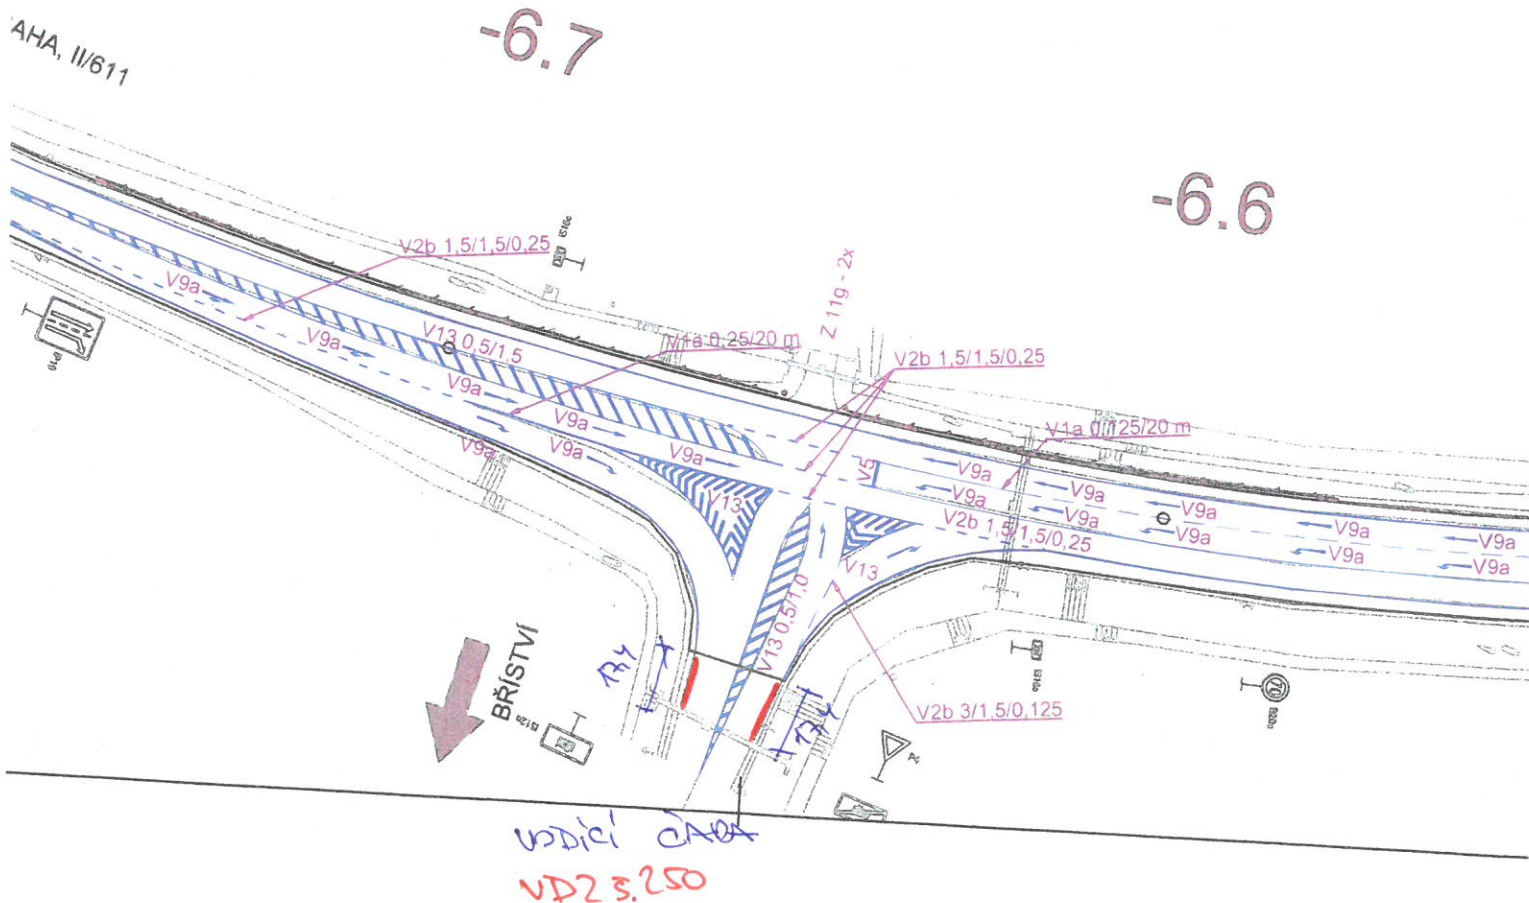

8.4,9

So 190

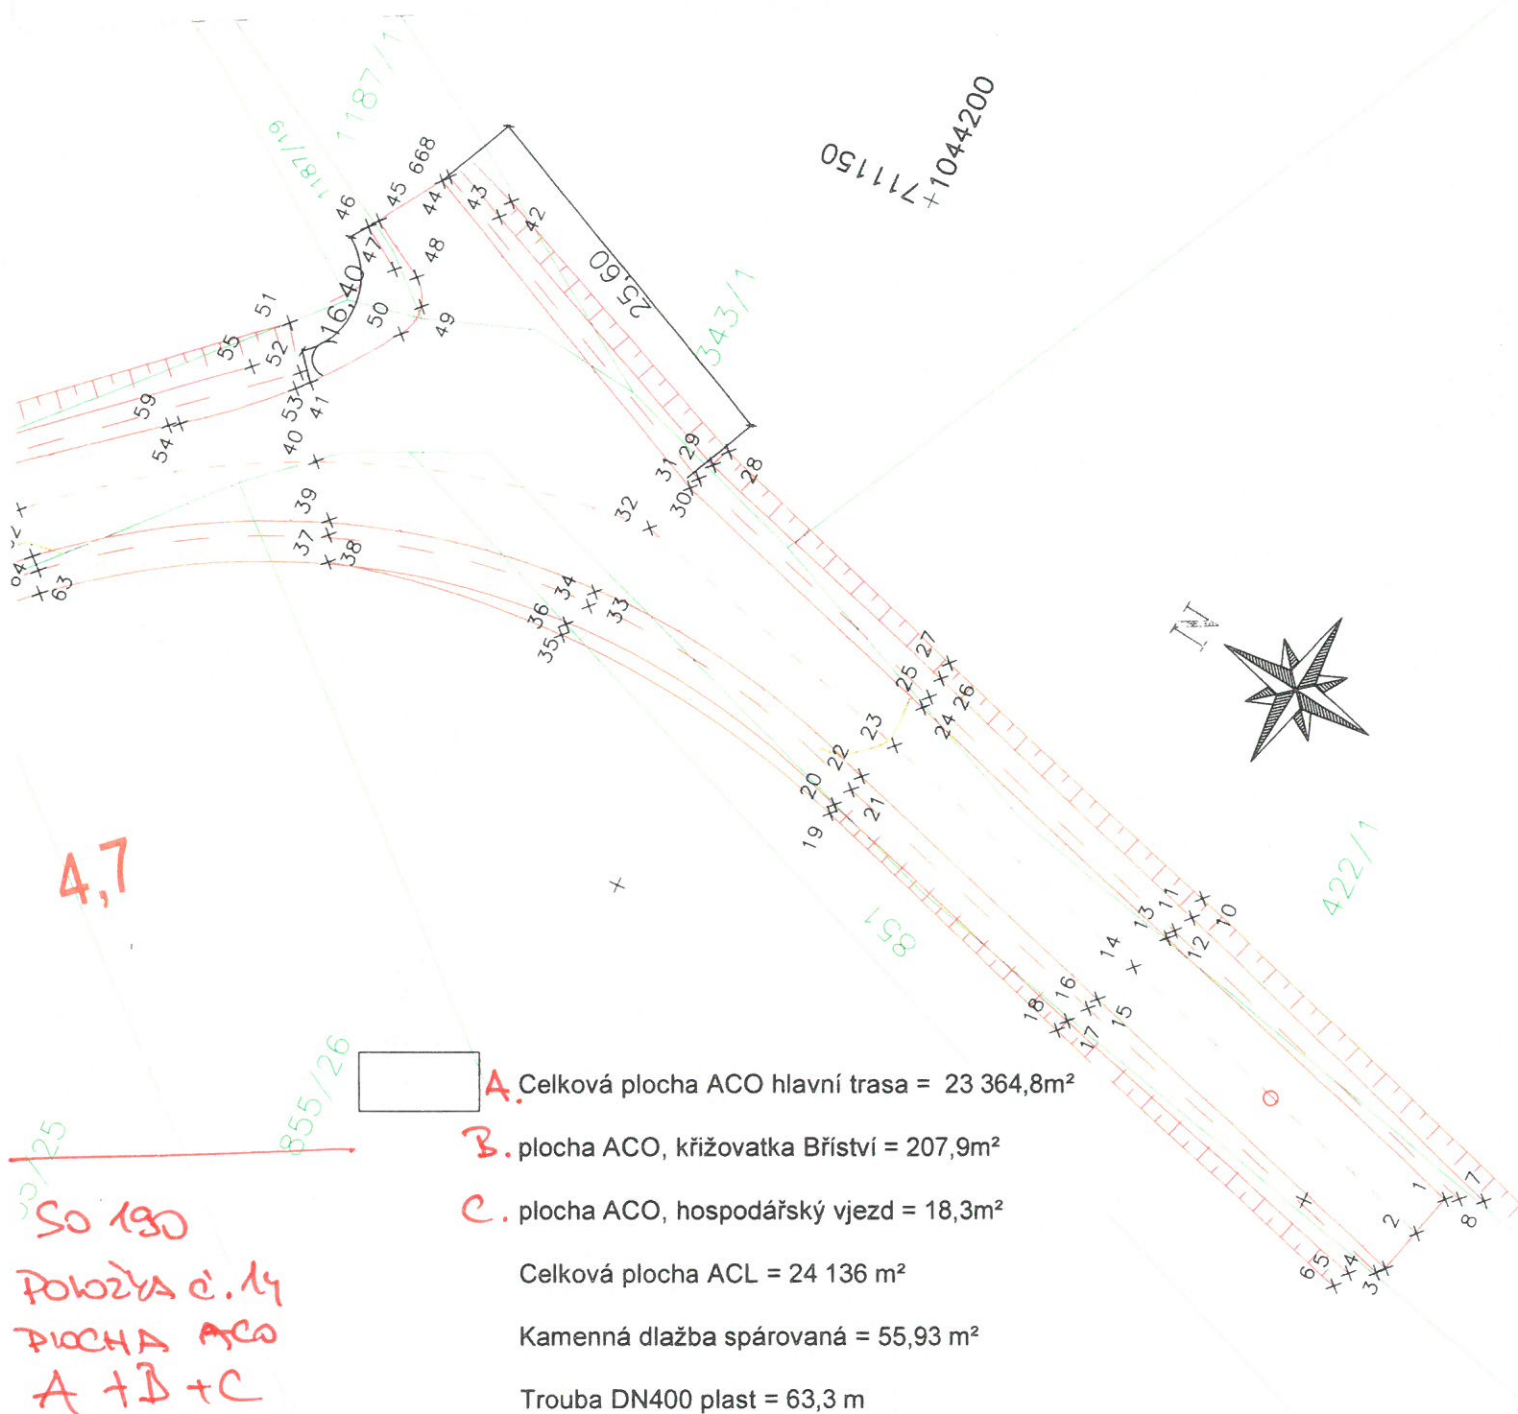

A. Celková plocha ACO hlavní trasa = 23 364,8m²

B. plocha ACO, křižovatka Bříství = 207,9m²

C. plocha ACO, hospodářský vjezd = 18,3m²

Celková plocha ACL = 24 136 m²

Kamenná dlažba spárovaná = 55,93 m²

Trouba DN400 plast = 63,3 m



ČNES dopravní stavby, a.s.

Milady Horákové 2764

272 01 Kladno

tel.: +420 314 008 181

fax.: +420 312 663 221

mob.: +420 725 079 653

e-mail: cnes@cnes.cz

michal.rendla@cnes.cz

web: www.cnes.cz

MÍSTO STAVBY: KOUNICE, BŘÍSTVÍ
NÁZEV AKCE: II/272 KOUNICE - BŘÍSTVÍ

ZAMĚŘENÍ SKUTEČNÉHO PROVEDENÍ STAVBY

VYPRACOVAL:
MICHAL RENDLA

KONTROLOVAL:
Ing. MICHAL BRADÁČ

SOUŘADNICOVÝ SYSTÉM:
S-JTSK

VÝŠKOVÝ SYSTÉM:
Bpv

FORMÁT:

5A4

KRAJ: STŘEDOČESKÝ

KÚ: BŘÍSTVÍ, KOUNICE

STAV ZAMĚŘENÍ KE DNI: 26.9.2018

ZAK. ČÍSLO:

700427/18

DATUM:

X/2018

PŘÍLOHA:

3.


KOPIE:

MĚŘÍTKO:

1:500


č. 6, 10
SO 190

VD2
č. 250

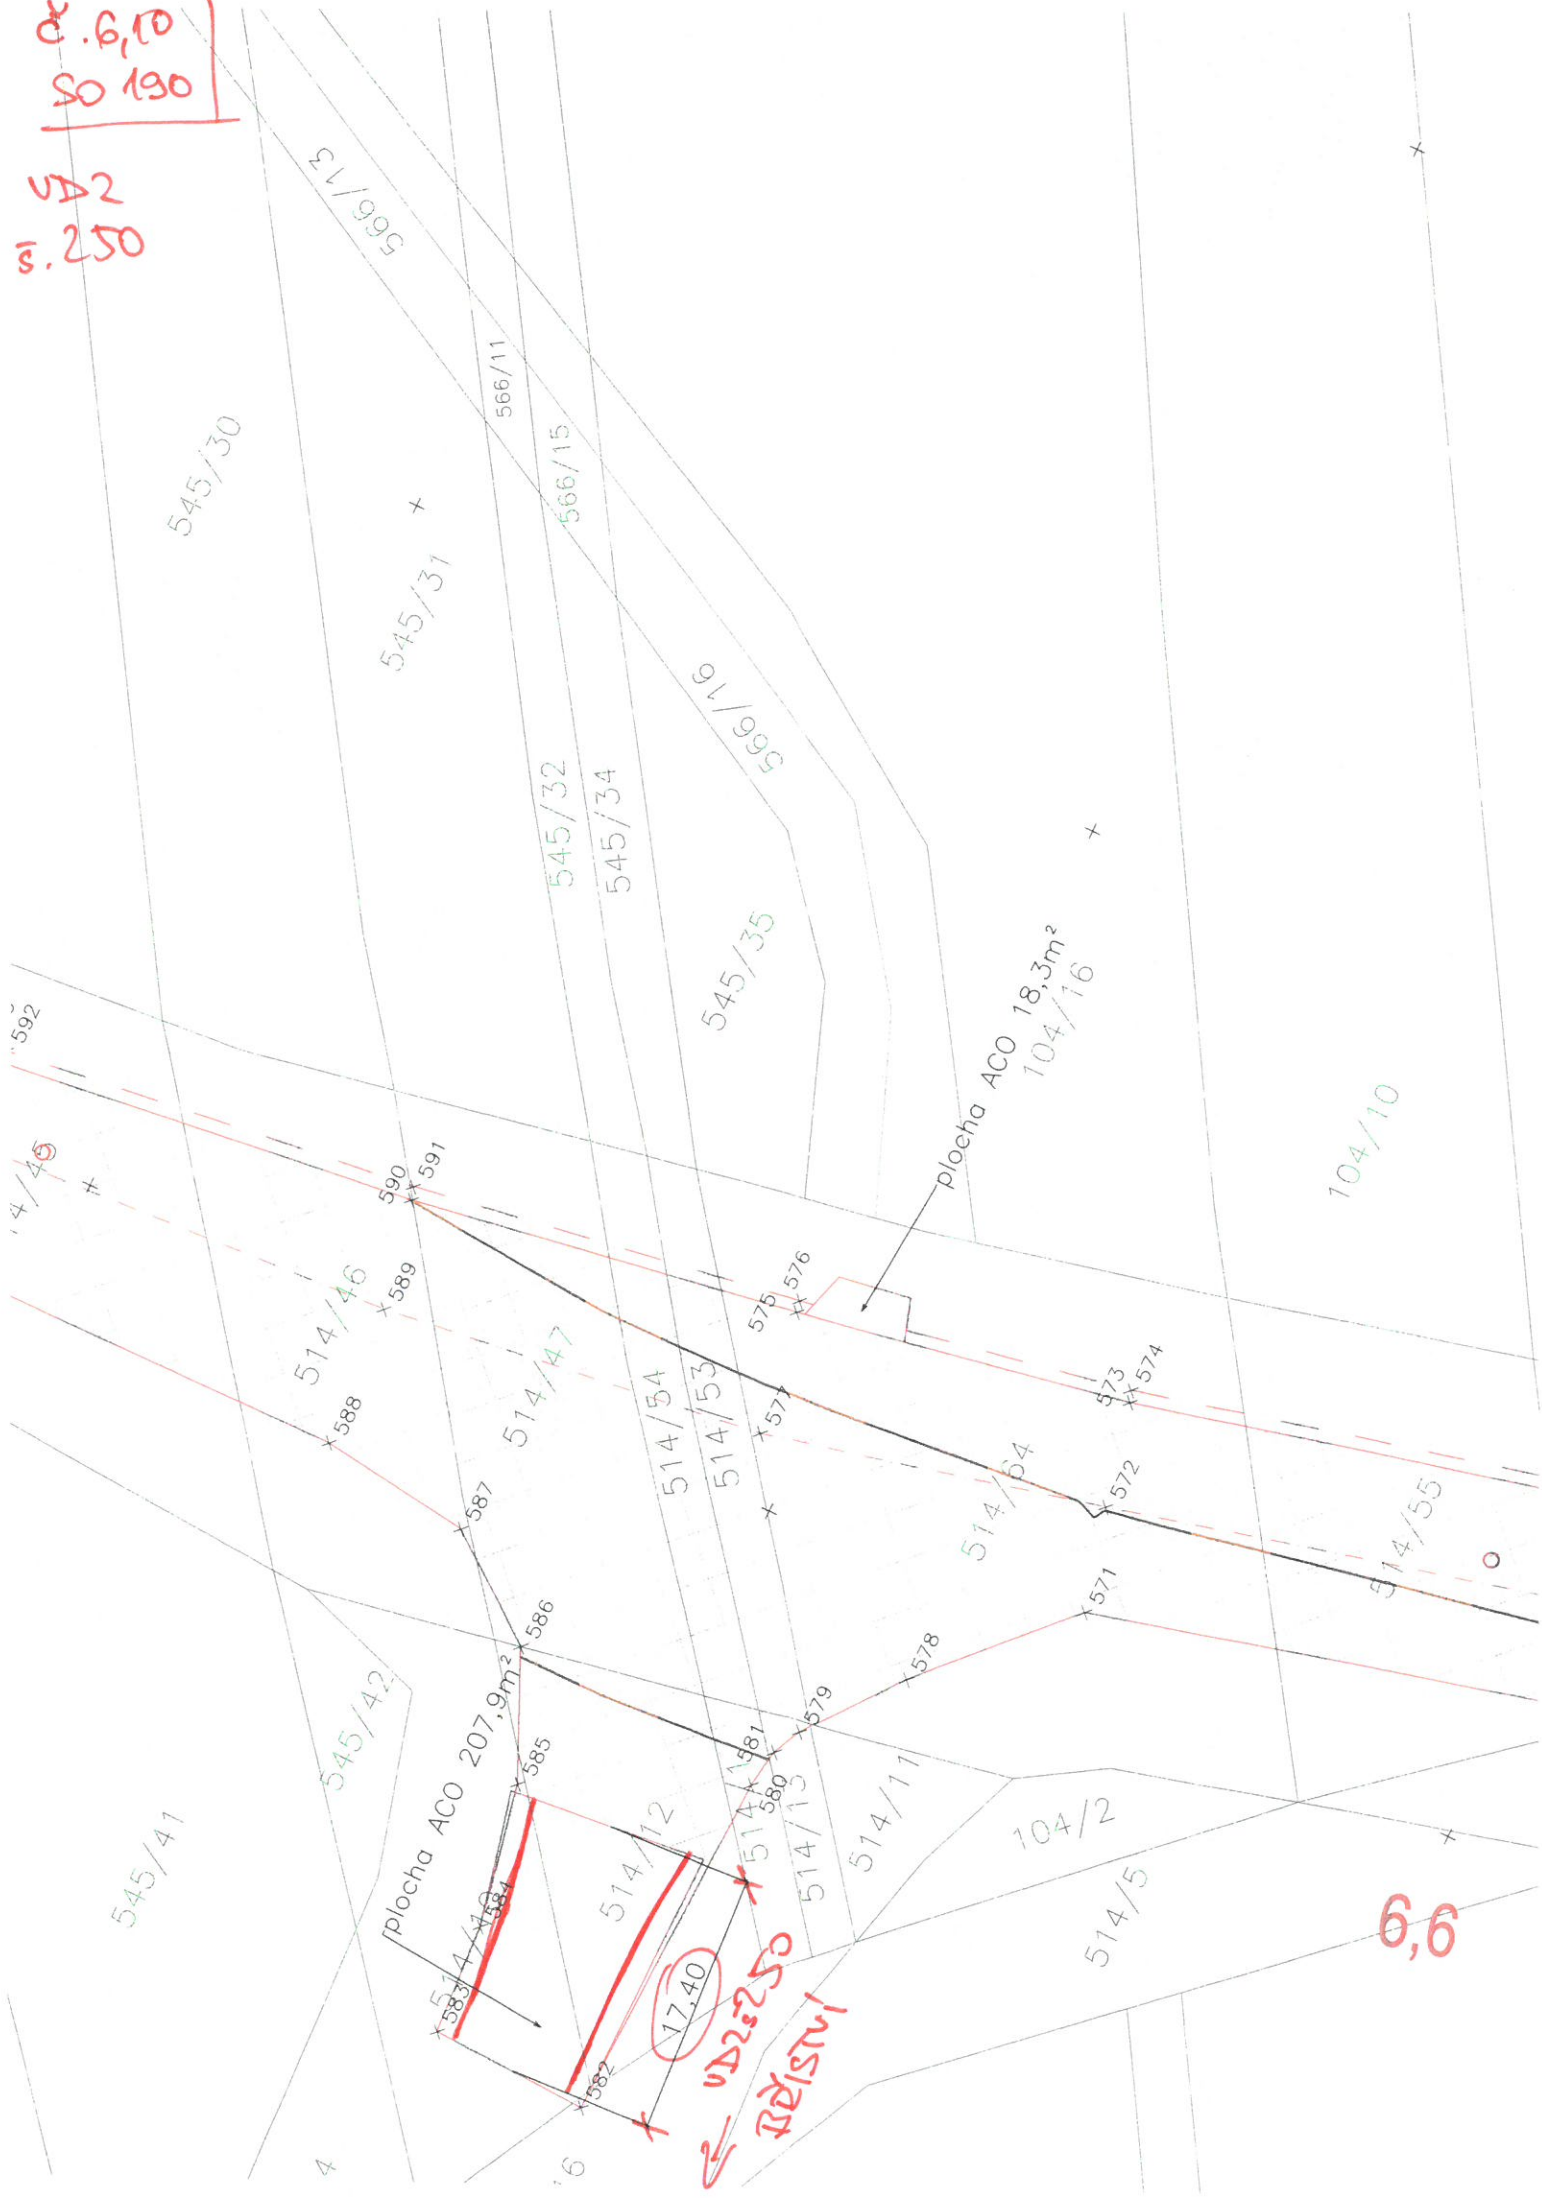

VD2
č. 250

6,6

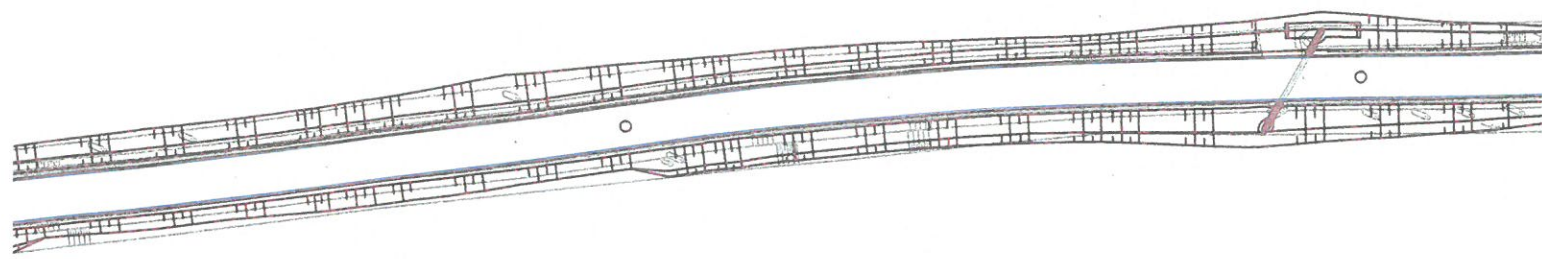


KOUN

Trasa_101

-4.1

-4.8

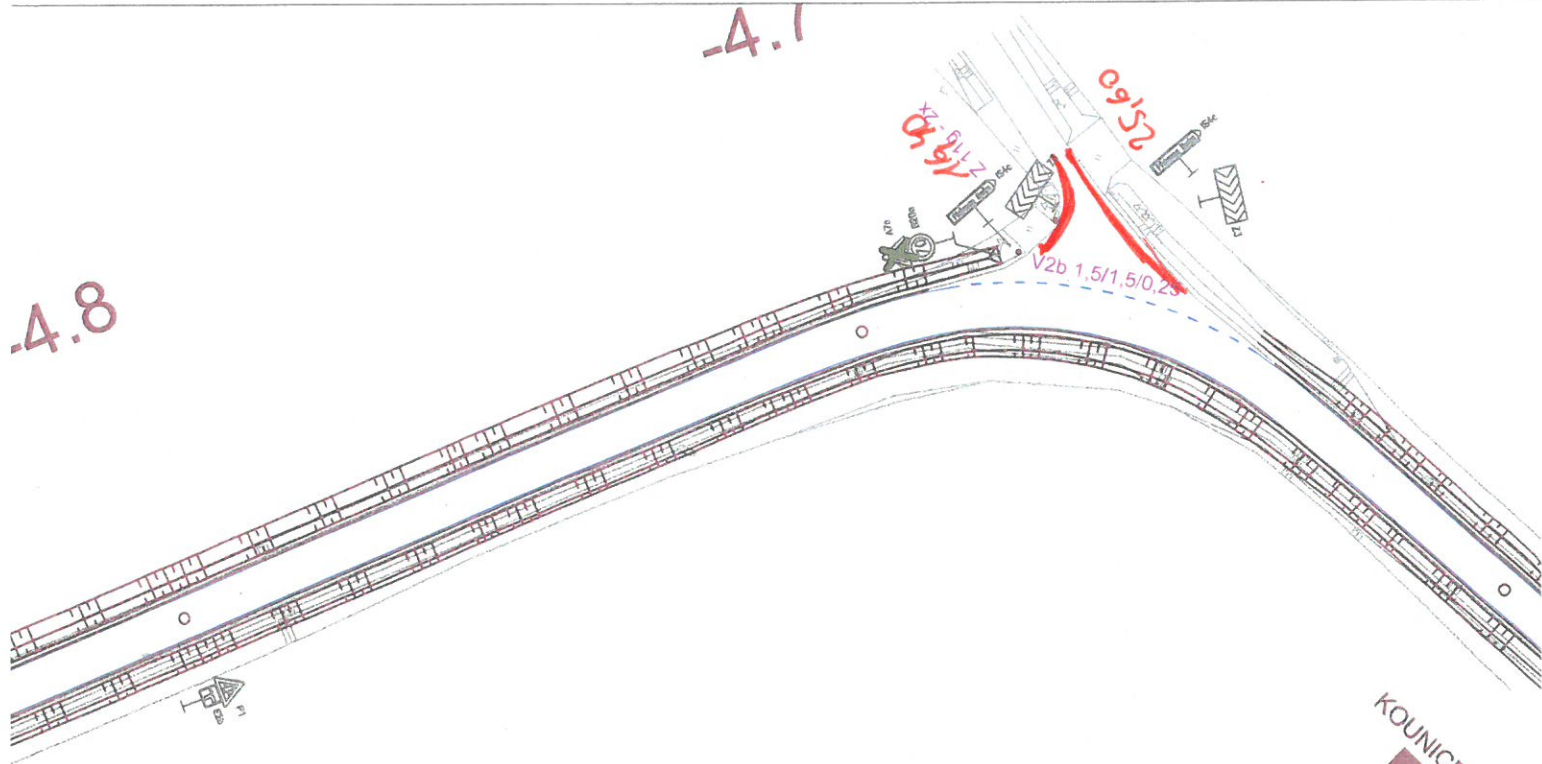

KOUNICE

VB23

38 00

Trasa_101

SO VDZ 130

pozícia č. 4 - súpis práce 4490.
NÁVŠEŇ 25,60 + 16,40 = 42,00.

pozícia č. 6 - súpis práce 1837.
NÁVŠEŇ 17,40 + 17,40 → 34,80.

pozícia č. 8 - viz p.č. 4.

pozícia č. 10 - viz p.č. 6.

pozícia č. 14 - súpis práce 23451 m² - PRÁCA ACO.

NÁVŠEŇ - Hlavná práca . 23364,8 m²
Kozubová práca 207,94
Hospodársky stred 18,3 m².
CELKOM - 23.591 m².

ROZKAD ROZČEK SO 130 . → .

ČNES dopravní stavby, a.s.
Milady Horákové 2764
272 01 Kladno

V Kolíně dne 26.9.2018

„II/272 Kounice - Bříství“ – žádost o změnu rozsahu Díla

S odvoláním na článek 6 Práva a povinnosti objednatele Smlouvy o dílo 3724/00066001/2017, odst. 6.6.

Objednatel může požadovat změnu rozsahu Díla, a to při respektování povinností Objednatele dle zákona č. 137/2006 Sb., o veřejných zakázkách, ve znění pozdějších předpisů (dále jen „Zákon o VZ“). Zhotovitel je v takovém případě povinen vyhovět požadavku Objednatele a (i) snížit rozsah Díla nebo (ii) bez zbytečného odkladu podat nabídku na zvýšení rozsahu Díla o plnění stejného charakteru jako Dílo sjednané ve Smlouvě s tím, že:

- a) při snížení rozsahu se Cena Díla odpovídajícím způsobem sníží,
- b) při zvýšení rozsahu bude Cena Díla v nabídce Zhotovitele stanovena na základě cen uvedených v Nabídce
v Oceněném soupisu prací,
- c) termín dokončení Díla se ve vhodných případech přiměřeně upraví dohodou smluvních stran,
- d) snížení či zvýšení rozsahu bude upraveno písemným dodatkem Smlouvy

 
žádáme o změnu rozsahu díla v souladu s návrhem:

ponížení položek konstrukčních vrstev na základě geodetického zaměření, ponížení (vypuštění) položky SAMI vrstva, navýšení u položek ŠD, vybudování dvou nových propustků, navýšení spojovacího postřiku, navýšení plochy VZD dle skutečně provedeného množství.

Současně žádáme zhotovitele o zpracování a předložení Změny během výstavby (ZBV3 a 4).

za

Krajskou správu a údržbu silnic Středočeského kraje,
příspěvková organizace
Zborovská 81/11
Praha 5, Smíchov
PSC: 150 00



Petr Holan
vedoucí TSÚ oblasti Kutná Hora