


PŮDORYS


ŘEZ A-A



ŘEZ B-B

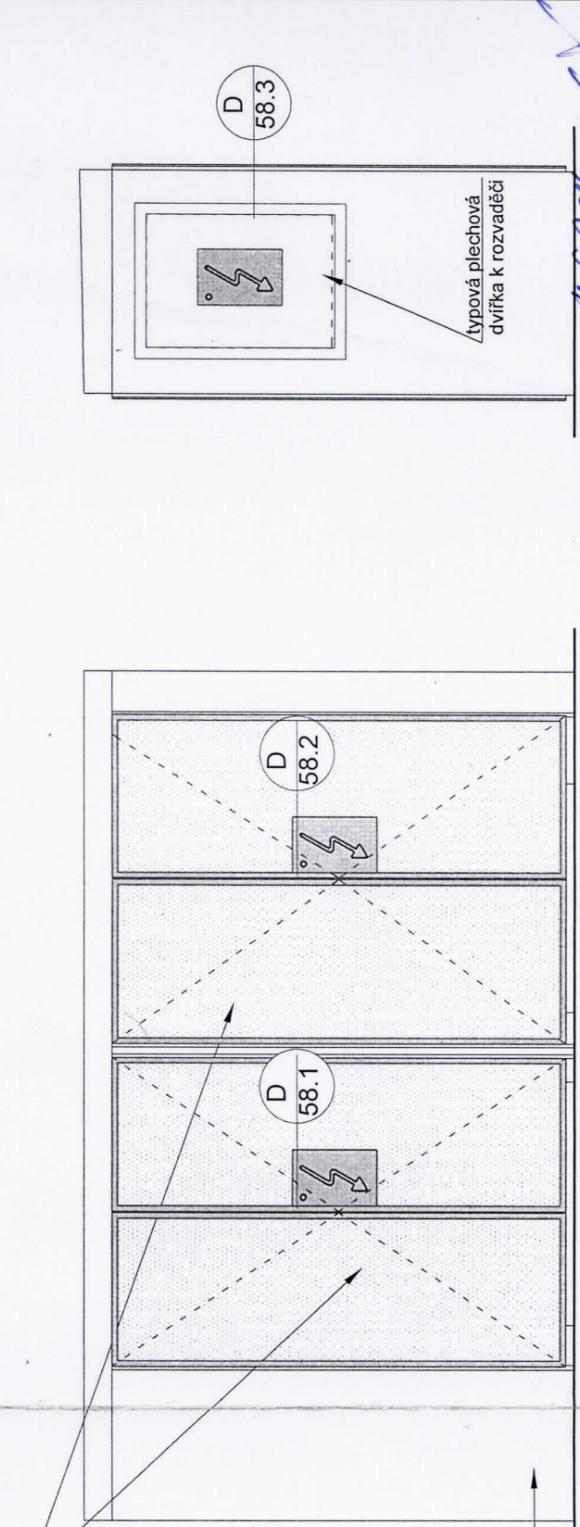

POHLED

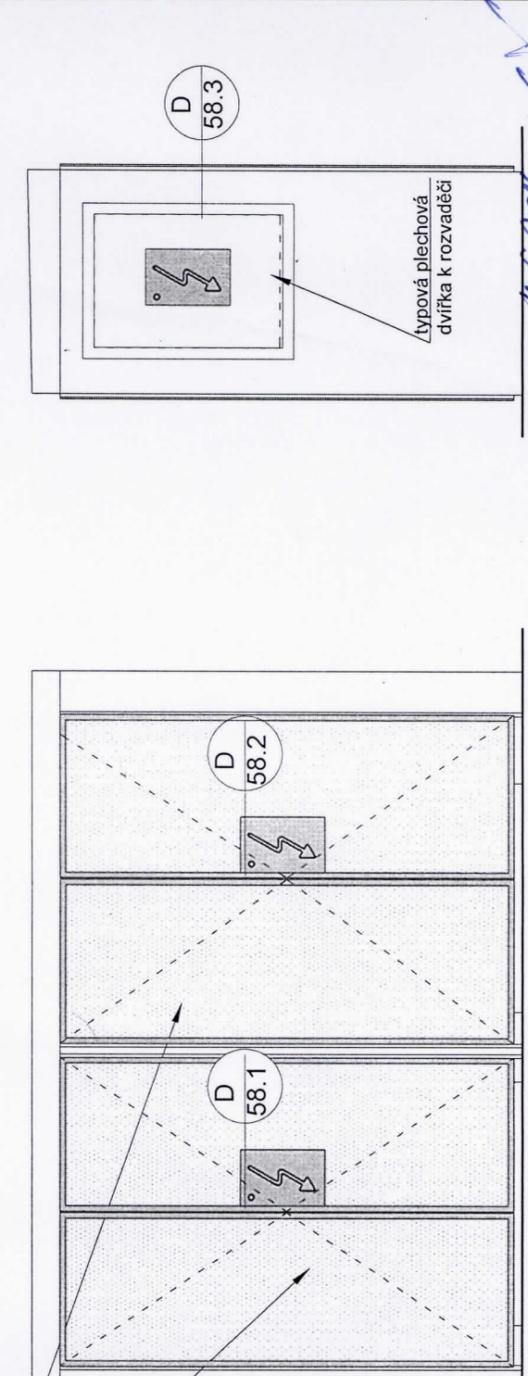


POZNÁMKA:

světlé prefabrikované žb. desky, charakteristika betonu: C30/37-XC4,XA1,XF1(CZ,F.1)-CI0,4-Dmax16, pod úrovní terénu opatřeny bitumenovým nátěrem sítěšní vodorovná deska: charakteristika betonu: C30/37-XC4,XF3(CZ,F.1)-CI0,4-Dmax16, opatřen bezbarvým hydrofobizačním nátěrem

LEGENDA

- žb. PREFABRIKOVANÁ DESKA
- PÓROBETONOVÉ TVÁRNICE

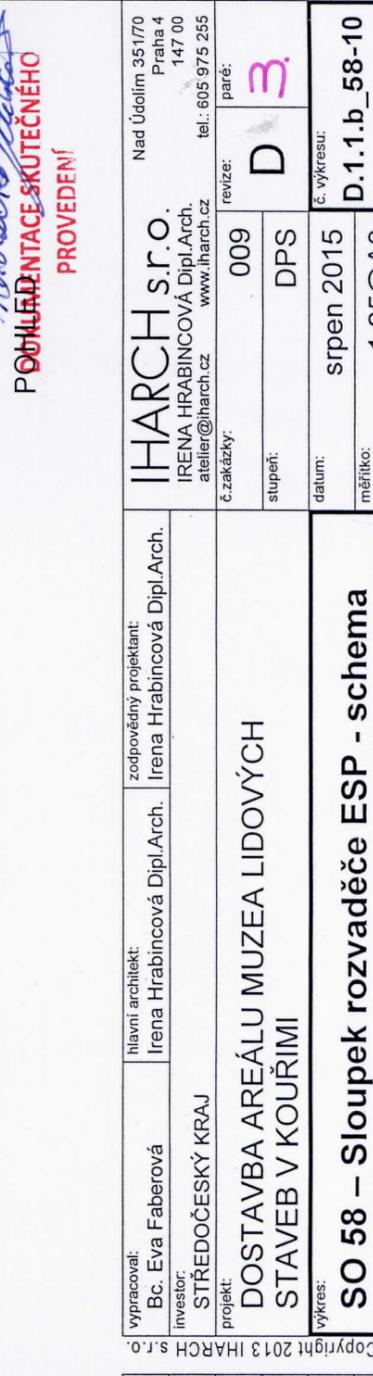

PROJEKTANT: IRENA HRABINCOVÁ  
PROVEDENÍ: 16.10.2016

vypracoval:	Bc. Eva Faberová	hlavní architekt:	Irena Hrabincová Dipl.Arch.	zodpovědný projektant:	Irena Hrabincová Dipl.Arch.
investor:	STŘEDOČESKÝ KRAJ	projekt:	DOSTAVBA AREÁLU MUZEA LIDOVÝCH STAVEB V KOUŘIMI	č.zakázky:	009
vykres:	TP	vykres:	D	stupeň:	DPS
datum:	srpen 2015	č. vykresu:	D.1.1.b_58-10	měřítko:	1:25@A3

revize	datum	popis	vypracoval
-	prosinec 2014	DPS vydáno	EF
A	srpen 2015	upraveny rozměry sloupků v návaznosti na získání rozměrů RV	EF
B	8.9.2015	změna velikosti, přidání SP 5 a dvířek na druhé straně	TP
C	10.9.2015	změna velikosti, úprava rozvaděčových skříní	TP
D	16.9.2015	kompletní změna sloupku	TP

Copyright 2013 IHARCH s.r.o.

Copyright 2013 IHARCH s.r.o.