
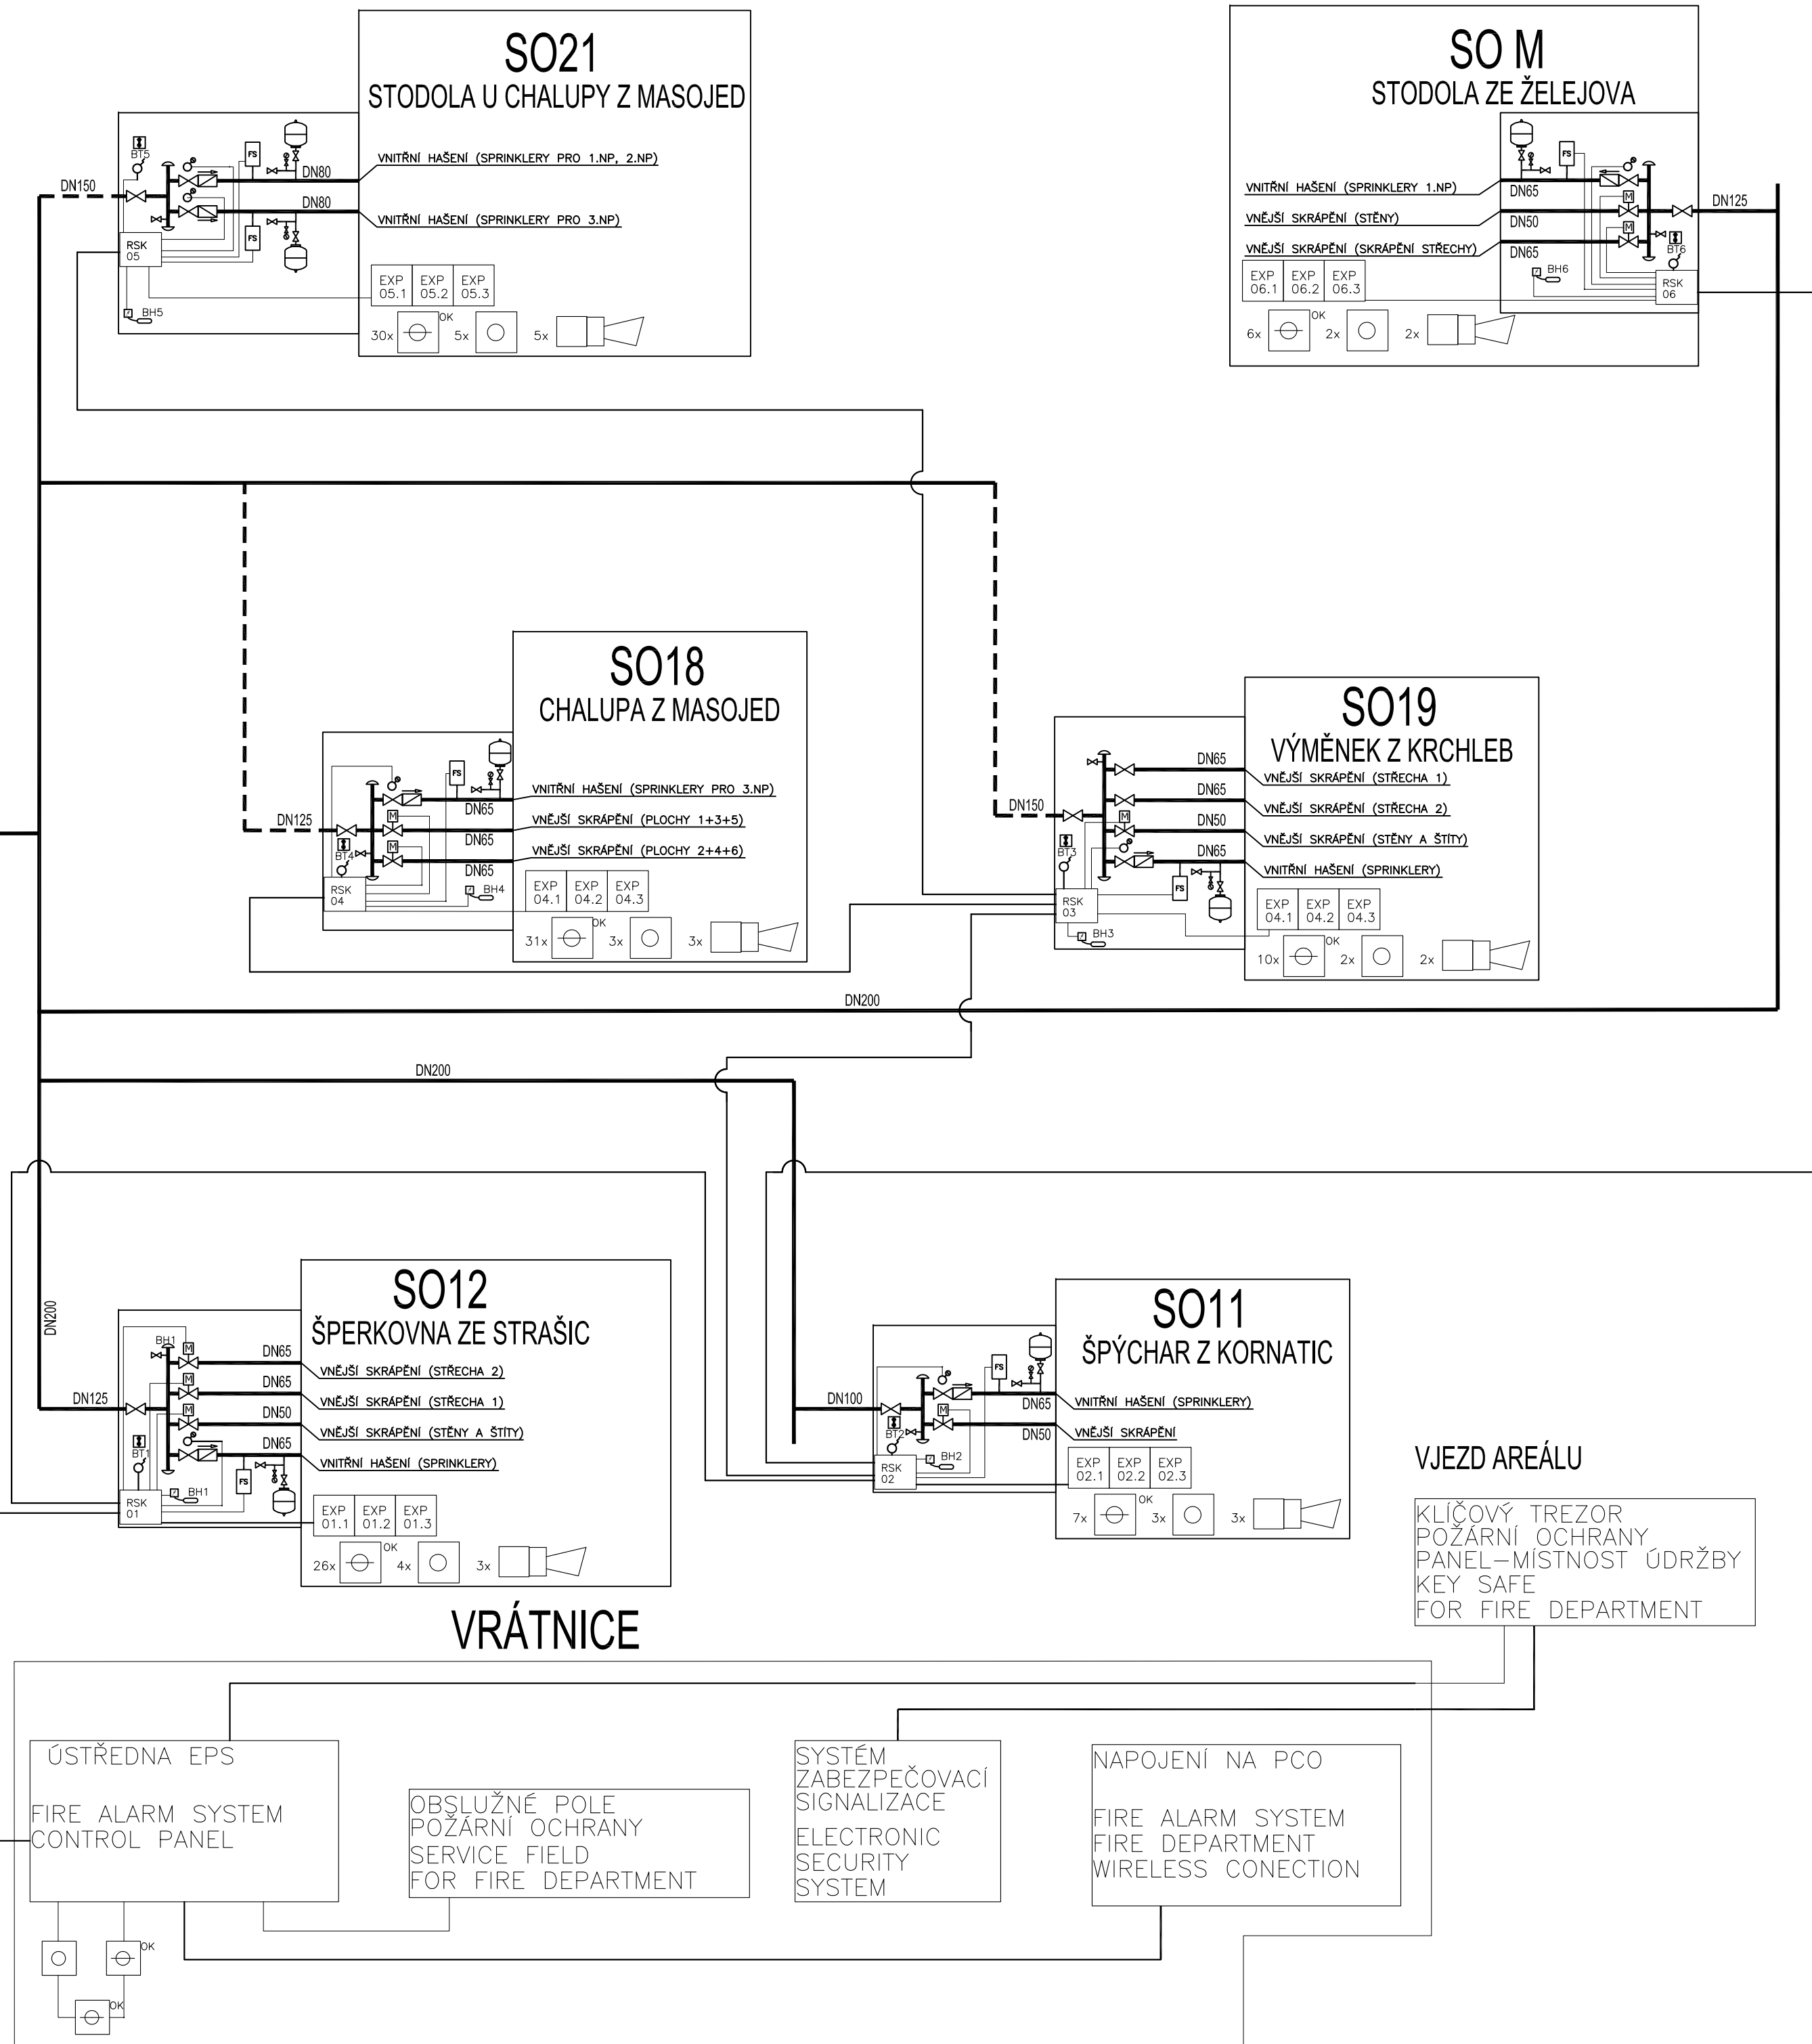


STROJOVNA SHZ A ZÁSOBNÍ NÁDRŽ VODY

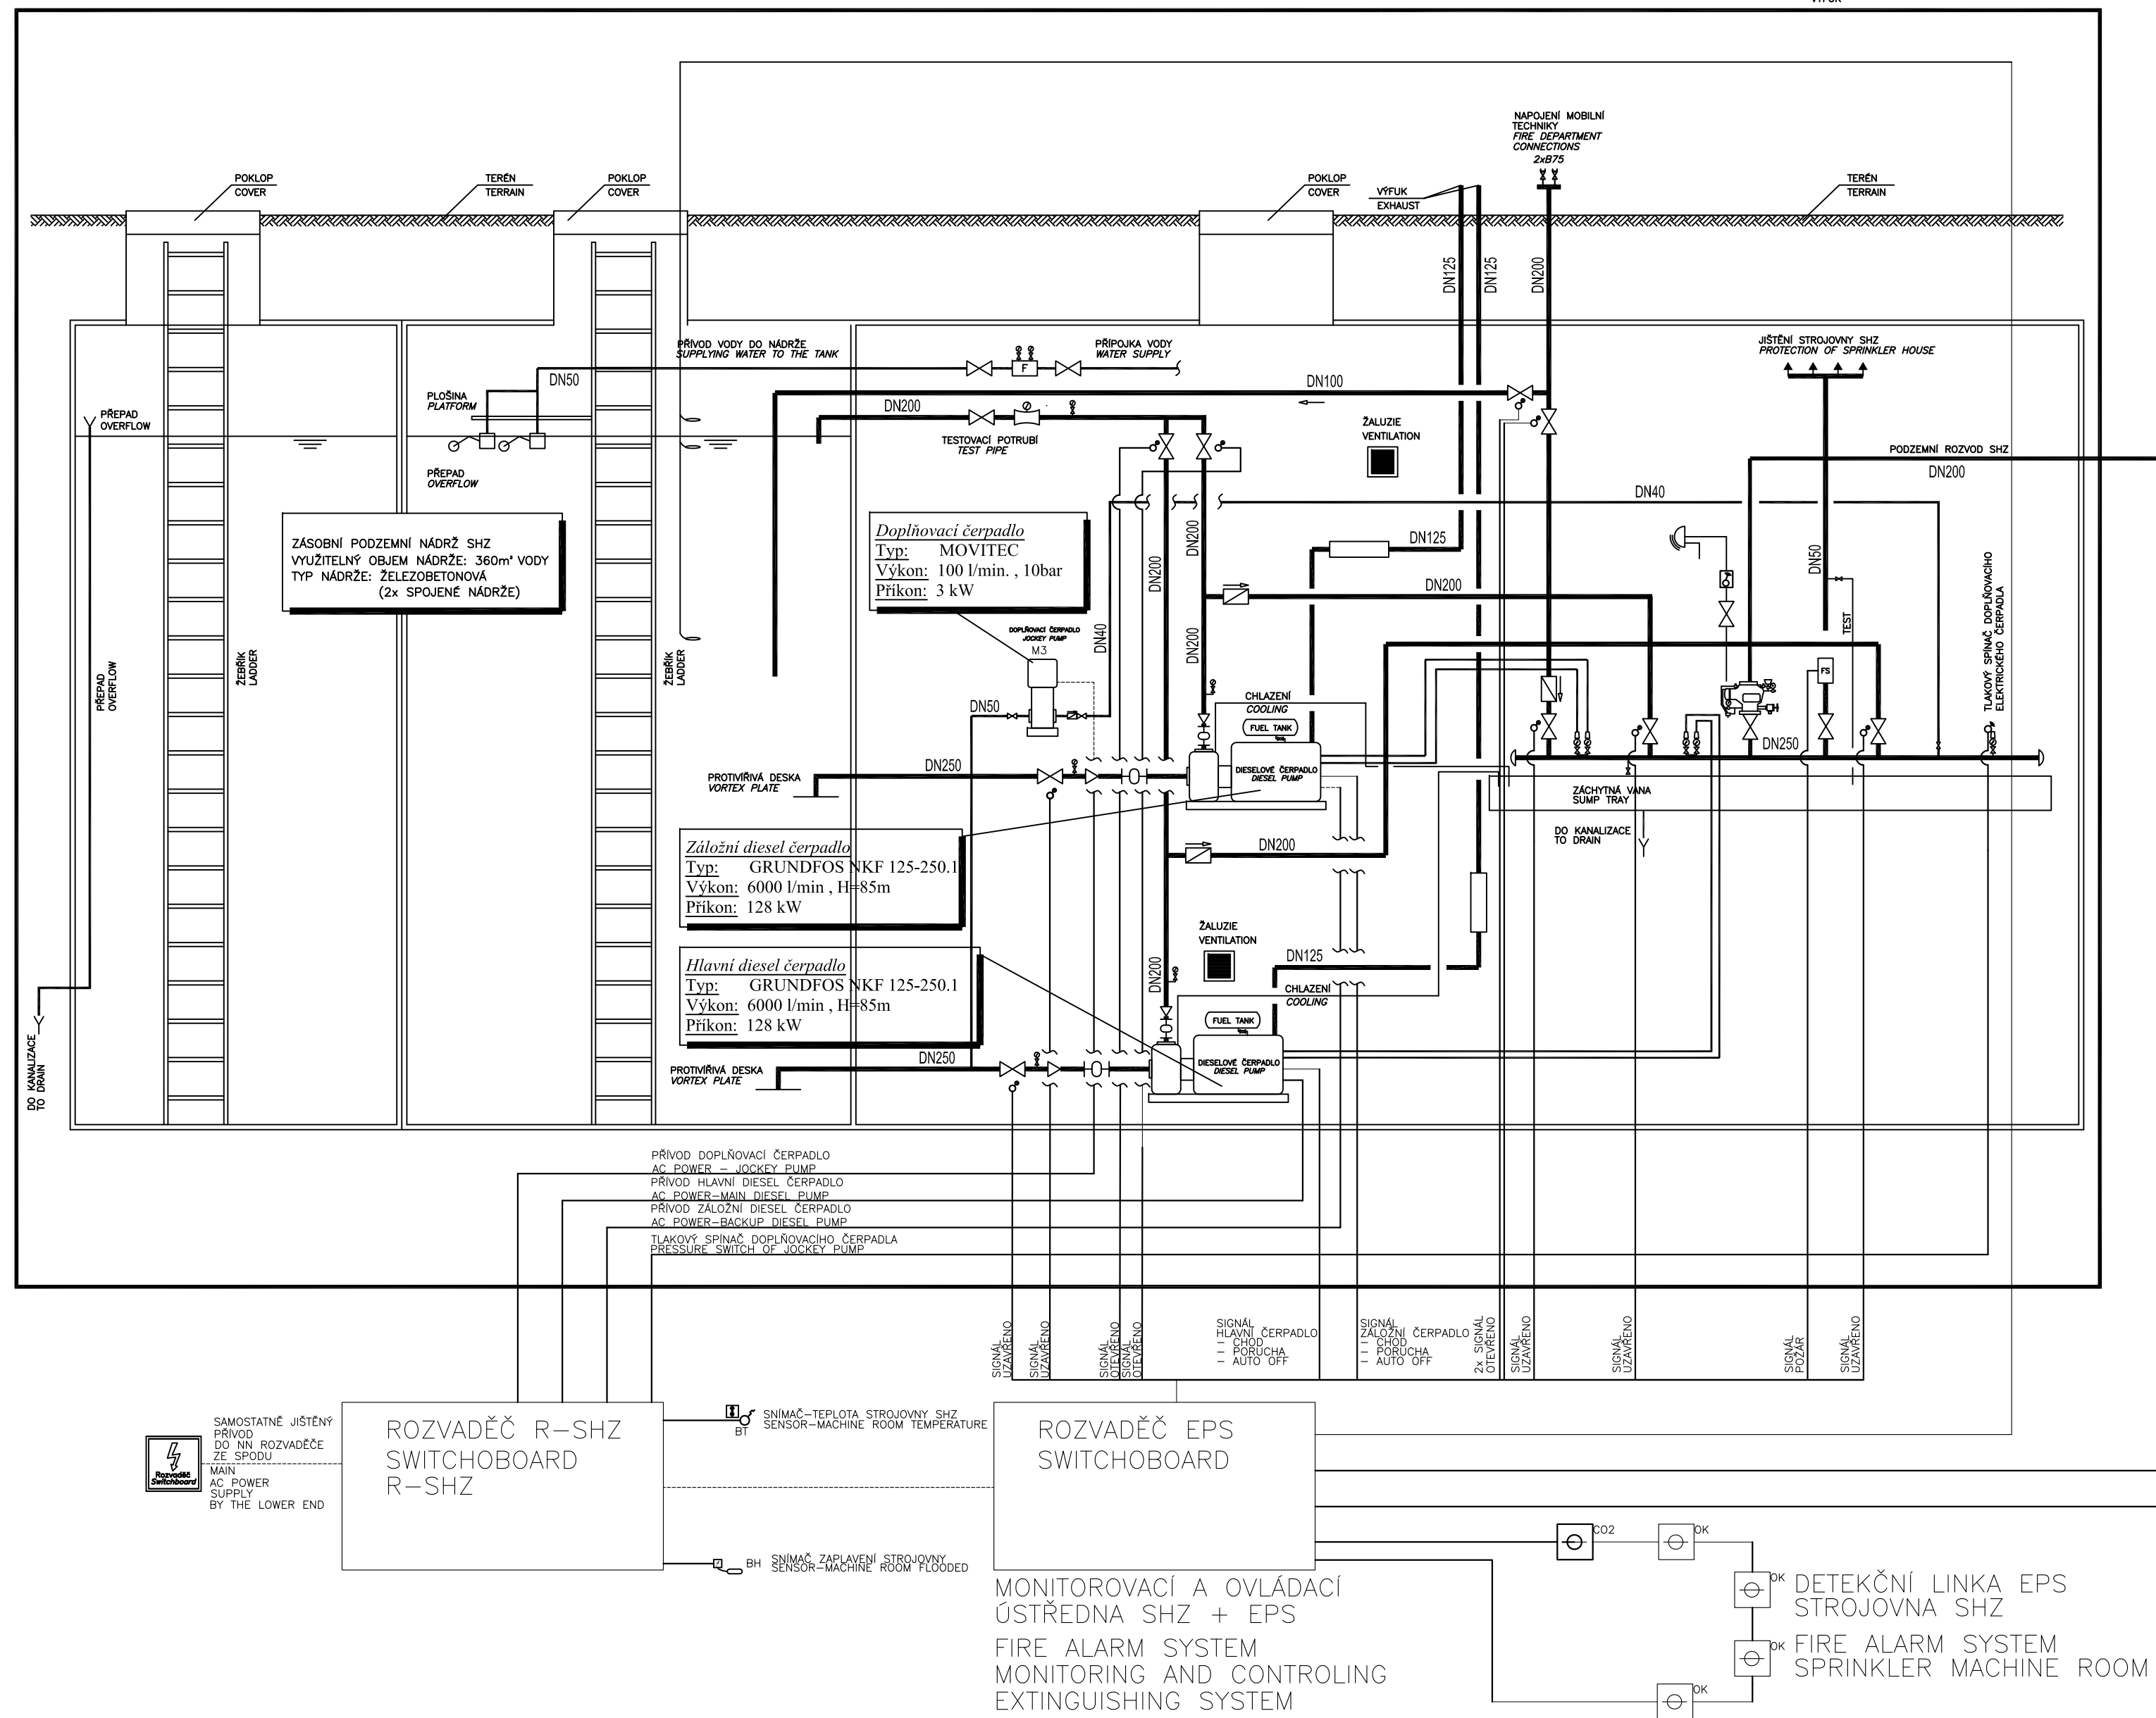

Legenda / Legend

	Uzavírací armatura otevřená		Manometr
	Uzavírací armatura zavřená		Zpětná klapka
	Protokomer		Hlásič průtoku
	Plovákový ventil		Odpad
	Snímač hladiny		Snímač teploty
	Teploměr		Redukční ventil
	Filter		Armatura s elpohonem
	Monitorování zaplavení		Monitorování teploty
	Tlakový spínač		Sprinklerová hlavice
	Poplachový zvon		Ventilová stanice

— SYSTÉM ELEKTRO A MŮR
KABEL JE-H(STJH 1 x 2 x 0,8
FE 180/ES30
— SYSTÉM ELEKTRO A MŮR
KABEL J-H(STJH 1 x 2 x 0,8
— SYSTÉM ELEKTRO A MŮR
KABEL CYKY - napájecí
— SYSTÉM ELEKTRO - EPS
KABEL TCCKPFFLE N x 4 x 0,8
PROPOJENÍ OBJEKTŮ
— SYSTÉM ELEKTRO - EPS
KABEL TCCKPFFLE N x 4 x 0,8
— SYSTÉM ELEKTRO A MŮR
KABEL ProfiGuard N x 2 x 0,8

- EPS - TLAČITKO
- EPS - AUTOMATICKÝ BODOVÝ HLÁSIČ OPTICKO-KOUPŮVÝ
- EPS - AUTOMATICKÝ BODOVÝ HLÁSIČ DETEKTACE CO
- EPS - SKŘÍŇ SE VSTUPNÍ VÝSTUPNÍ MODULY IPS4
- EPS - BEZDRÁTOVÝ EXPANDER
- EPS - SIRENA

Vypracoval	Bc. LEHOVEC	Měřtko	—
Odp. projektant	Bc. LEHOVEC	Formát	10A4
Kontroloval	HOLEČEK	Datum	ZÁŘÍ 2018
Kraj	STŘEDOČESKÝ KRAJ	Obec	KOUMŮR
Investor	DOSTAVBA AREÁLU MUZEA LIDOVÝCH STAVEB V KOUMŮRÍ STABILNÍ HASÍČÍ ZAŘÍZENÍ		
Akce	—		
SO/PS:	—		
Výkres:	TECHNOLOGICKÉ SCHÉMA SHZ		
Subterra a.s. Koželužská 2246/5 180 00 Praha 8 - Libeň		Číslo zakázky	—
		Stupeň	DSPS
		Č. výkresu:	19
		Revize:	1