

A116)

Obsah :

DOSTAVBA AREÁLU MUZEA LIDOVÝCH STAVEB V KOUŘIMI	1
Obsah	2
1) Technická zpráva	3
2) Situace zájmové oblasti	3
3) Popis měření, výpočetní práce a grafický výstup	4

Výkresové dílo je provedeno po ukončení hlavních stavebních prací objektu – Stavební objekty

## **DOSTAVBA AREÁLU MUZEA LIDOVÝCH STAVEB V** **KOUŘIMI**

Dokumentace skutečného provedení stavby

Stavební objekty

Objednatel: Ing. Pavel Kabát – Služby Kabát  
Komenského náměstí 54

IC 11295317

281 44 Zásmuky

Zhotovitel: Hrdlička spol. s r.o.  
Nám. 9. května 45  
266 01 Tetín

IC 18601227

číslo zakázky: 15.0911

## Obsah :

DOSTAVBA AREÁLU MUZEA LIDOVÝCH STAVEB V KOUŘIMI .....	1
Obsah : .....	2
1) Technická zpráva .....	3
2) Situace zájmové oblasti .....	3
3) Popis měření, výpočetní práce a grafický výstup .....	4

Vyhotovené dílo je provedeno po ukončení hlavních stavebních prací objektu – Stavební objekty.


## 2) Situace zájmové oblasti

Použité předpisy, jiná literatura:

- Zákon 200/1994 Sb., o zeměměřičství, v platném znění,
- Vyhláška 31/1995 Sb., o zeměměřičství a o změně a doplnění některých zákonů souvisejících s jeho zavedením, v platném znění,
- Nařízení vlády 430/2006 Sb., o stanovení geodetických referenčních systémů, v platném znění,

V celé zájmové lokalitě daného katastrálního území je vedena analogová mapa sáhového měříka 1:2 500.

## 1) Technická zpráva

Jedná se o zpracování dokumentace skutečného provedení stavby - dostavba areálu lidových staveb v Kouřimi. Hlavní stavbyvedoucí p. Petr Böhm (Ing. Pavel Kabát – Služby Kabát).

DSPS je provedeno na základě vytyčení podrobných bodů stavebních objektů dle požadavků stavbyvedoucího - projektová dokumentace (projekt IHARCH s.r.o., Rytířská 534/13, Praha 1; [atelier@iharch.cz](mailto:atelier@iharch.cz); [www.iharch.cz](http://www.iharch.cz)).

Seznam souřadnic vytyčovaných bodů byl určen z výkresu projektovaných stavebních objektů a kontrolován se seznam souřadnic podrobných bodů k vytyčení z vytyčovacího výkresu.

Vlastnická vztahy nebyly dle požadavků investora řešeny.

### • Předmět

Předmětem geodetického činnosti bylo výškové a polohové vytyčení objektů a vypracování dokumentace skutečného provedení.

Jedná se o objekty:

- SO 11 – Špýchar z Kornatic,
- SO 12 – Usedlost "Šperkovna" ze Strašic,
- SO 18 – Chalupa z Masojed,
- SO 19 – Výměnek z Krchleb,
- SO 21 – Stodola u chalupy z Masojed (depozitář strojů),
- SO M – transfer stodoly ze Želejova.

## 2) Situace zájmové oblasti

### • Popis lokality

Zájmová lokalita se nachází v územním obvodu, kde státní správu katastru nemovitostí ČR vykonává Katastrální úřad pro Středočeský kraj, Katastrální pracoviště Kolín.

Kraj:	Středočeský	27
Okres:	Kolín	3204
Obec:	Kouřim	533424
k.ú.:	Kouřim	671215

V celé zájmové lokalitě daného katastrálního území je vedena analogová mapa sáhového měřítko 1:2 880.



- Údaje o měření

Měřil : - v období 06-12/2015, 01-05/2016,

Ing. P. Hladík, J. Prošek

### 3) Popis měření, výpočetní práce a grafický výstup

V lokalitě byly dočasně stabilizovány body 4001-4005. Souřadnice dočasně stabilizovaných bodů byly určeny měřením GNSS (měření RTK s observací na bodě, 2x nezávisle s časovým odstupem). Měření bylo provedeno na síť TRIMBLE VRS Now Czech. Síť Trimble VRS Now Czech je přihlášena do monitorovací kampaně prováděné VÚGTK, v.v.i. Ověření nadmořské výšky bylo provedeno na bod sítě ČSNS Jb 02-4 (příloha technické zprávy), který se nachází v okolí zájmového území.

Podrobné body pro dokumentaci DSPS byly měřeny z bodů 4001-4005 terestrickým způsobem, popř. bylo použito geodetického měření GPS RTK metodou Podrobný bod – ta zajišťuje observací na bodě minimálně 5 vteřin s jednovteřinovým záznamem dat.

Použité přístrojové vybavení

**Trimble M-3 DR vyr. č.: C770548**

**Trimble R4-3, fw: 4.93, vyr. c.: 5407454701**

**(Trimble General Survey SW: 2.60)**

Před započítím výpočetních prací byly měřeným trigonometrickým hodnotám (délkám) na jednotlivých bodech zavedeny opravy z nadmořské výšky a ze zkreslení. Hodnoty měření pak byly dále zpracovány ověřeným systémem Groma v.8. Seznamy souřadnic z trigonometrického měření a z měření GPS aparaturou byly exportovány do grafického prostředí MicroStation V.8i Zpracování proběhlo v rámci obecného modelu 3D.

Samostatně zpracován výkres DSPS je proveden v měřítku 1:1 000 na podkladu stávající situace.

Seznam souřadnic je proveden v textovém formátu (Y, X, Z) s hodnotami v metrech na tři desetinná místa a s popisem stavebního objektu. U popisu je uvedena pouze zkratka objektu – viz výše.

Body jsou určeny ve třetí třídě přesnosti mapování.

**Souřadnicový systém: S-JTSK**

**Výškový systém: Bpv**

Ve Žďáře nad Sázavou dne 9. 6. 2016

Ing. Hladík Pavel

-27/16



**Nivelační pořad: Jb02 Bošice-Kouřim**

Předchozí bod	Nivelační bod	Délka v km		Nadmořská výška Bpv	Výška z roku
		oddílu	od počátku		
Jb02-3	Jb02-4	0.454	1.977	243.103 m	1958

Místopisný popis:  
Kouřim, železniční propust

Místopis:  
Jb02-4

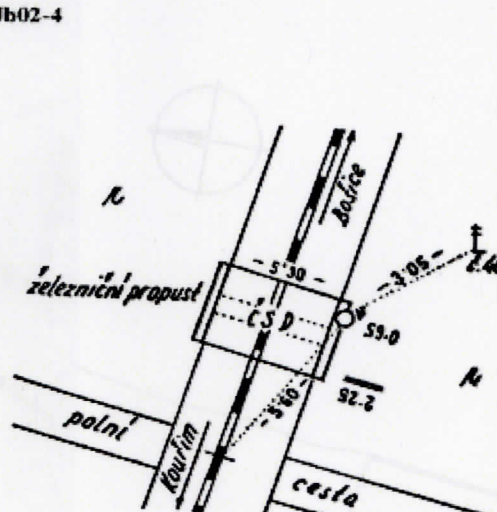

Stav a stáří objektu:  
v km 2.083 železnice Bošice-Kouřim,  
0.4m nad zemí, 0.4m od horního okraje


Poznámky:

Úč. jednotka: 320402501  
Okres: Kolín  
Obec: KOUŘIM  
Kat. území: KOUŘIM  
Vlastník/parc. č.: /

ZM-50	13-32		SMO-5	Český Brod 1-8		
Druh zn.	Stupeň stab.	Stabilizoval	Druh bodu	Souřadnice v S-JTSK		
Č V	4	OÚGK		Y	703098 m	dig.
	Druh stab.					
	J			1958	X	
Zeměpisná délka		Zeměpisná šířka	Gs	Gn	Ba	
0° 0' 0,0"		0° 0' 0,0"	0 mgal	0 mgal	0 mgal	



Legenda DSPS  
— zaměřený objekt SO  
— aktuální stávající situace

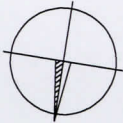

x=1058500  
y=7049000

x=1058500  
y=7050000

x=1058400  
y=7050000


NÁZEV ZAKÁZKY		ADRESA PRACOVÍŠTĚ	
DOSTAVBA AREÁLU MUZEA LIDOVÝCH STAVEB V KOUŘIMI		Cejl 7, 602 00 Brno DIČ: CZ18601227	
NÁZEV VÝKRESU		ČÍSLO ZAKÁZKY	
Stavební objekty		15.0911	
ZAMĚŘIL		DATUM	
Ing. Pavel Hladík		9.6.2016	
ZPRACOVYAL		SOUŘADNICOVÝ SYSTÉM	
Ing. Pavel Hladík		S-JTSK	
ČOVĚŘENÍ		VÝŠKOVÝ SYSTÉM	
2588/12		Bpv	
OVĚŘIL		STUPENĚ	
Ing. Pavel Hladík		2 A4	
		MĚŘÍTKO	
		1:1 000	
		DSPS	

1058400